




Samþykkt þann
22 MARS 2002
Byggingatulltrúinn í Hafnarfirði
Erlendur Hjálmarsson

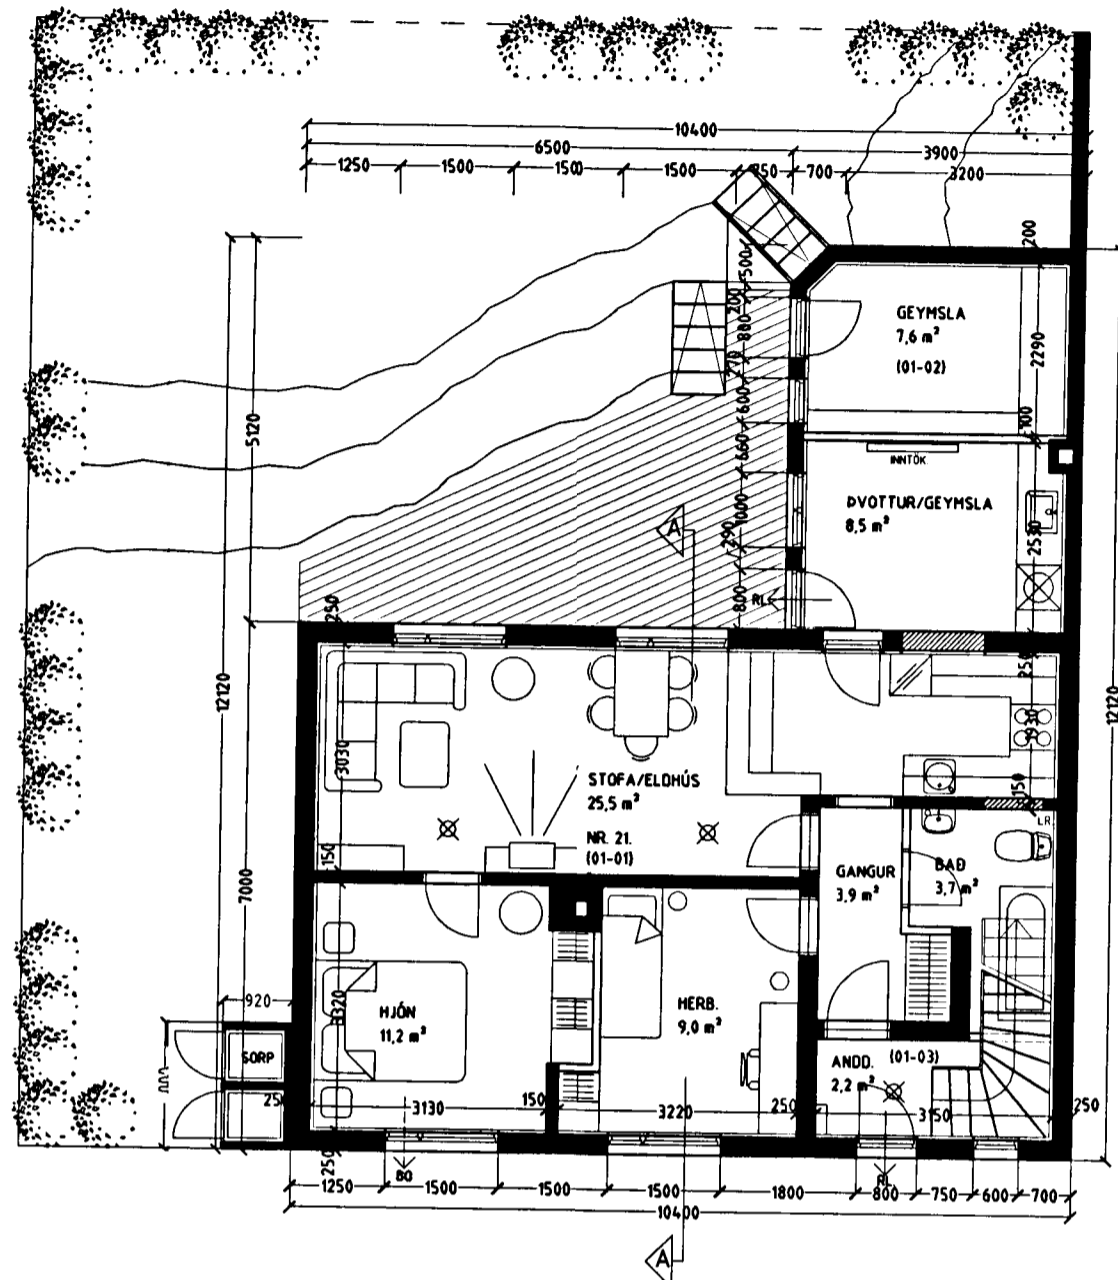


GRUNNMYND 1 HÆÐ MKV. 1:100.

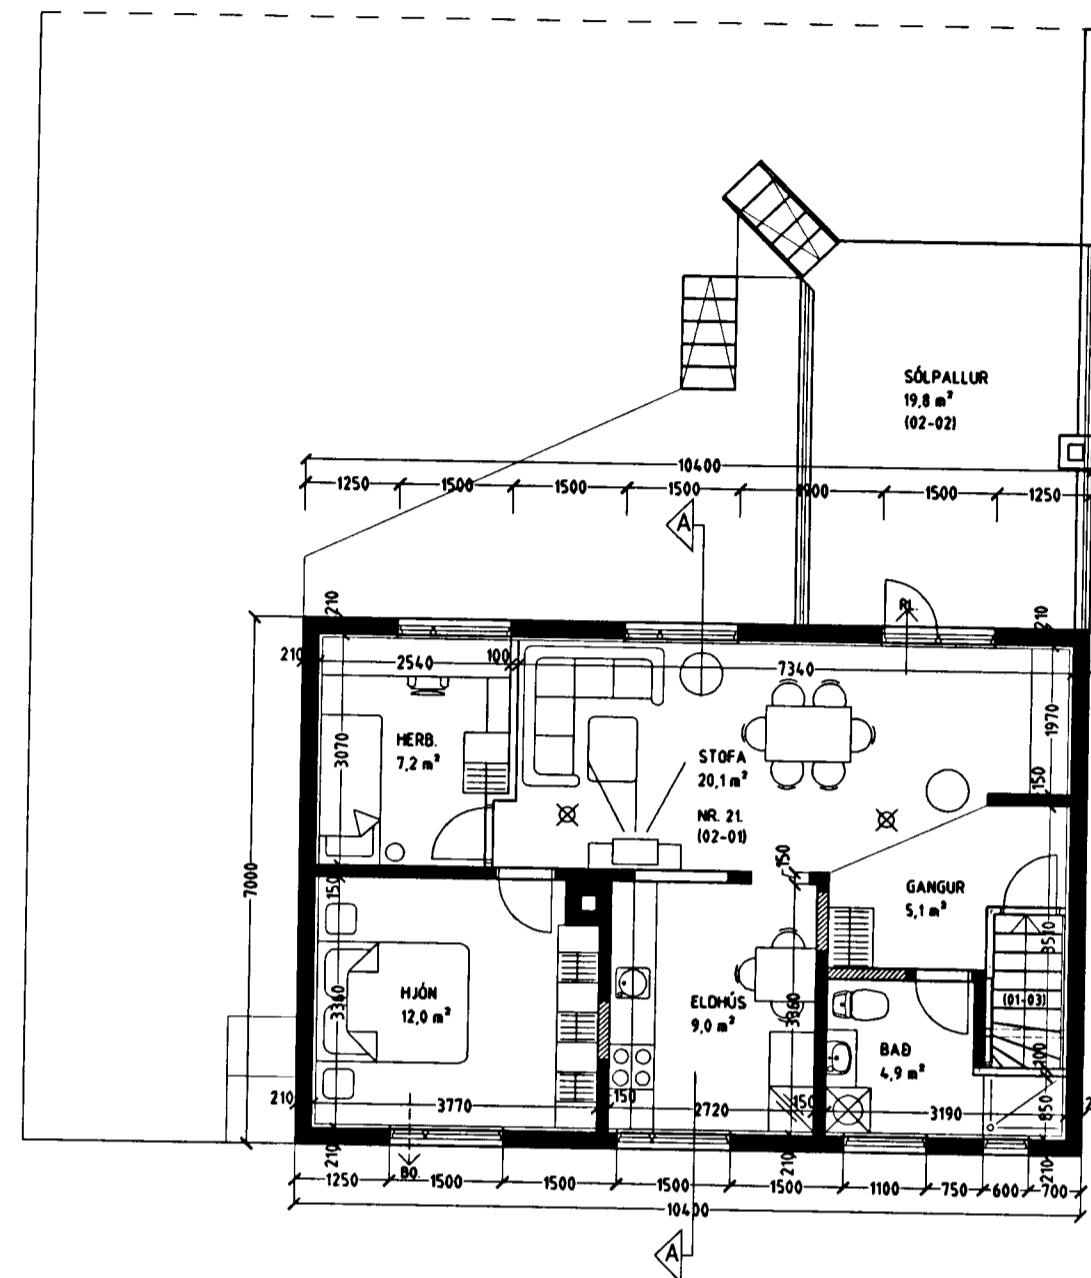

GRUNNMYND 2 HÆÐ MKV. 1:100.

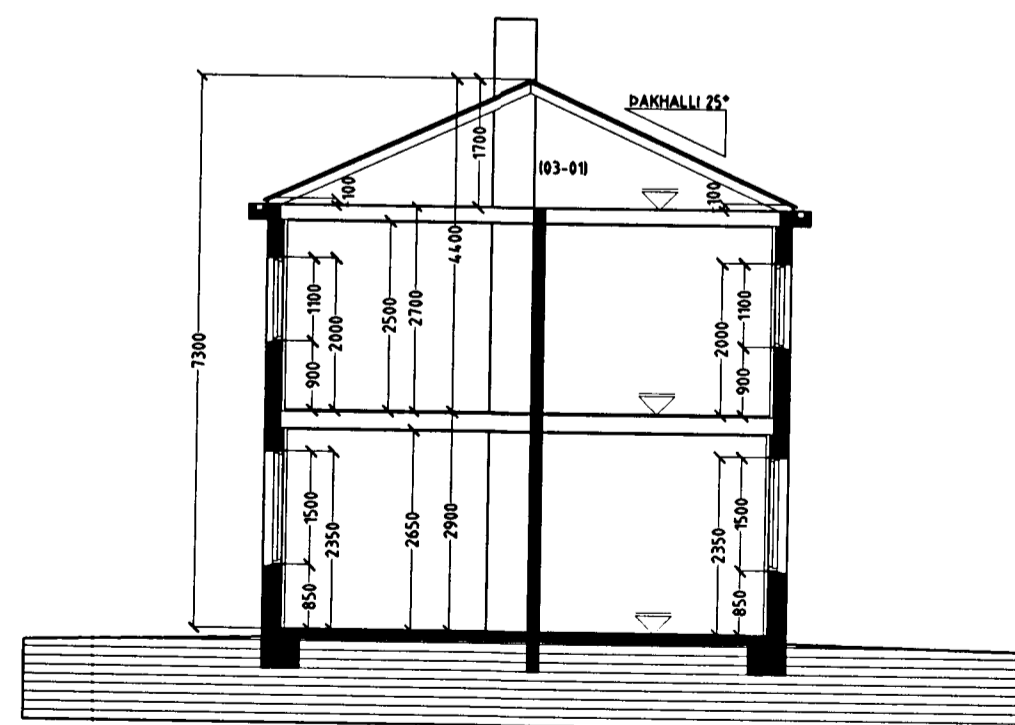

SNID A-A MKV. 1:100.

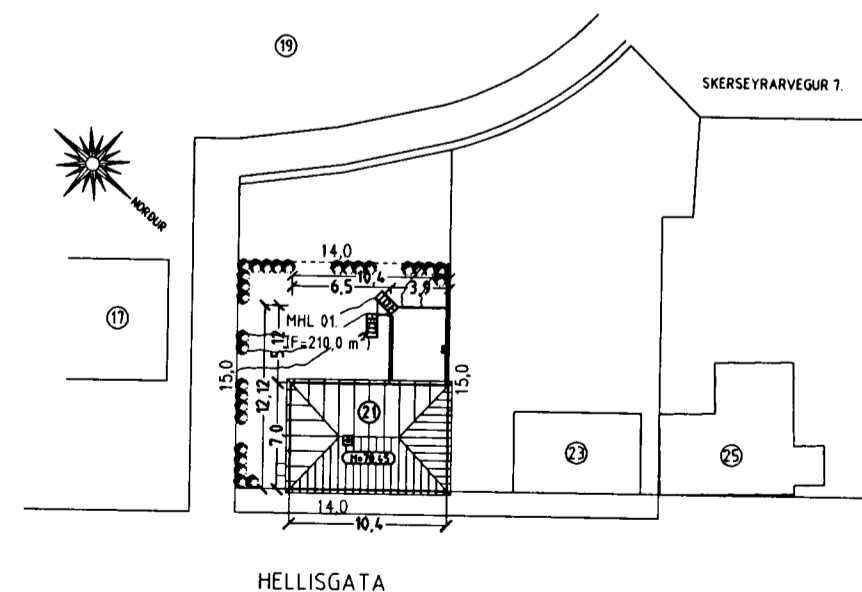

AFSTÖÐUMYND MKV. 1:500.

TEIKNINGAR ÞESSAR ERU GERÐAR VEGNA EIGNASKIPTA Á HÚSINU.
EKKI ER GERÐ SÉRSTÖK GREIN FYRIR BRUNAVÖRNUM Í HÚSINU, ÞAR SEM EKKI ERU Á DÖFINNI FRAMKVÆMDIR VIÐ HÚSID, ENDA ALLAR BREYTINGAR SEM KOMA FRAM Á HÚSINU FRÁ ÁÐUR GERÐUM TEIKNIGUM LÖNGU FRAMKVÆMDAR

ELSTI HLUTI HELLISGÖTU 21 ER BYGGÐUR 1925.
HÚSID VAR STÆKKAÐ OG BREYTT Í OKTÓBER 1942.
BREYTINGIN VAR TEIKNUÐ AF BÖÐVARI SIGUÐSSYNI Í OKTÓBER 1942.

HELLISGATA 21 ER RAUNTEIKNUÐ AF SIGURÐI ÞORVARÐARSONI 31 JANÚAR 2002.

HELLISGATA 21 HAFNARFIRÐI.

Sigurður Þorvarðarson byggingafræðingur bfí.
Teiknistofan Strandgötu 11 220 Hafnarfirði.
Sími: 5651510. Netfang: teiknistofan@istandia.is

Skýringar:	Aðaluppdráttur.
Teikning:	GRUNNMYND 1. HÆÐ, 2. HÆÐ, SNID & AFSTÖÐUMYND.
Mælikvarði:	1: 100 & 1:500.
Undirskrift:	<i>7/2 02 Erlendur Hjálmarsson</i>
Blað nr: 1 af 2.	Dagsetning: 31 janúar 2002.
Breytt:	

Vardandi frekari málsetningar, sjá sérteikningar aðalhönnuðar í mkv. 1:50.
Séruppdrættir skulu unnir þegar aðaluppdrættir hafa verið samþykktir af byggingaryfirvöldum.