




Afstöðumynd 1:500

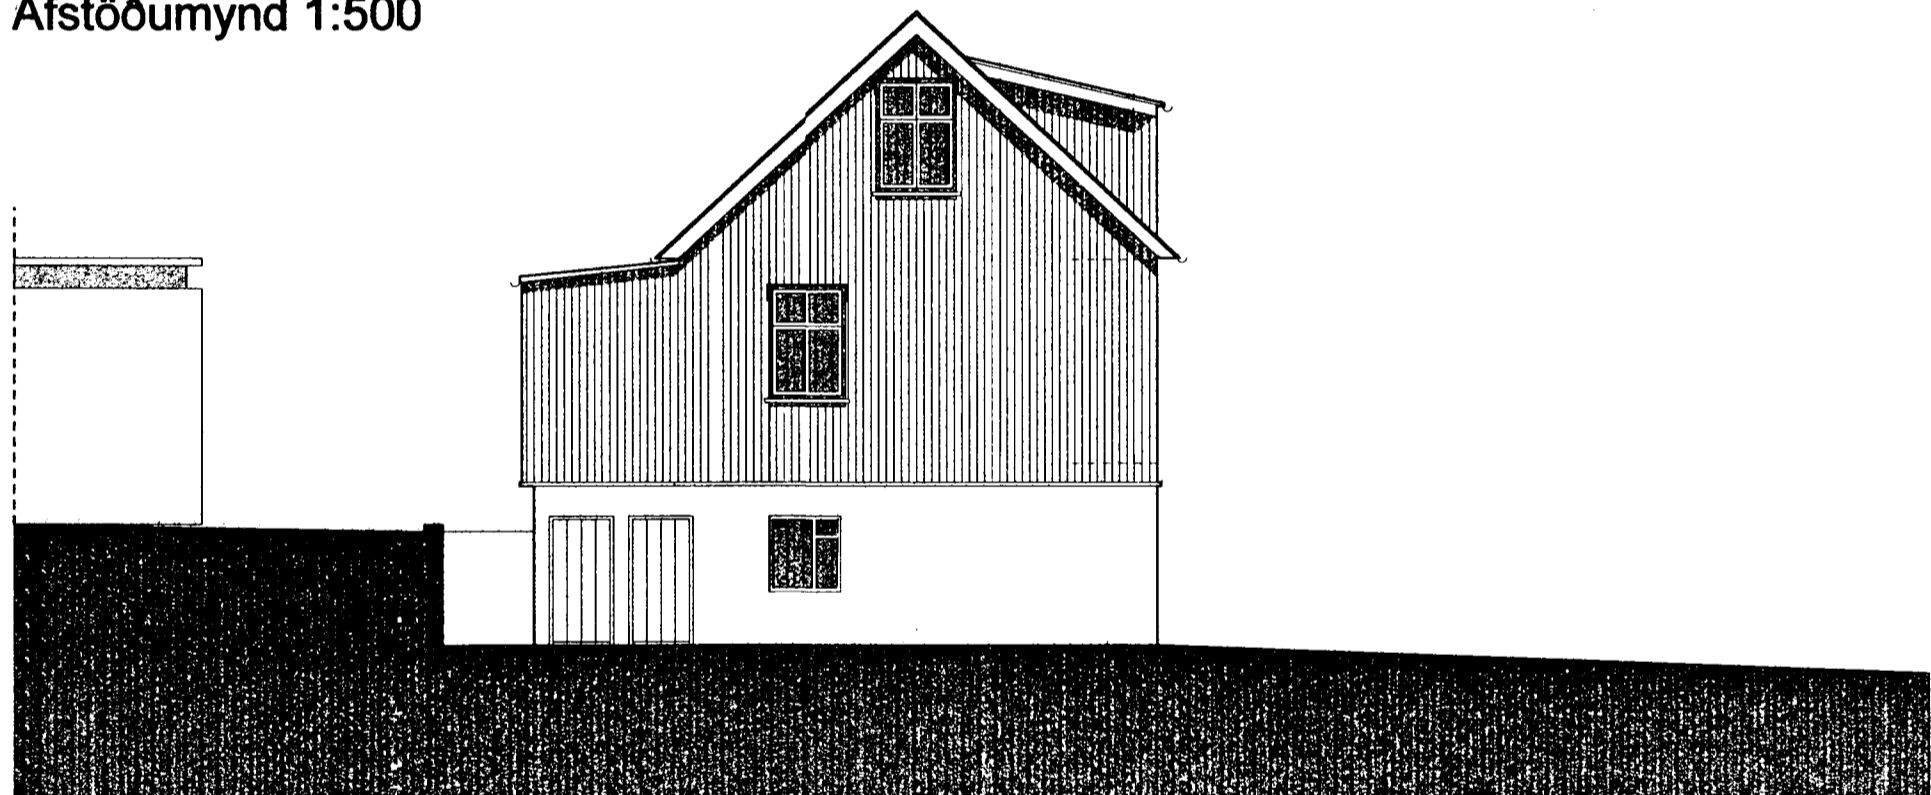


Útlit vestur

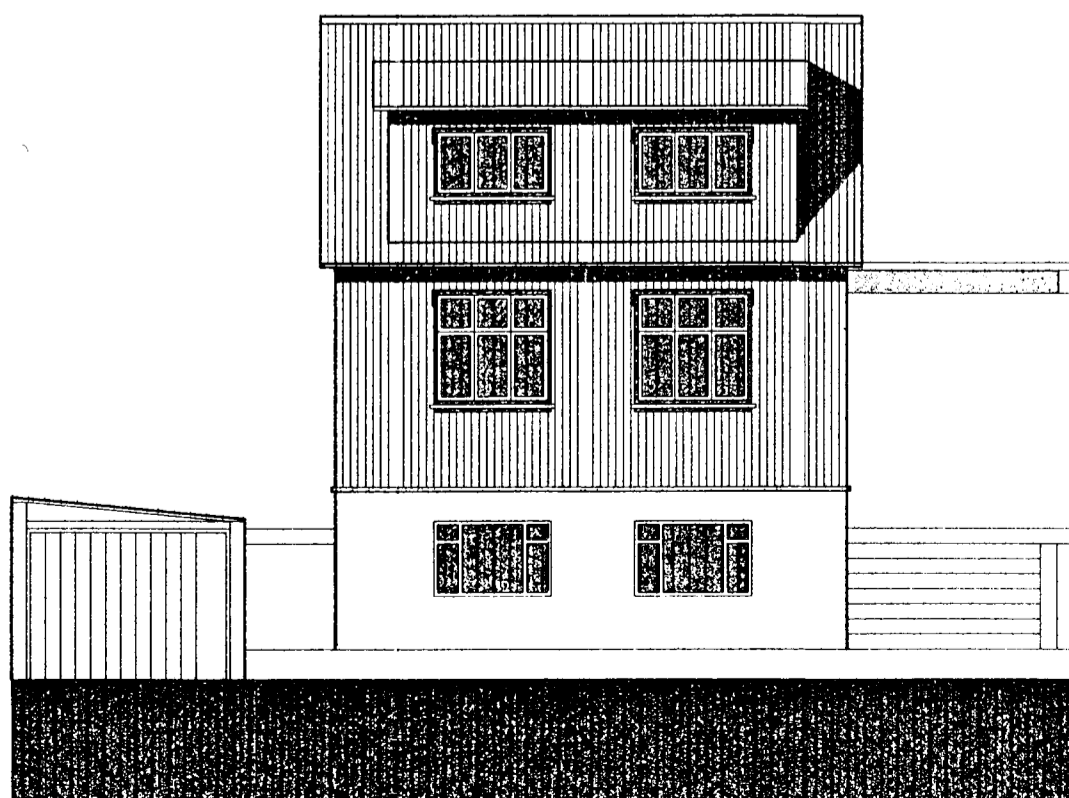

Útlit suður

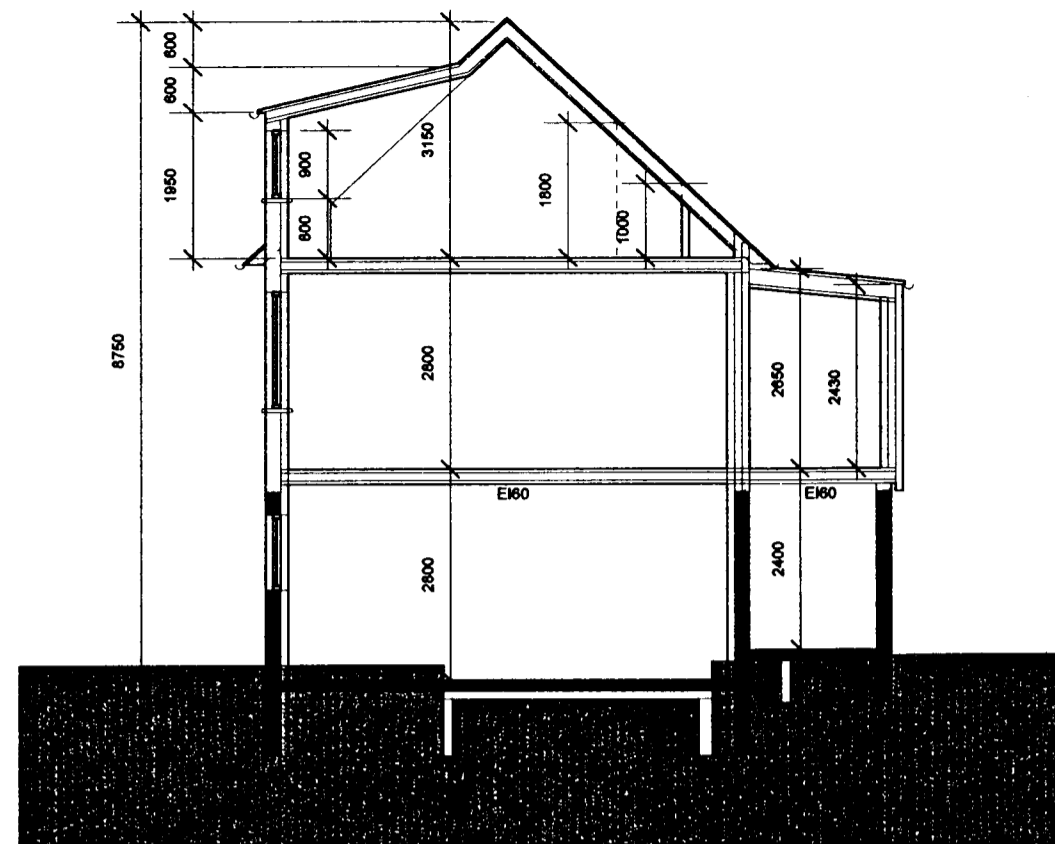

Sneiðing A-A

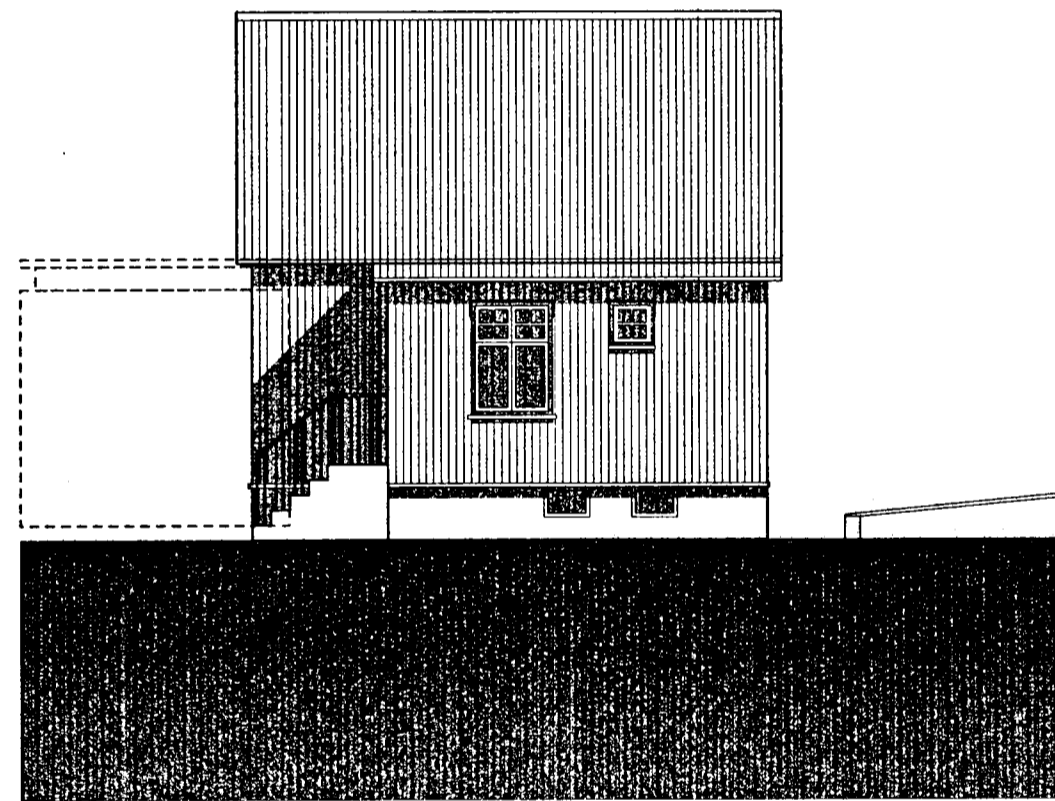

Útlit norður



Útlit austur

Byggingarfulltrúi
samþykkir erindið.
06 MARS 2002
Bent skal á að samþykkt þessi verður ekki virk, fyrr en eftir skráningu eignaskipta-
yfirlýsingarinnar hjá Fasteignamála-
rákisins og þinglýsingu hennar.


Breytingar:
9.10.01: Málsetning á sneiðingu lagfærð. Skr.-
tafla leiðrétt f. matshl. 01. Bilastæðum
breytt. Bygg lýsingu breytt.
21.12.01: Kvistur málsettur. Skr.t.,Mh2-aths.
Afstöðumynd teiknuð, brunaskil færð inn,
lúðarstærð leiðrétt skv. nýjum gögnum.

Verk
Hellisgata 22
Reyndarteikningar

Teikning
Útlit ,sneiðing og lýsing

Verkkaupi
Árni Eðvaldsson

Mælikvarði: 1:100	Teikning nr.
Dagsetning: 17.09.2001	Teiknað: GÓJ

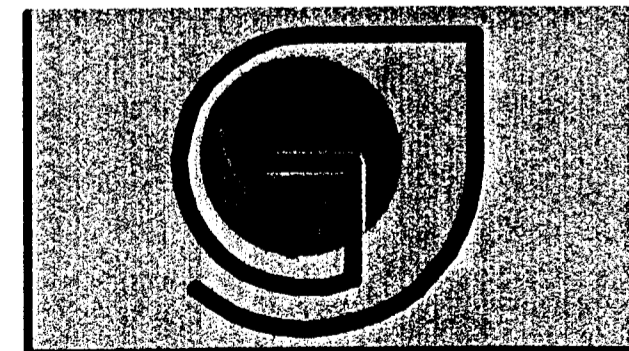

Gunnlaugur Ó. Johnson arkitekt FAI
Kt. 080657 7819
Tryggvagötu 16, 4. hæð, 101 Reykjavík,
S. 562 7640 og 864 2625
Netfang: goj@centrum.is
Veffang: www.centrum.is/goj