
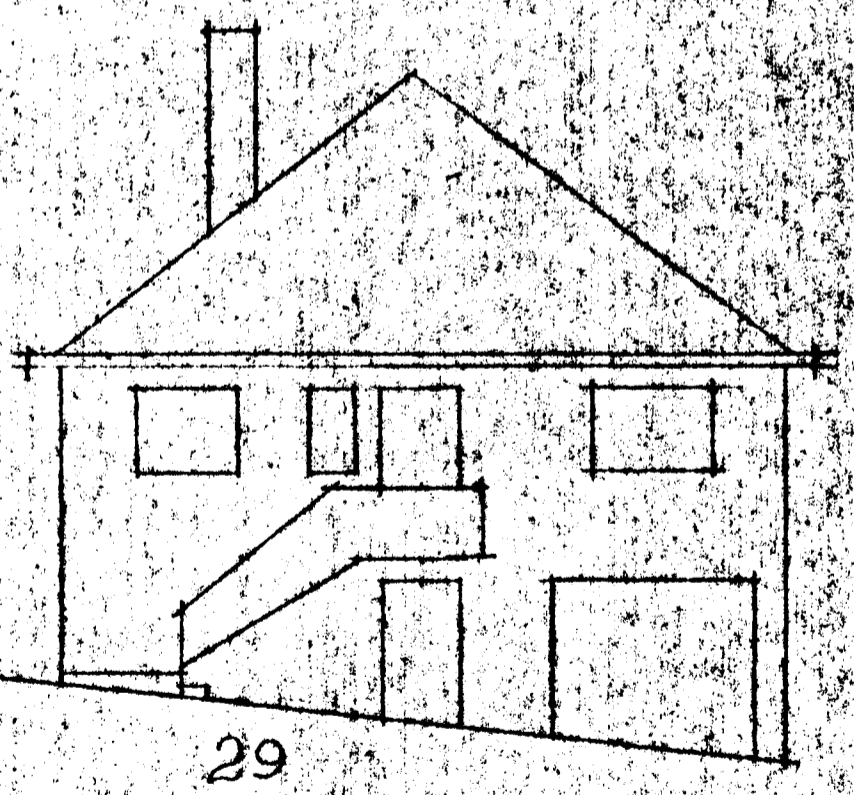
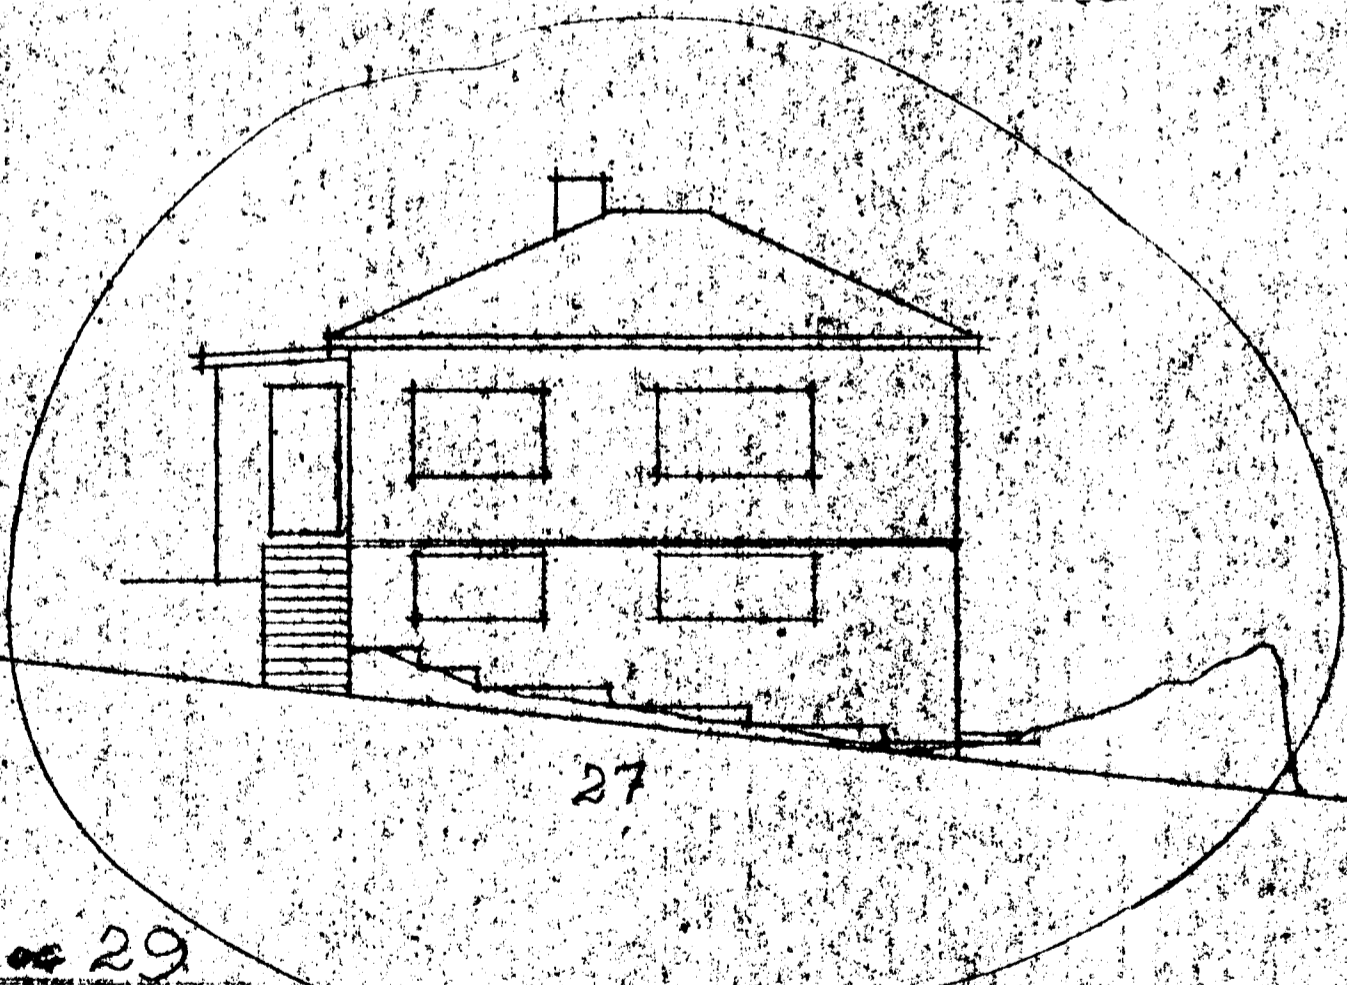
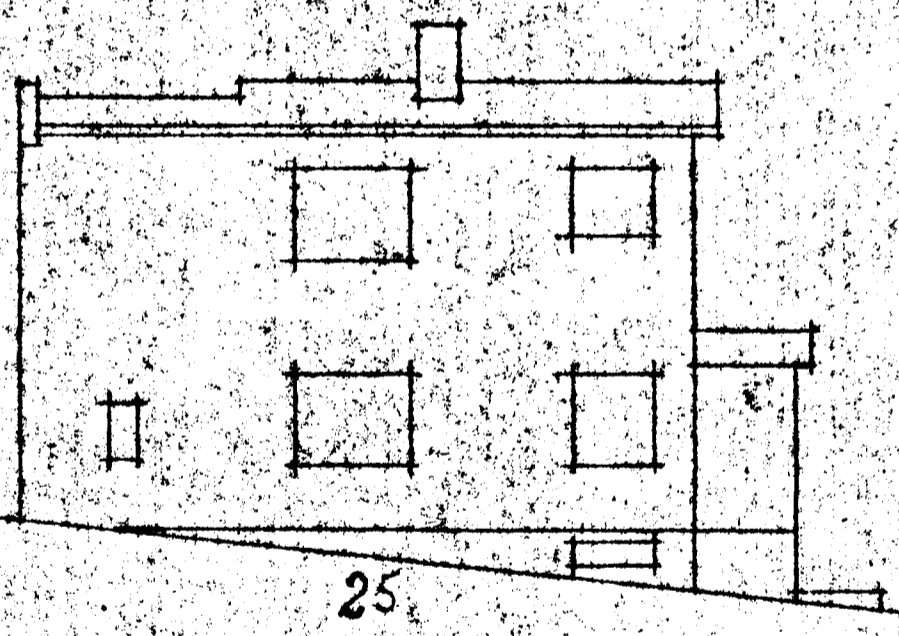


HELLISGATA 27
FYRIR BREYTINGU

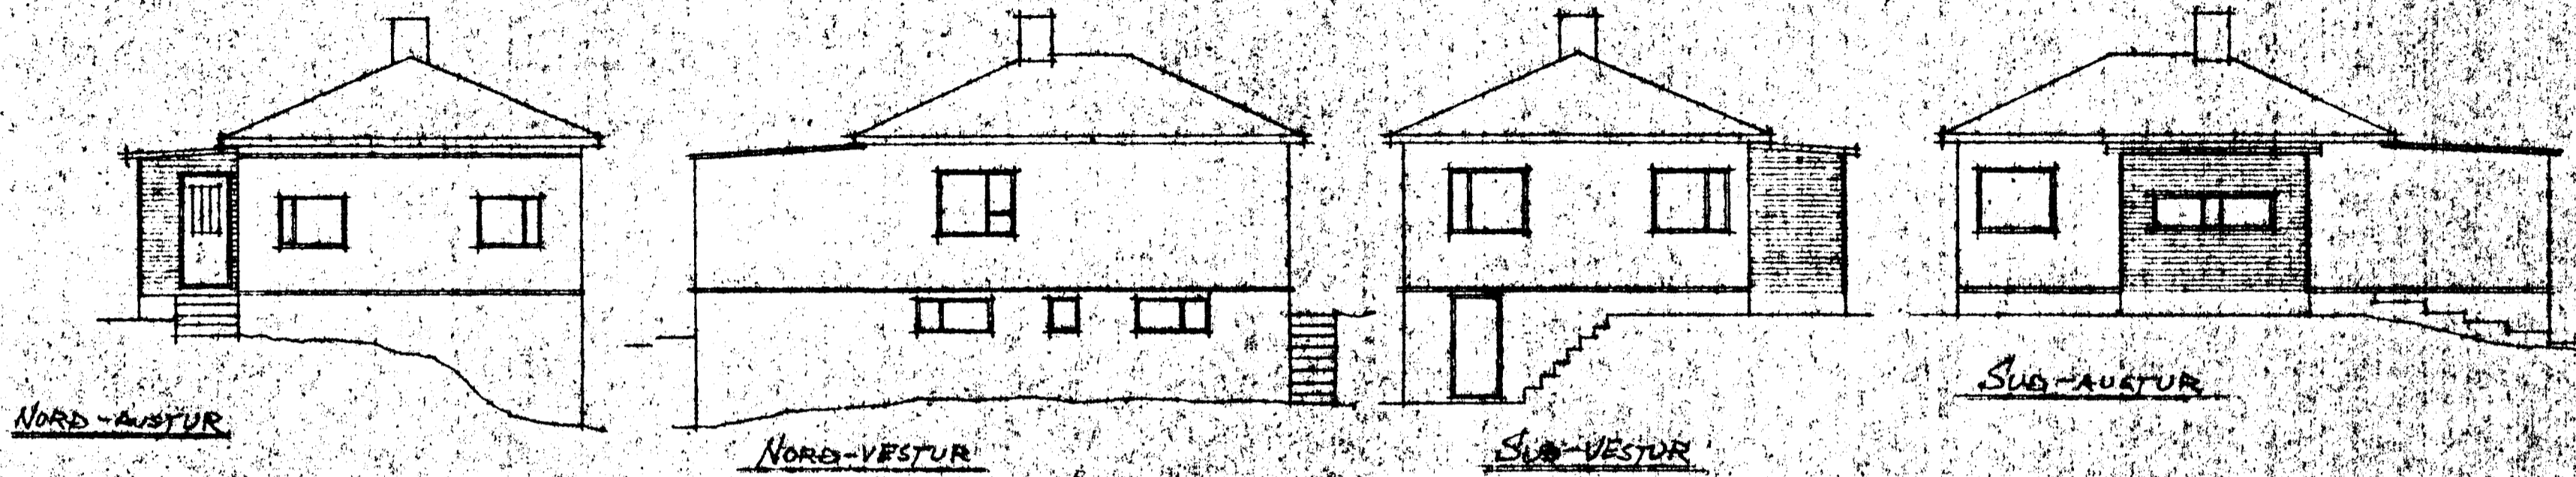

HELLISGATA 25-27 og 29

EFTIR BREYTINGU

KVARDI 1:100

Hafnastíðni í júní 1969
Þorsteinn Þorláksson F.T.E.