




Samþykkt á fundi bygginga-
nefndar þ. 30 / 11 / 1977
BYGGINGAFULLTRÚINN
Í HAFNARFIRÐI
S. Jónsson

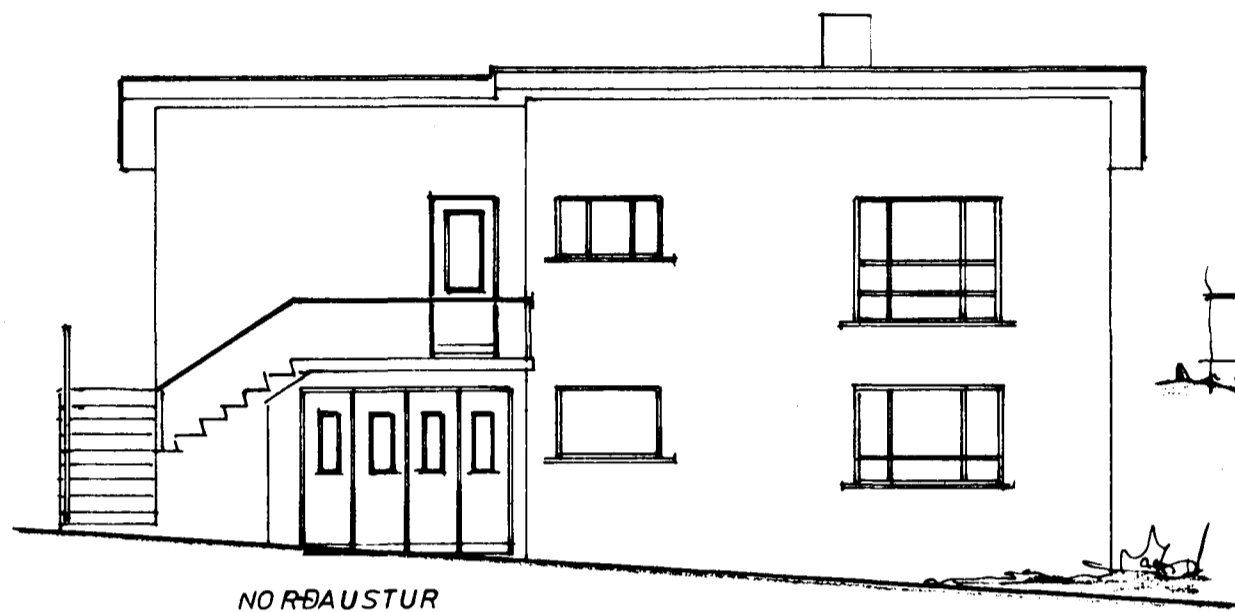


NORÐAUSTUR

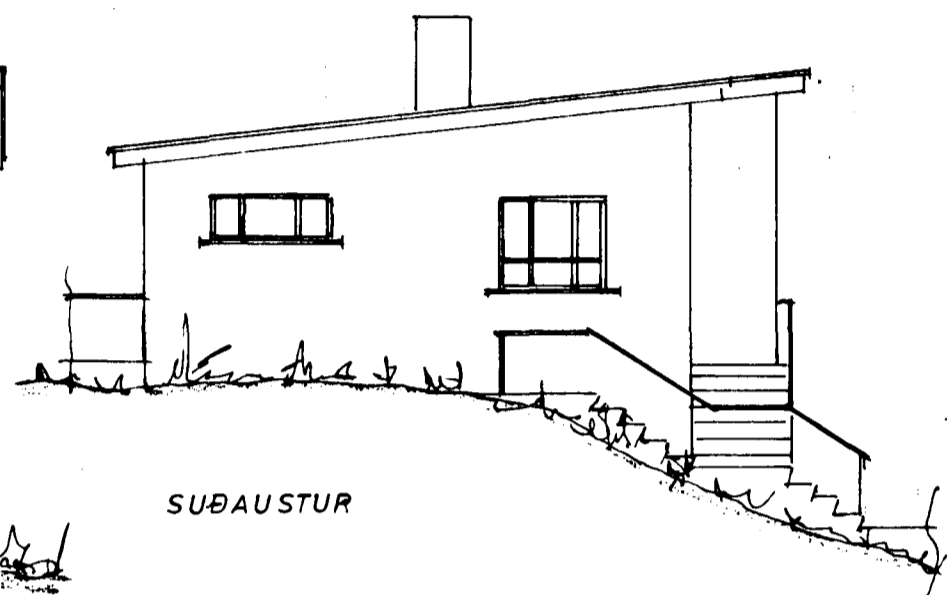

SUÐAUSTUR

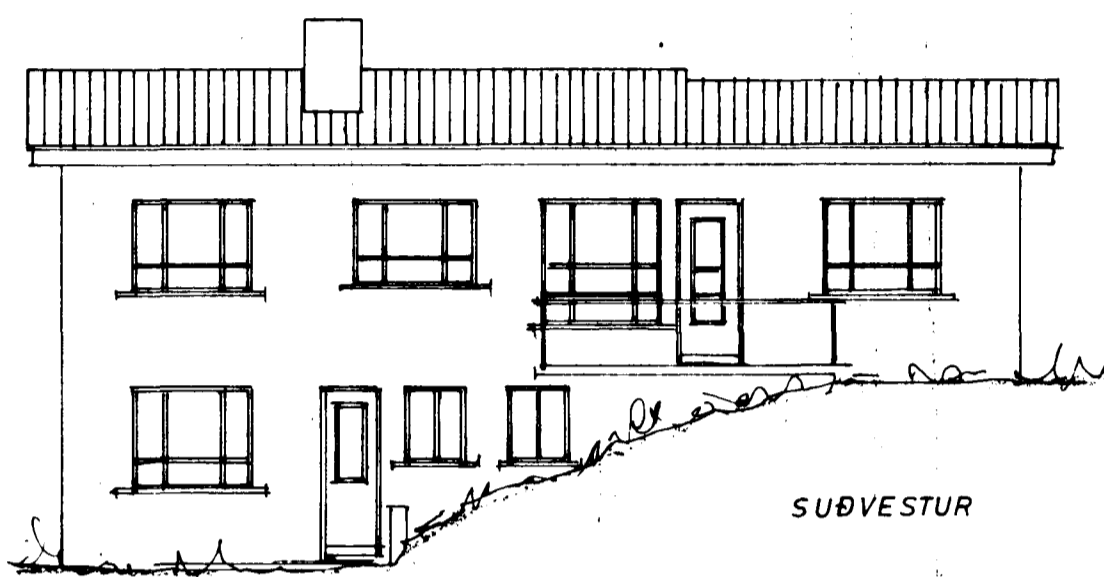


SUÐVESTUR

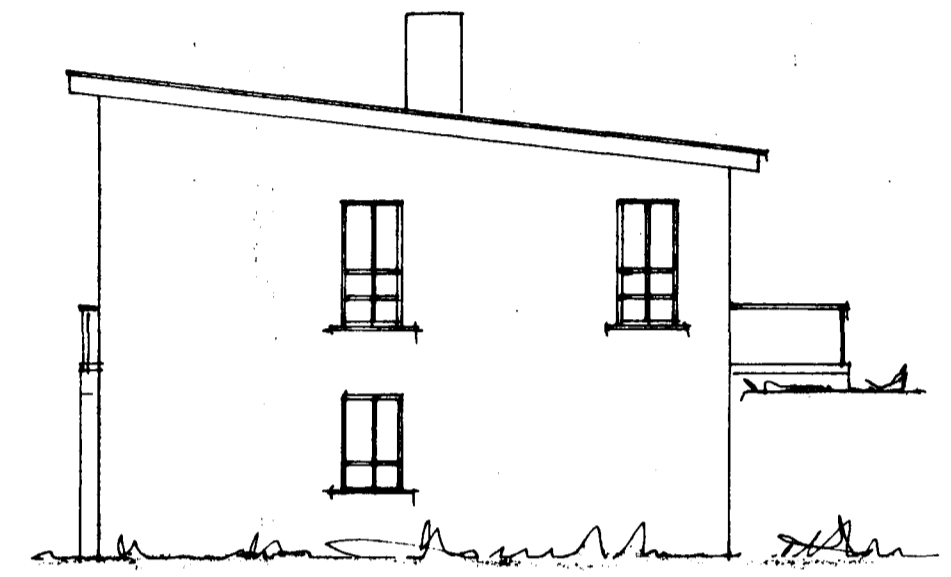


NORÐVESTUR

FYRIR BREYTINGU


EFTIR BREYTINGU

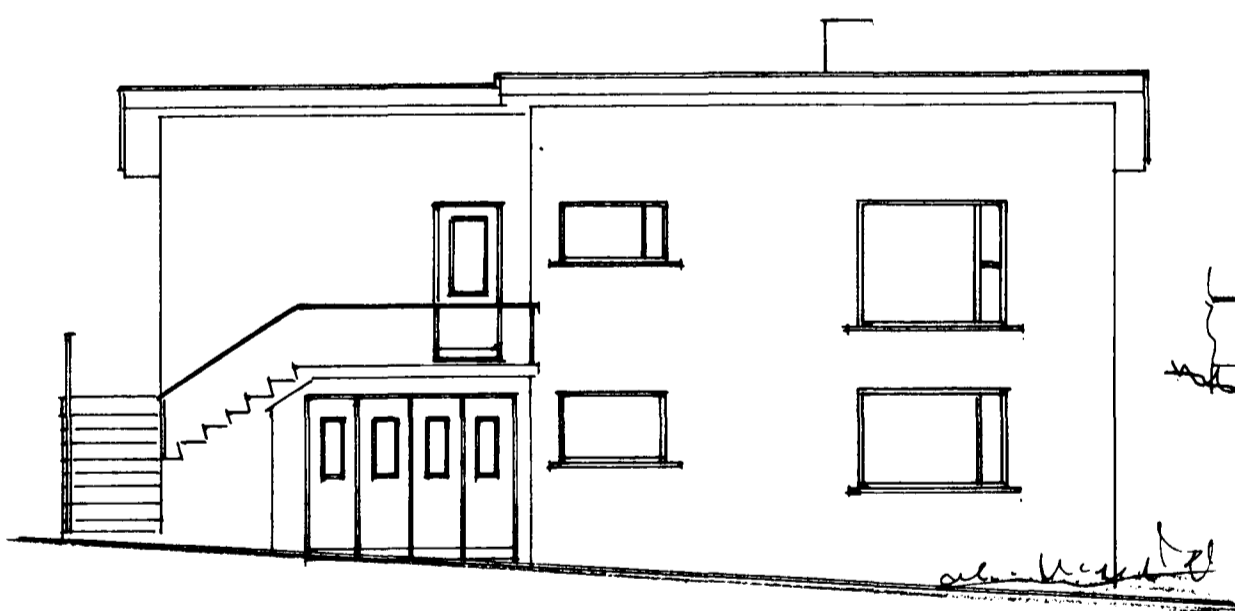


NORÐAUSTUR

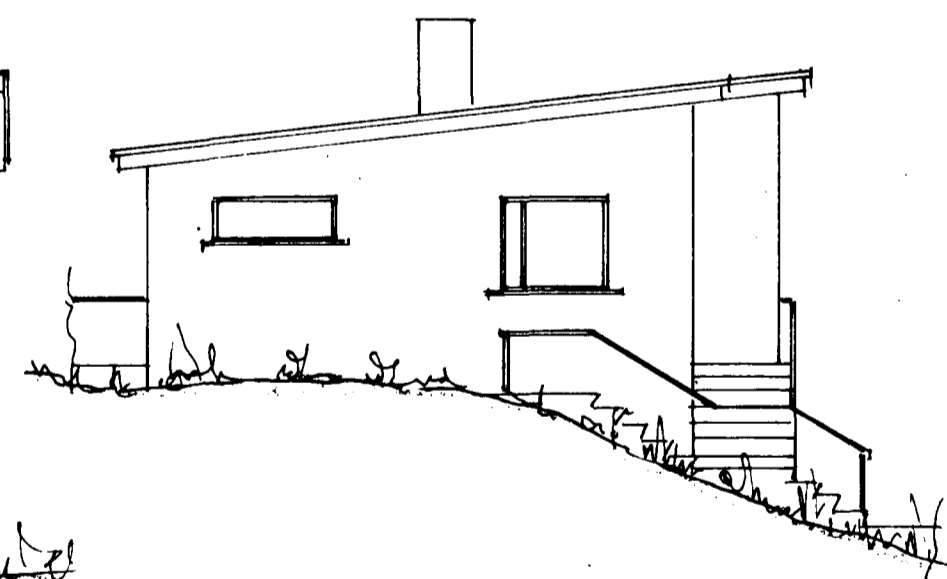

SUÐAUSTUR

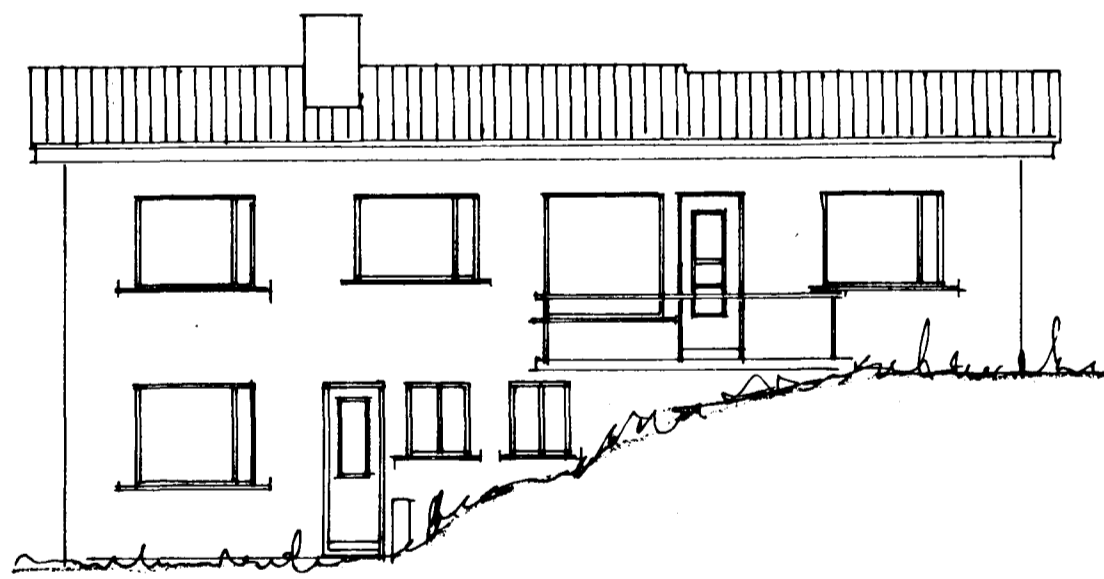

SUÐVESTUR

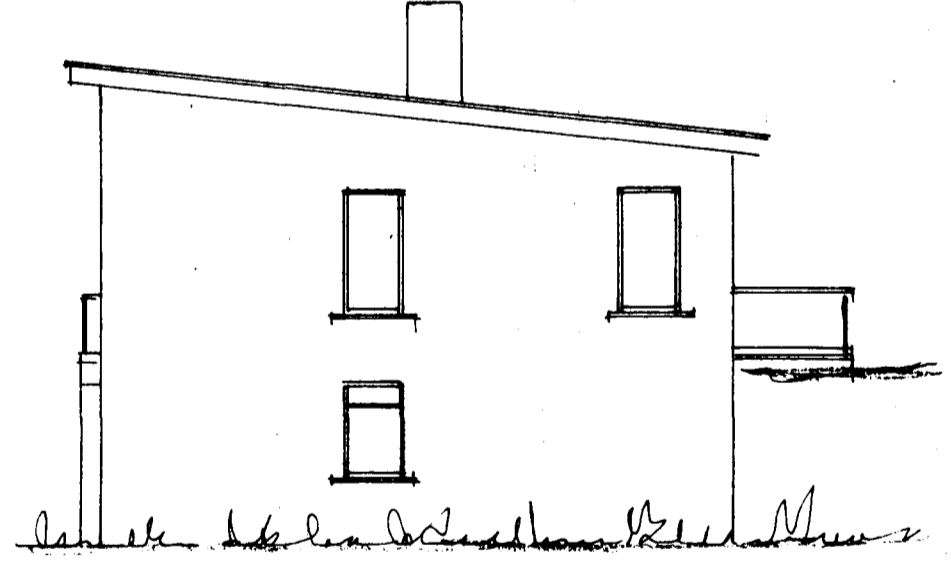

NORÐVESTUR

Samþykkt á fundi bygginga-
nefndar þ. 30 / 11 / 1977
BYGGINGAFULLTRÚINN
Í HAFNARFIRÐI
S. Jónsson

HELLISGATA NR. 31

GLUGGABREYTING

ÚTLIT 1:100

Hafnarfirði 5. nóv. 1977
S. Jónsson