



1 HÆÐ

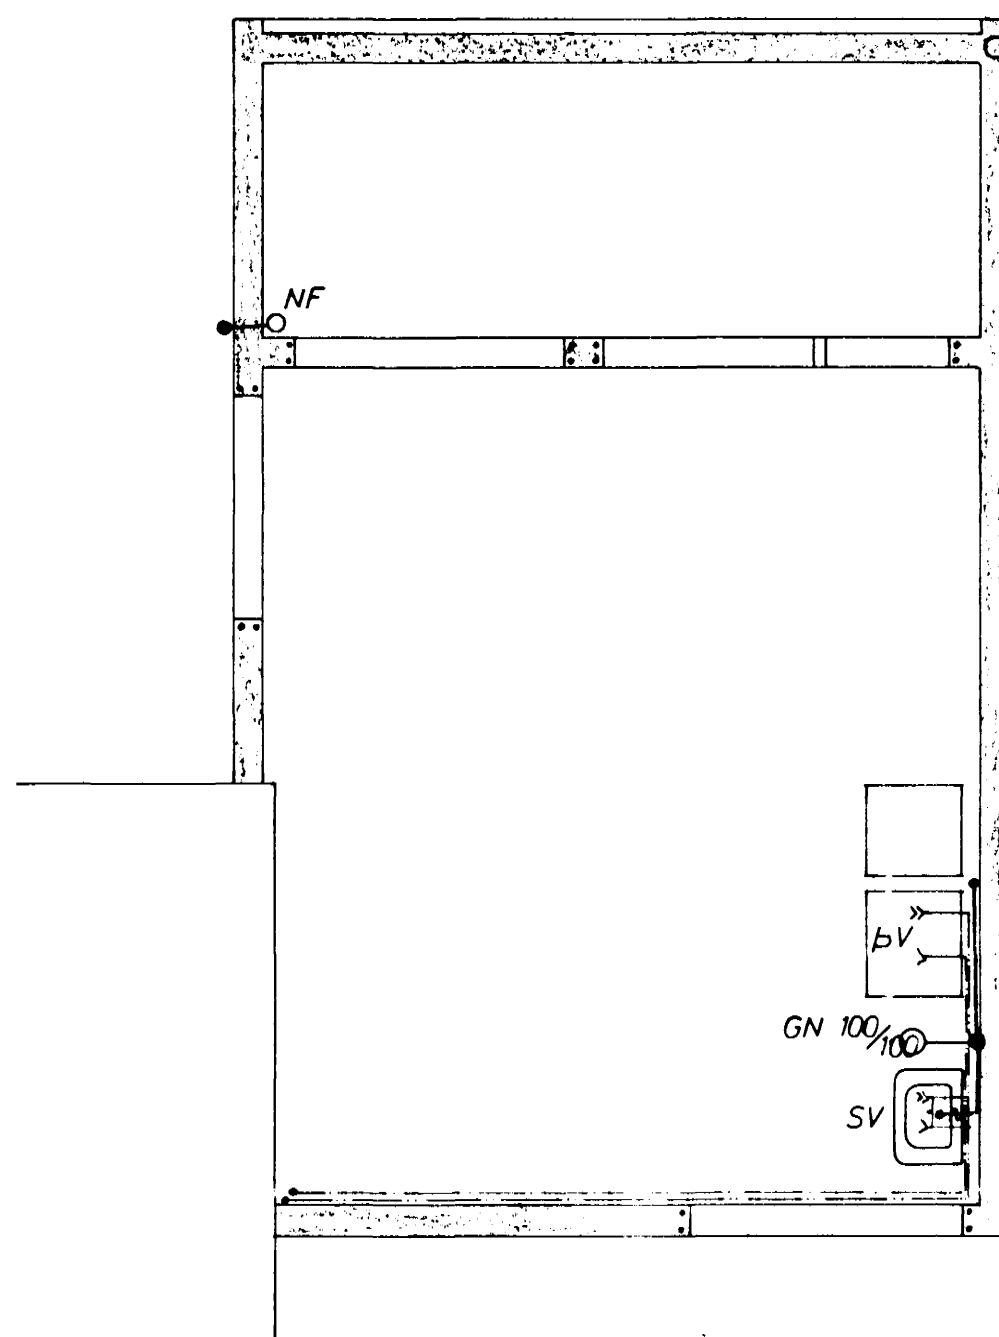

2 HÆÐ

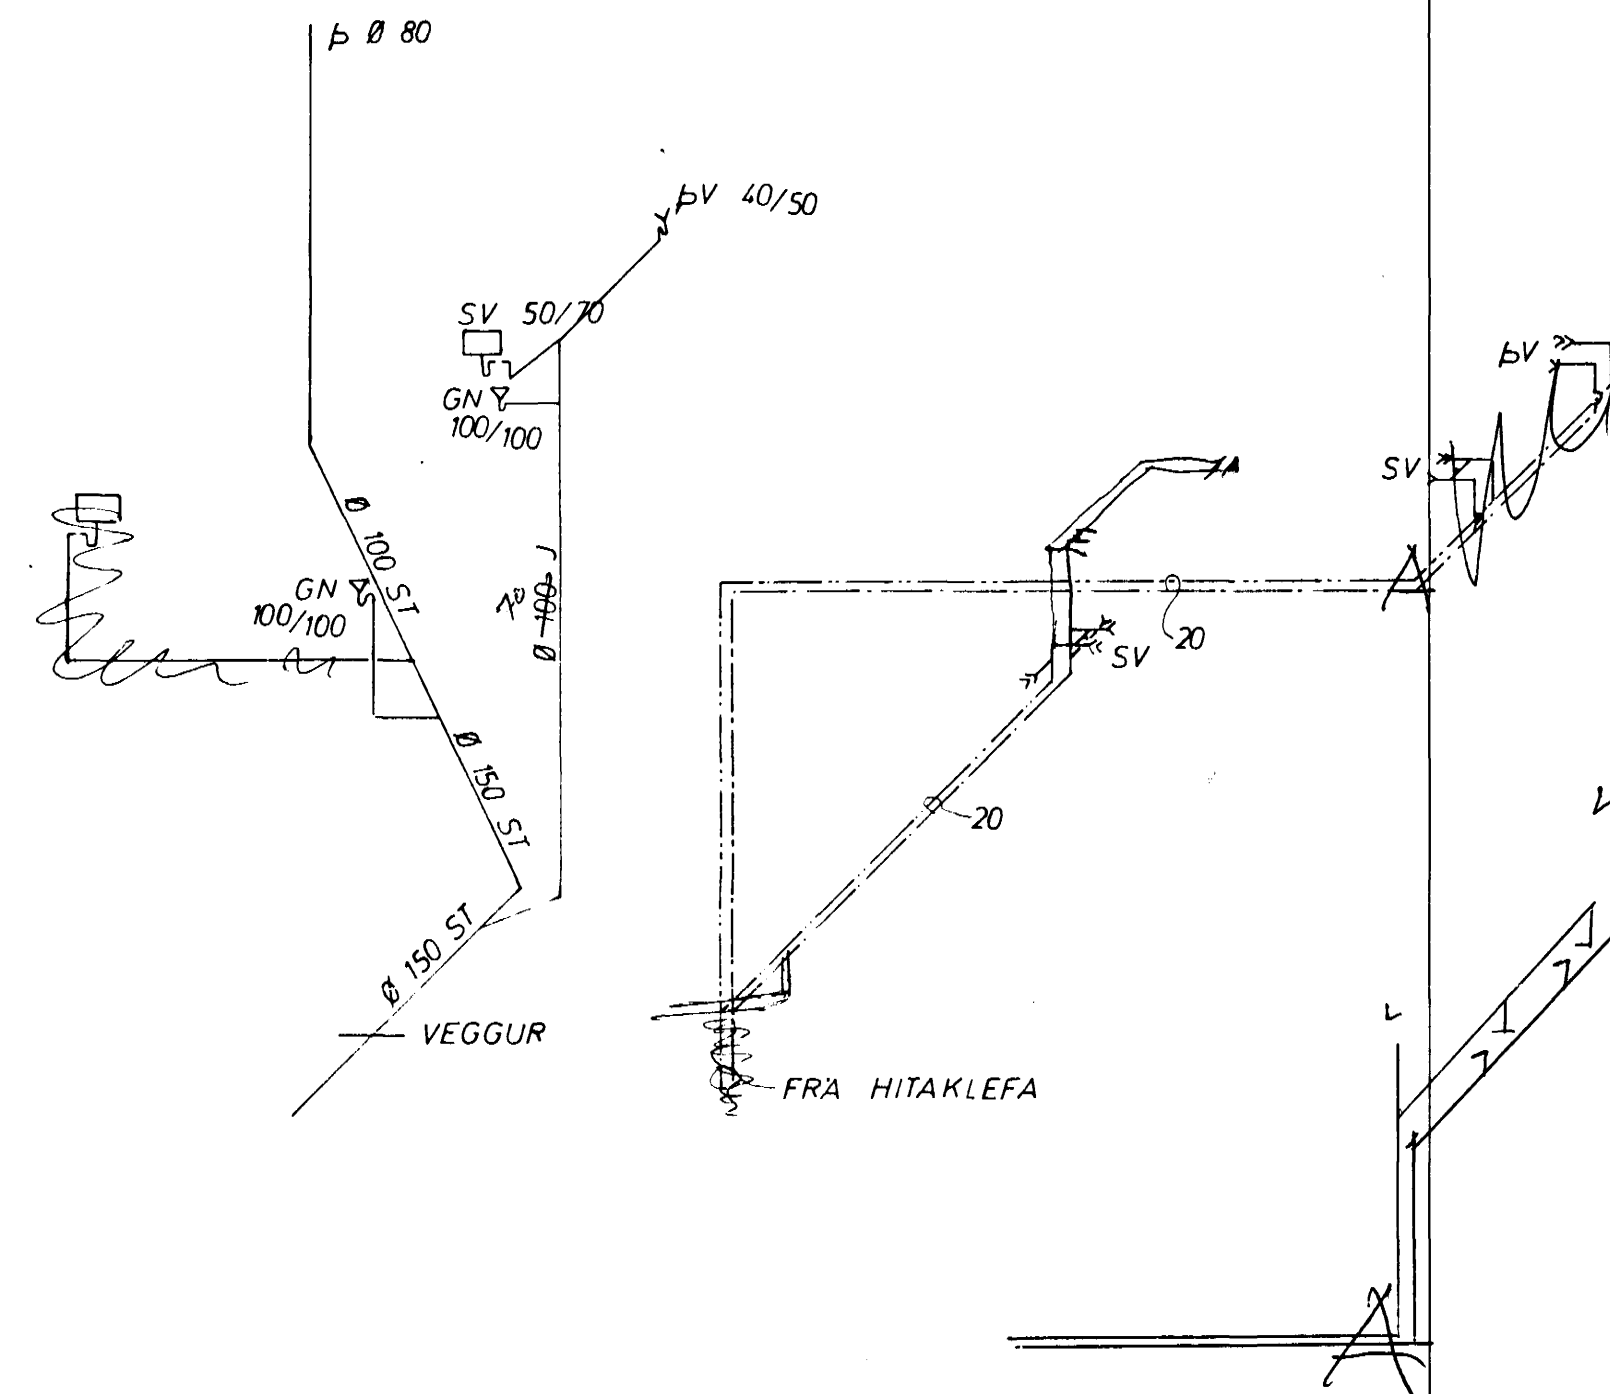

SKÝRINGAR:

- ST STEYPURÖR
- J STEYPUJARNRÖR
- GN GÖLFNIDURFALL
- Þ ÞAKNIDURFALL
- HL HANDLAUC
- VS VATNSSALERNI
- BR BRUNNUR MAL 1 CM.
- SL SLÖNGUKRANI
- — KALT VATN
- — HEITT
- — KALDAVATNSKRANI
- — HEITA
- — RENNILOKI
- — MED SPINDLI UPPUR JÖRD
- — EINSTREYMISLOKI
- — VATNSMÆLIR

VATN:

PLASTPIPA UTANHÜSS
 GALV — — INNAN — —
 BALLOFIX RENNILOKAR SEU VID
 HVERT TÆKI.
 FRAGANGUR INNTAKS OG LOFT-
 PÚÐAR SKV. FORSKR. VATNSV. R.V.

FRARENNSLI:

EFNI OG FRAGANGUR LAGNA
 SKAL VERA SAMKVÆMT
 BYGGINGASAMÞYKKT HAFNARFJARDAR
 OG REGLUGERÐ UM HOLRÆSI
 Í REYKJAVÍK.

| | | | | |
|---|--|---|--------------------------------|------------------|
| HELLISGATA 33 VIÐBYGGING | | MÆLIKVARÐI 1:50 | VERK 7314 | TEIKN NR 2 |
| FRARENNSLIS OG VATNSLÖGN | | Hannað: <i>SB</i> Teiknað: <i>JW</i> | Yfirfarir: Samb: <i>FRB</i> | DAGS JULÍ '73 |
| JÓHANN GUNNAR BERGPÓRSSON VERKFR MVFI KÖLDUKINN 9 - HAFNARFIRÐI - SÍMI 52895 | | BREYTT | | |