


Grunnmynd 1. hæðar
1:50

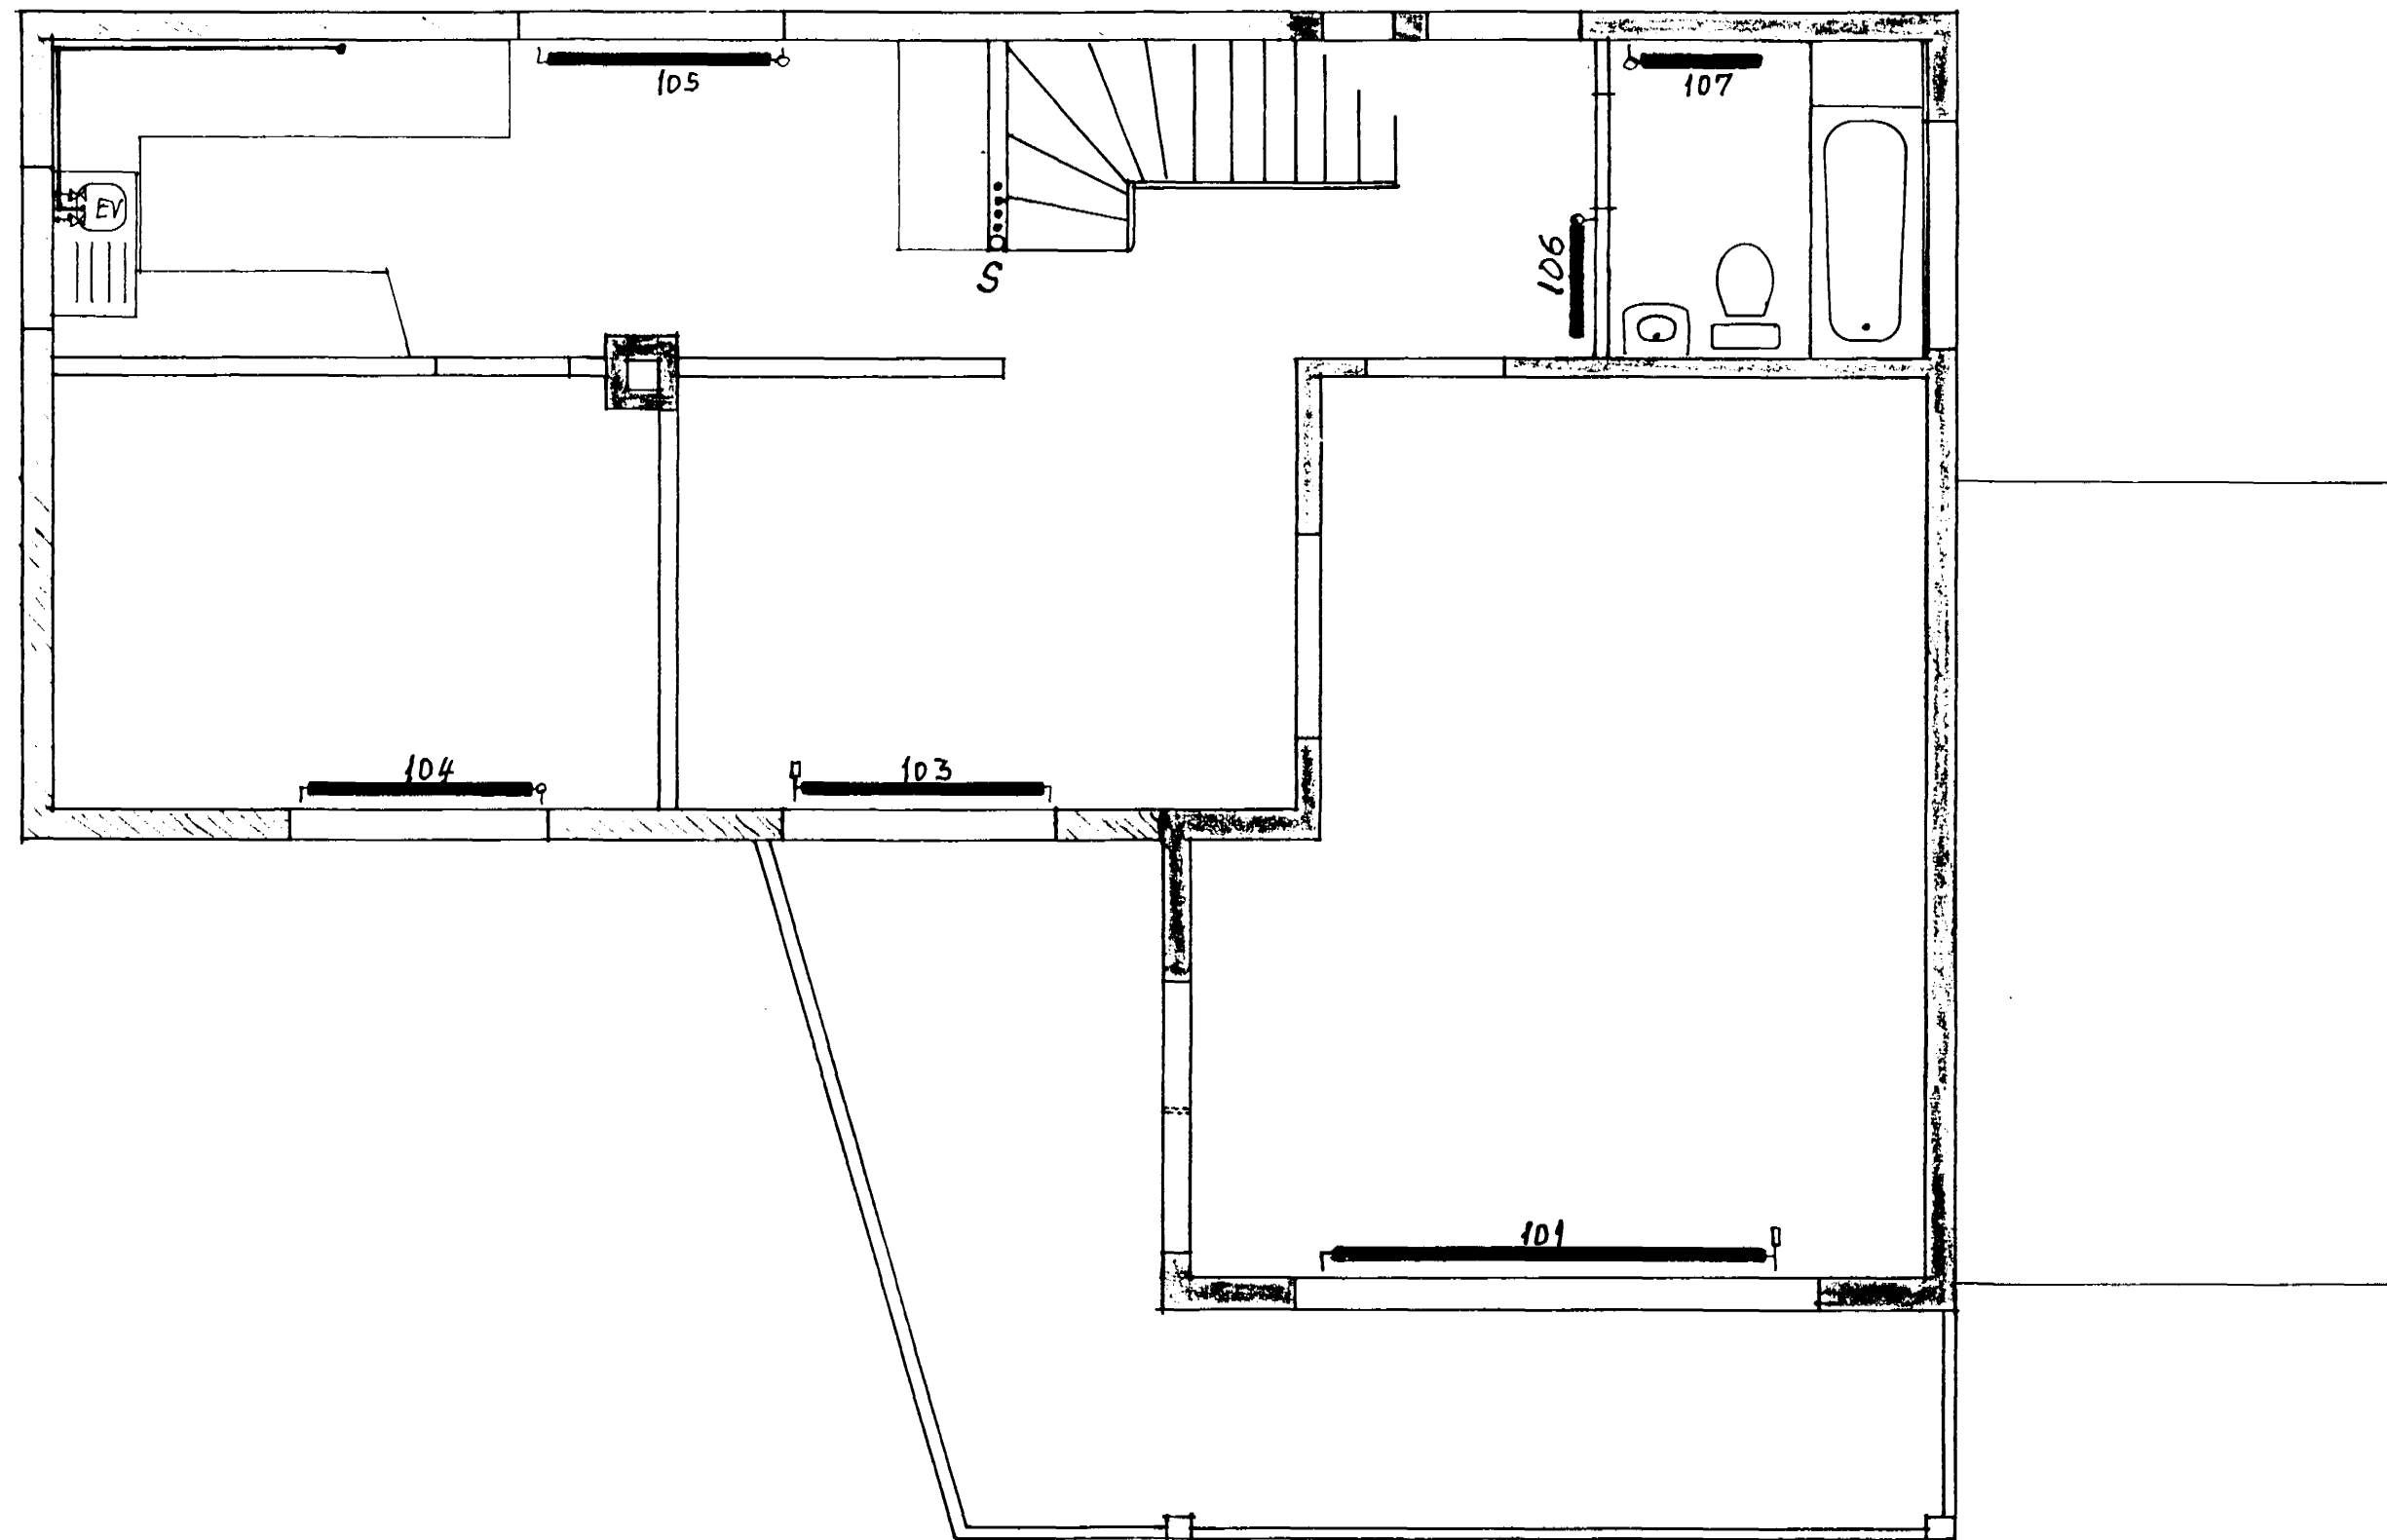

Dfnar og lagnir tilstadar

Byggingatulltrúll Hafnarfjarðar
Afgreitt þannir

06 MAJ 1998

Sigurbjartur Halldórsson

Breytingar			Helligata 5B. Hafnarfj.	
Nr.	Dags.	Nafn		
			Verkfæðistofa Þráinn og Benedikt hf. Laugavegi 178, sími: 553 1770, 568 7775	HBS TBS SBS M 1:50
				Nr. 2
			Hiti, vatn og frárennsli	Dags. okt. '98 Þráinn og Benedikt