



Samþykkt á fundi bygginga-  
nefndar þ. 4. 4. 1945  
BYGGINGAFULLTRÚINN  
I HAFNARFIRÐI  
J. h. Steinarð.

*Jóhannes Karlsson og 2 D. g.*  
Breyting á húsinu nr. 7 við Hellisgötu, Hafnarfirði.

*Þyrrir breytingu*  
Samþykkt á fundi bygginga-  
nefndar þ. 19. 7. 1920  
BYGGINGAFULLTRÚINN  
I HAFNARFIRÐI  
J. h. Steinarð.

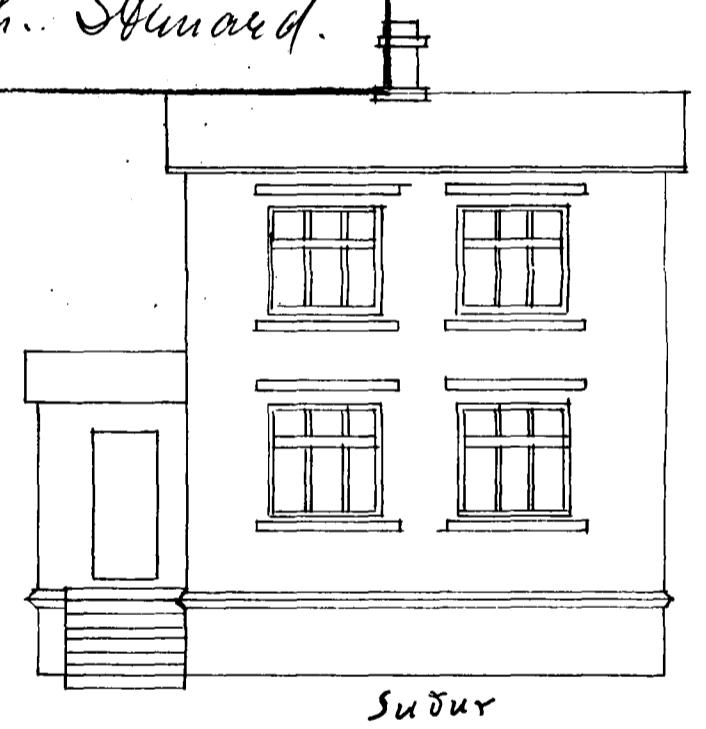


Suður

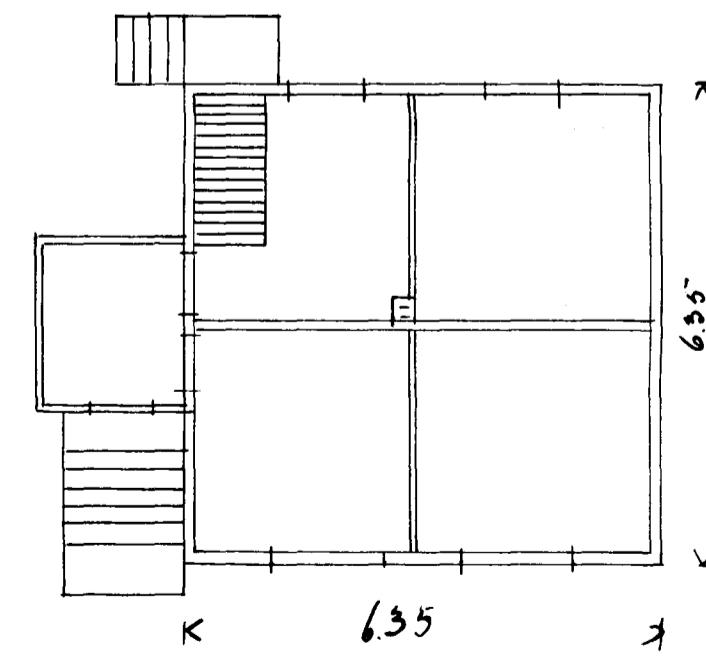


6.35


*Eftir breytingu*

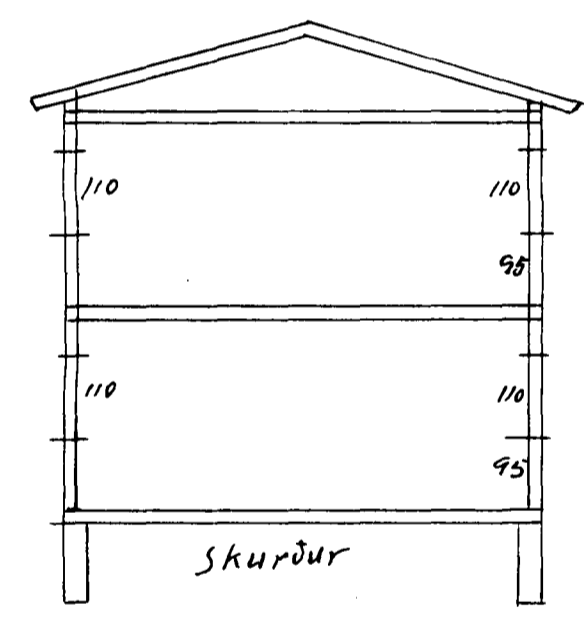


Skurður

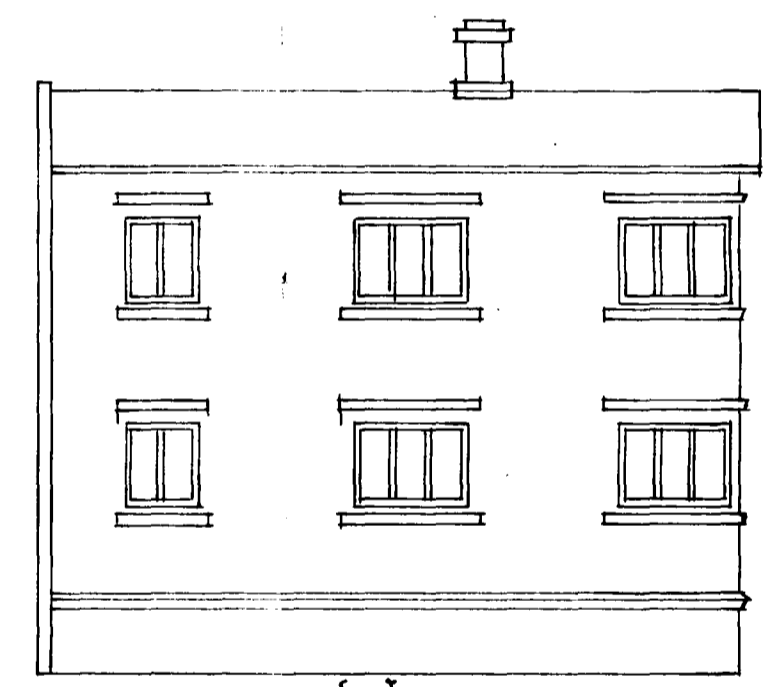

Suður

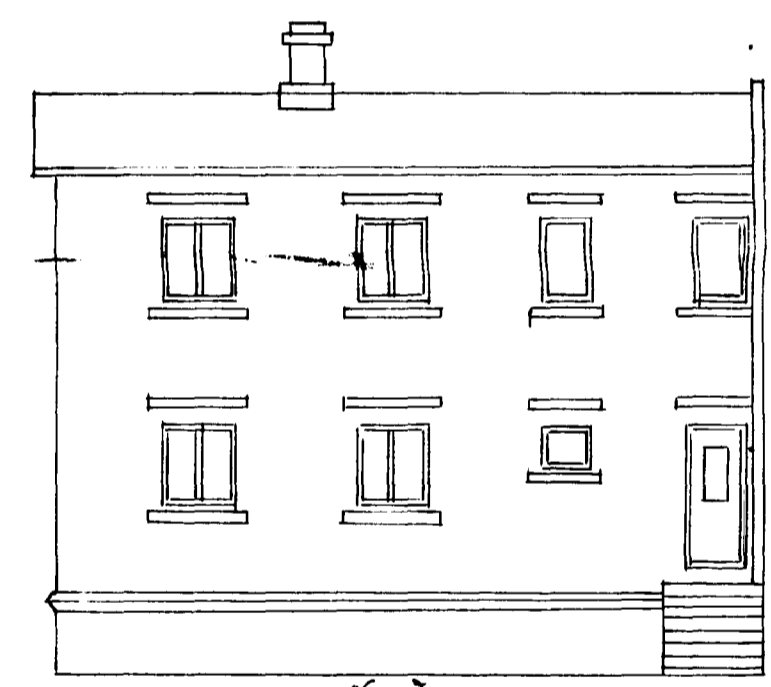


Norður

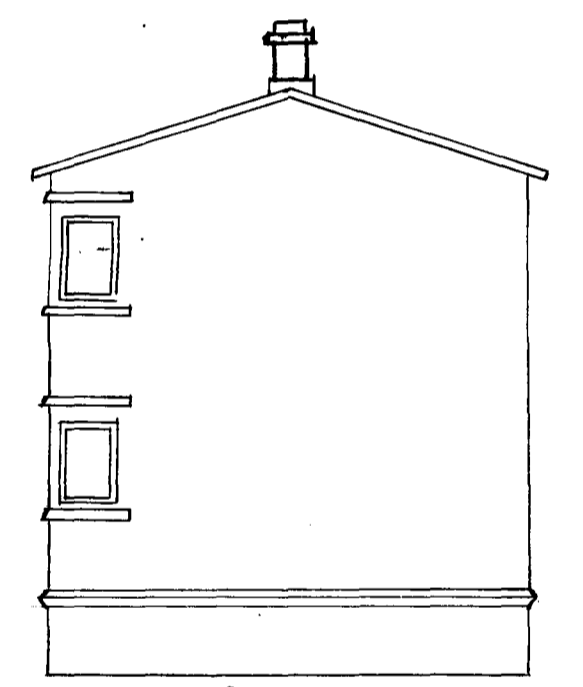


Austur

kvarði 1:100

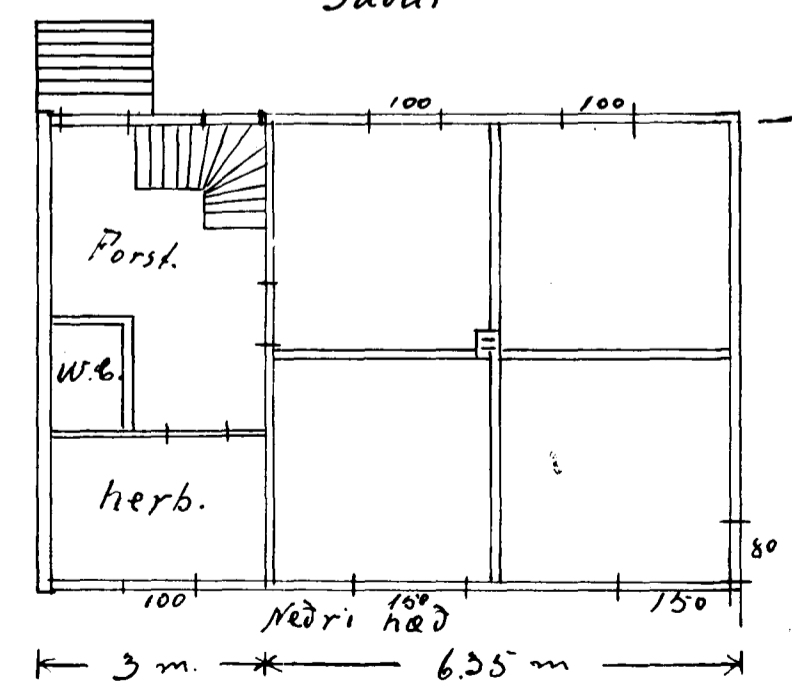

Næðri hæð

3 m. 6.35 m

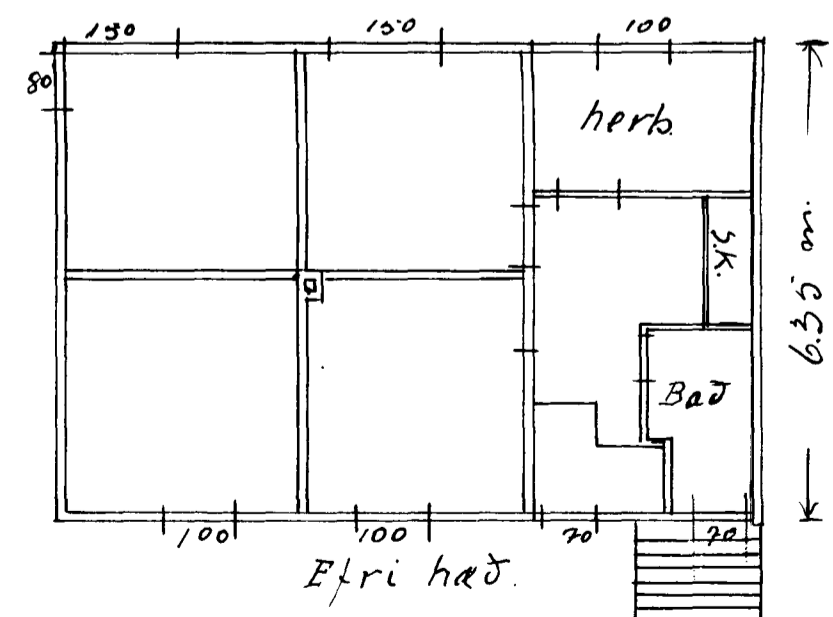

Efri hæð

6.35 m.

Hafnarfirði í apr. 1945  
Egertur M. Gunnarsson