HELLUBRAUT 3 Hafnarfirði

3670 - 0030 01

Samþykkt á fundi byggingarnefndar þ. 26/10 83
BYGGINGAFULLTRÚI
Í HAFNARFIRÐI
Sigurður

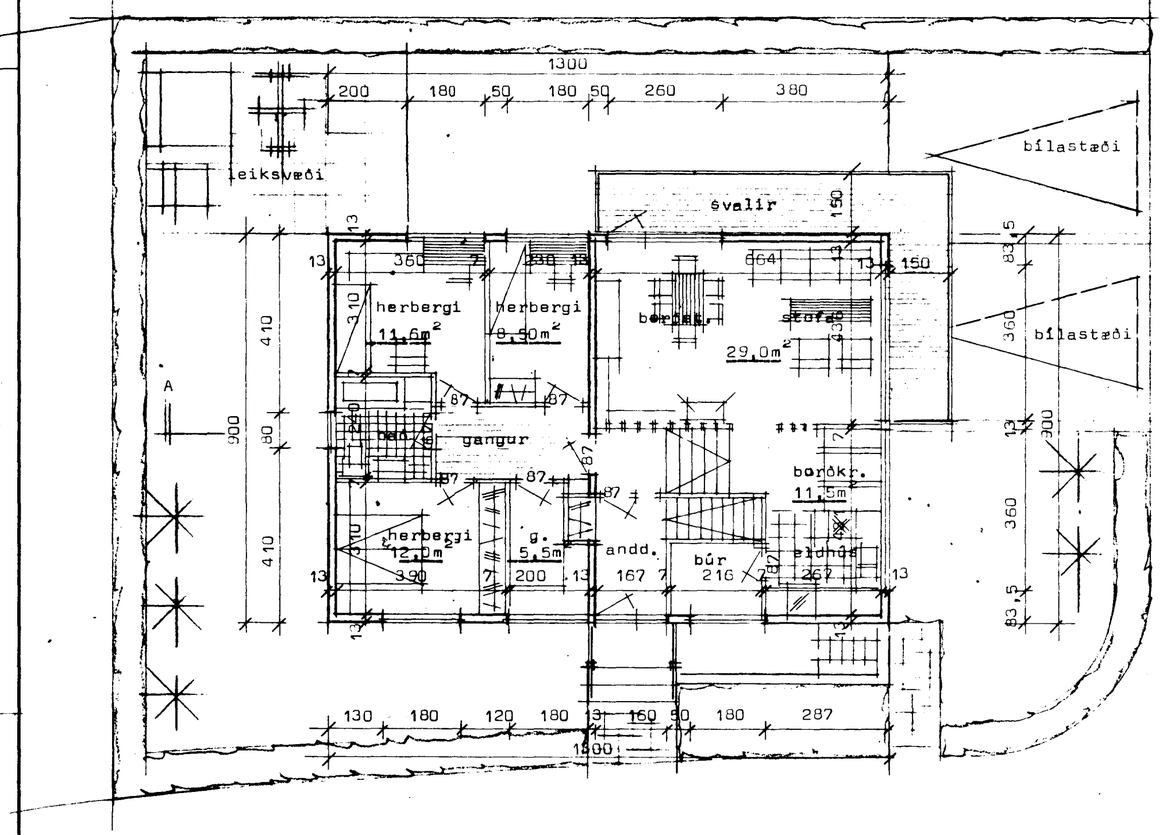

Grunnmynd

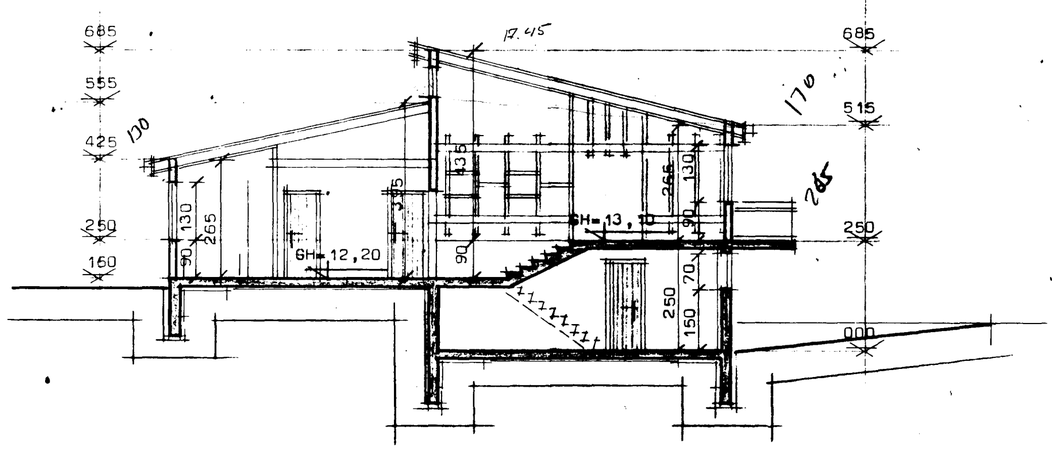

Sneiðing A--A

Flatarmál hæðar	117,00 m²
Flatarmál kjallara	~~60,30~~ 62,1 m²
Heildarflatarmál	177,30 m²
Rúmmál húss	553,60 m³
Nýtingarhlutfall	0,41

Ir merkir loftrás ϕ125 mm.

Kólnunartölur K á hitaveitusvæði:

Þak ..... 0,30 w/m²C°
Gólf ..... 0,40 w/m²C°
Útveggir ..... 1,00 w/m²C° vegið meðaltal.

Húsið er timburhús á steyptum kjallara, klætt að utan með kvartz húðuðum trefjaplastplötum.(Steni).

STAÐALHÚS S/F
TEIKNISTOFA SÍÐUMÚLA 31 SÍMI 83141

VERKEFNI	DAGS. mars 1983	VERK NR
Grunnmynd hæðar og sneiðing	MKV. 1:100 1:500	SU 120
	BLAÐ NR 1.01	

SIGURÐUR GUÐMUNDSSON SIGURÐUR P KRISTJÁNSSON FTFÍ