



Samþykkt á fundi bygginga-
nefndar þ. 16/10 1968

BYGGINGAVALTRÚINN
I HAFNARFIRÐI
[Signature]


*Áb. Samb. er hát þur skilyrði
a) viðbyggingin sé andambatan
á eldri húsi annað ekki á
bátastýldu þessari ef
um eignarstærni yrði að
ræða vegna skipulags.
Þá væri hæft samráð við
stökkuhúsið um gætt og
kröngang vegna eldrotts.*

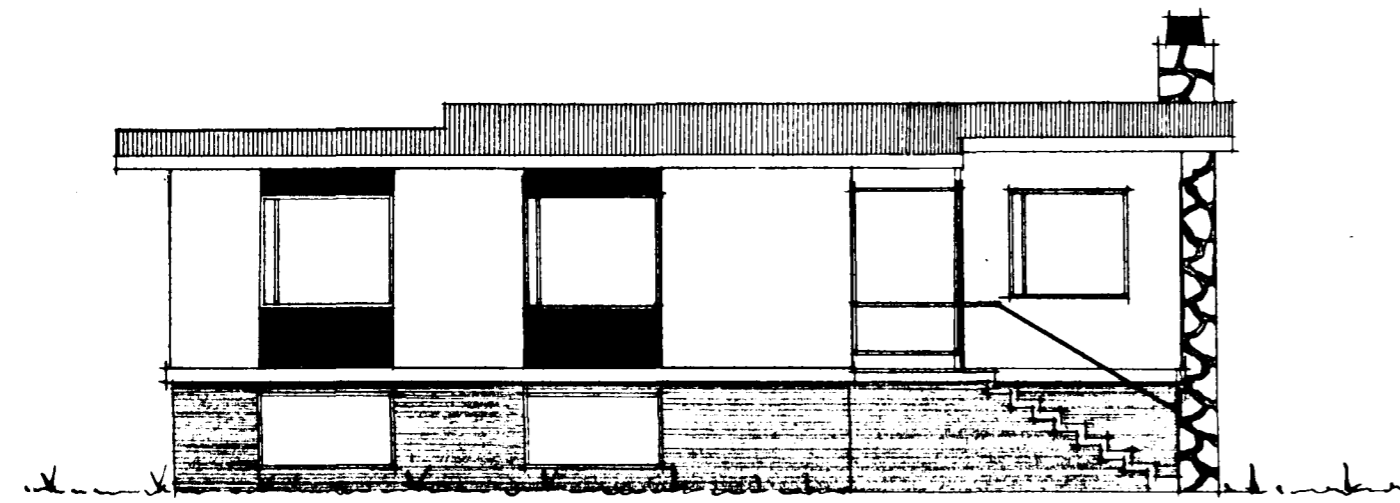


SÚÐUR

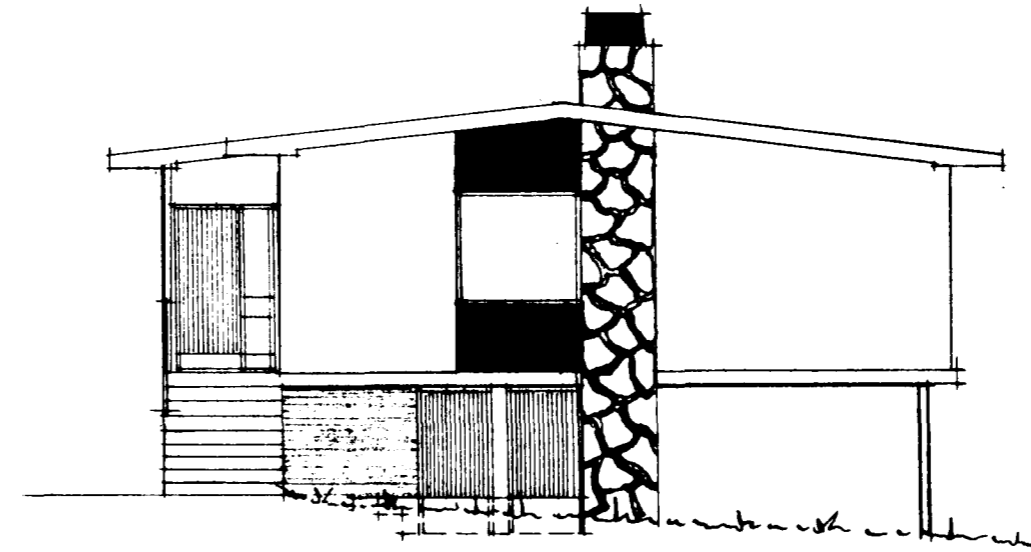

AUSTUR

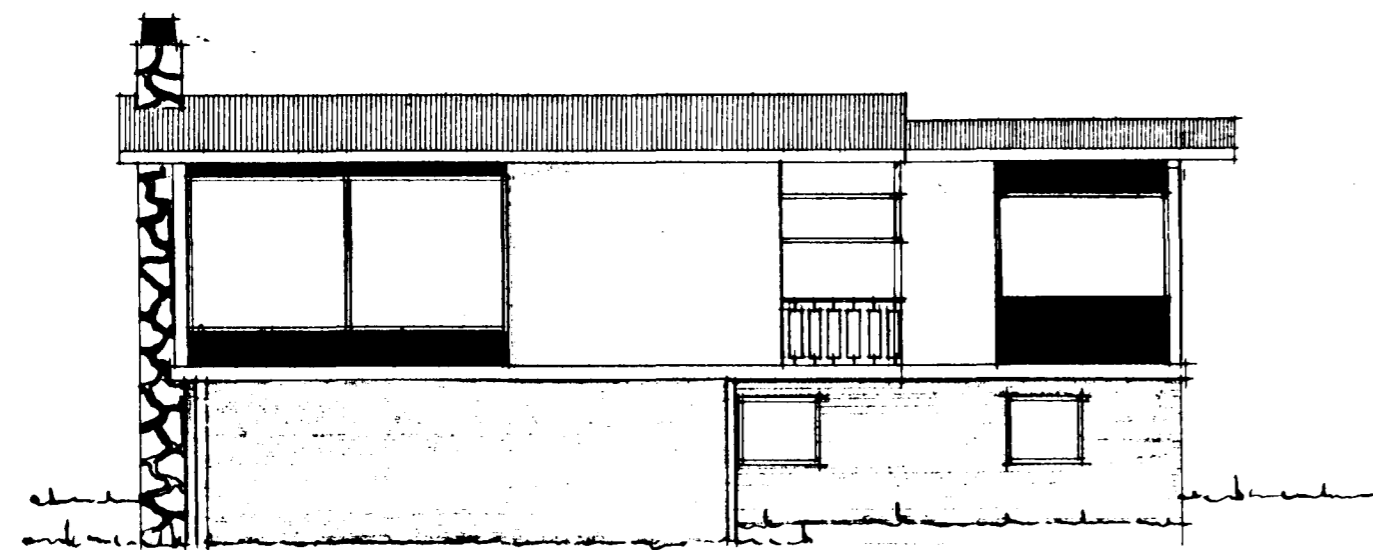

NORÐUR

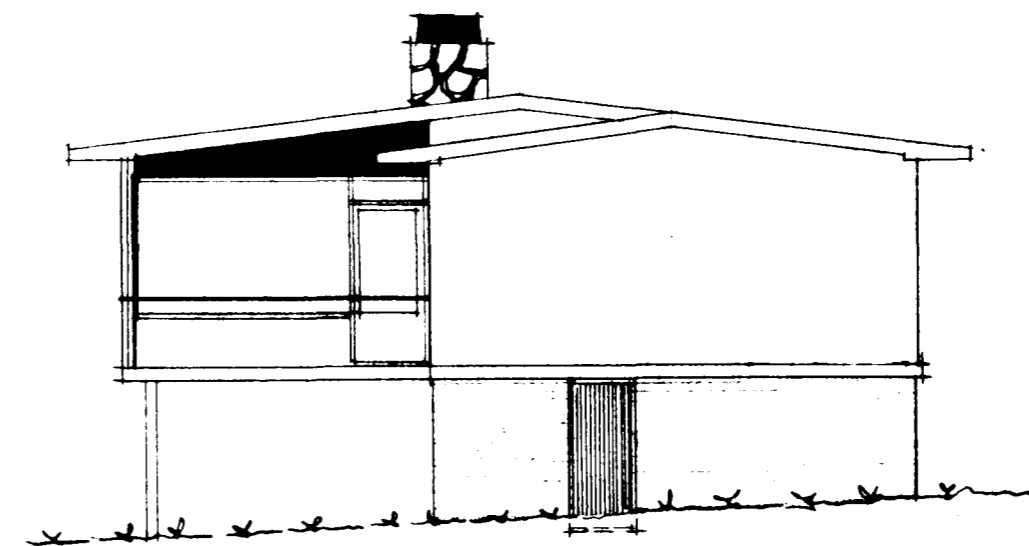

VESTUR

BREYTT Í OKT. 1968.

Jóhanna Sveinsson

REYKJAVÍK Í MAÍ 1965

Jóhanna Sveinsson