


HELLUBRAUT NR. 6 HAFNARFIRDI BREYTING & STÆKKUN M 1:100.


Samþykkt á fundi bygg-nga-  
nefndar þ. 16/10 1968

BYGGINGAFULLTRÚINN  
I HAFNARFIRDI  
- /gutzjan

KUÖÖ: Samþ. er með því skilyrði  
at ríðbyggingin endurbætur á  
eldra húsi aukri stöki e' bóta-  
skyldu bæjarstjórn ef sum eignar-  
nám ytri af vaxi vegna skjalalags.  
Þá verði haft samráð við  
stokkavíkistjóra um gætt og  
frásagnar ogna eldri. 12.

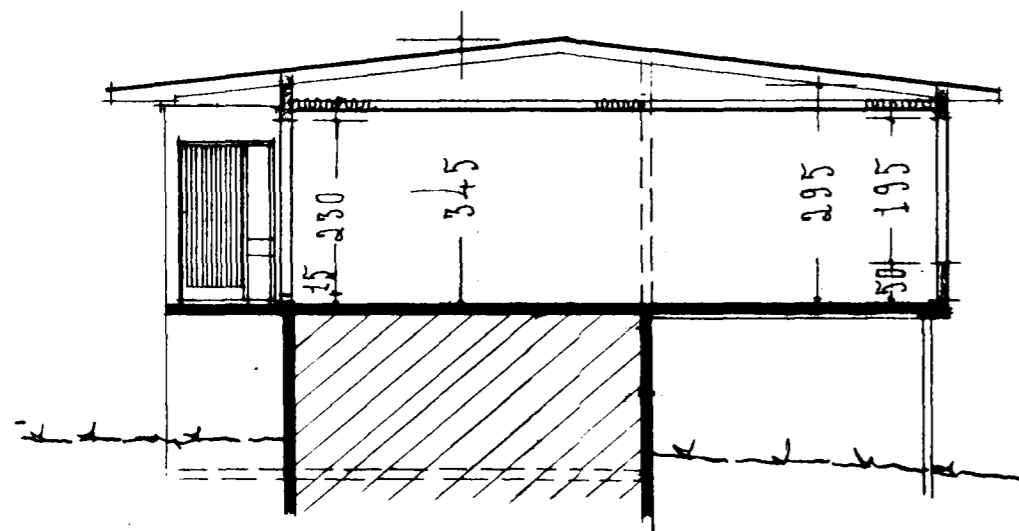


SKURDUR

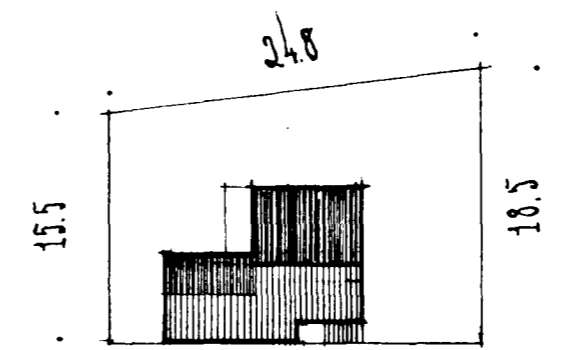


HELLUBRAUT

ATSTÖÐUMYND M 1:500  
FLATARMÁL 1. HEÐAR 108,9 M<sup>2</sup>

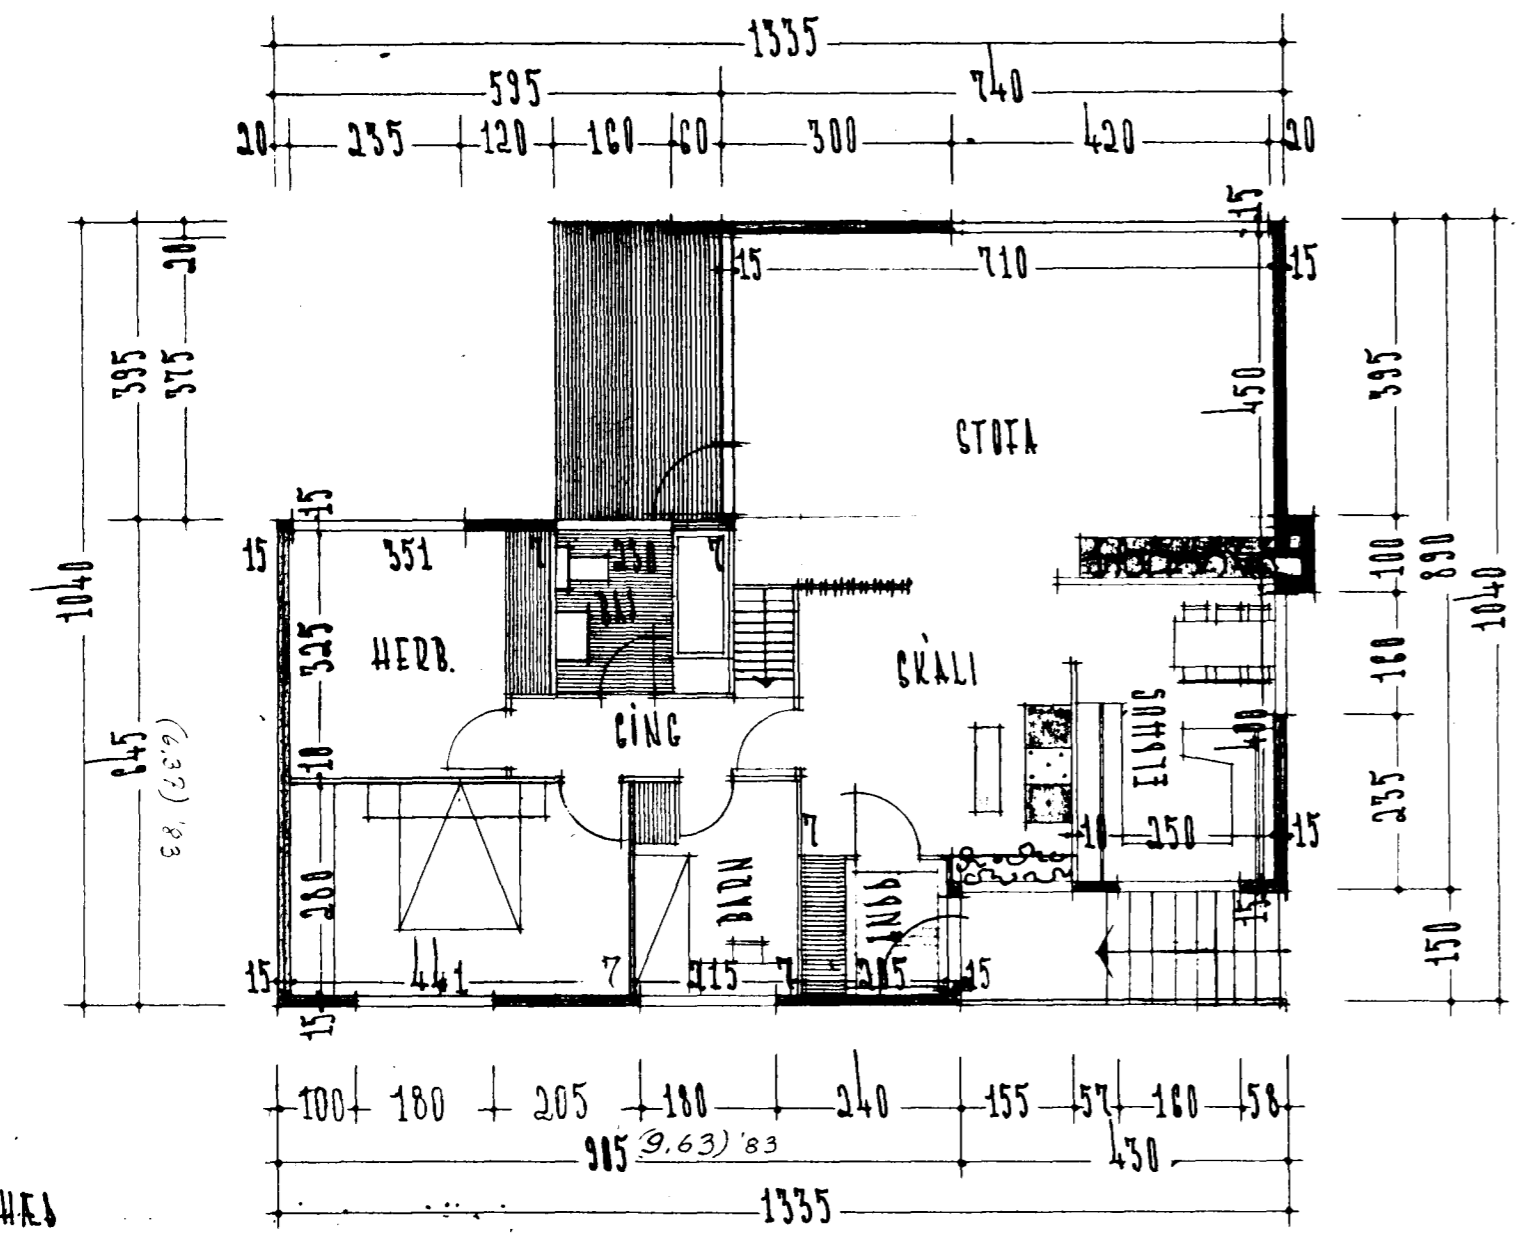

1. HEÐAR

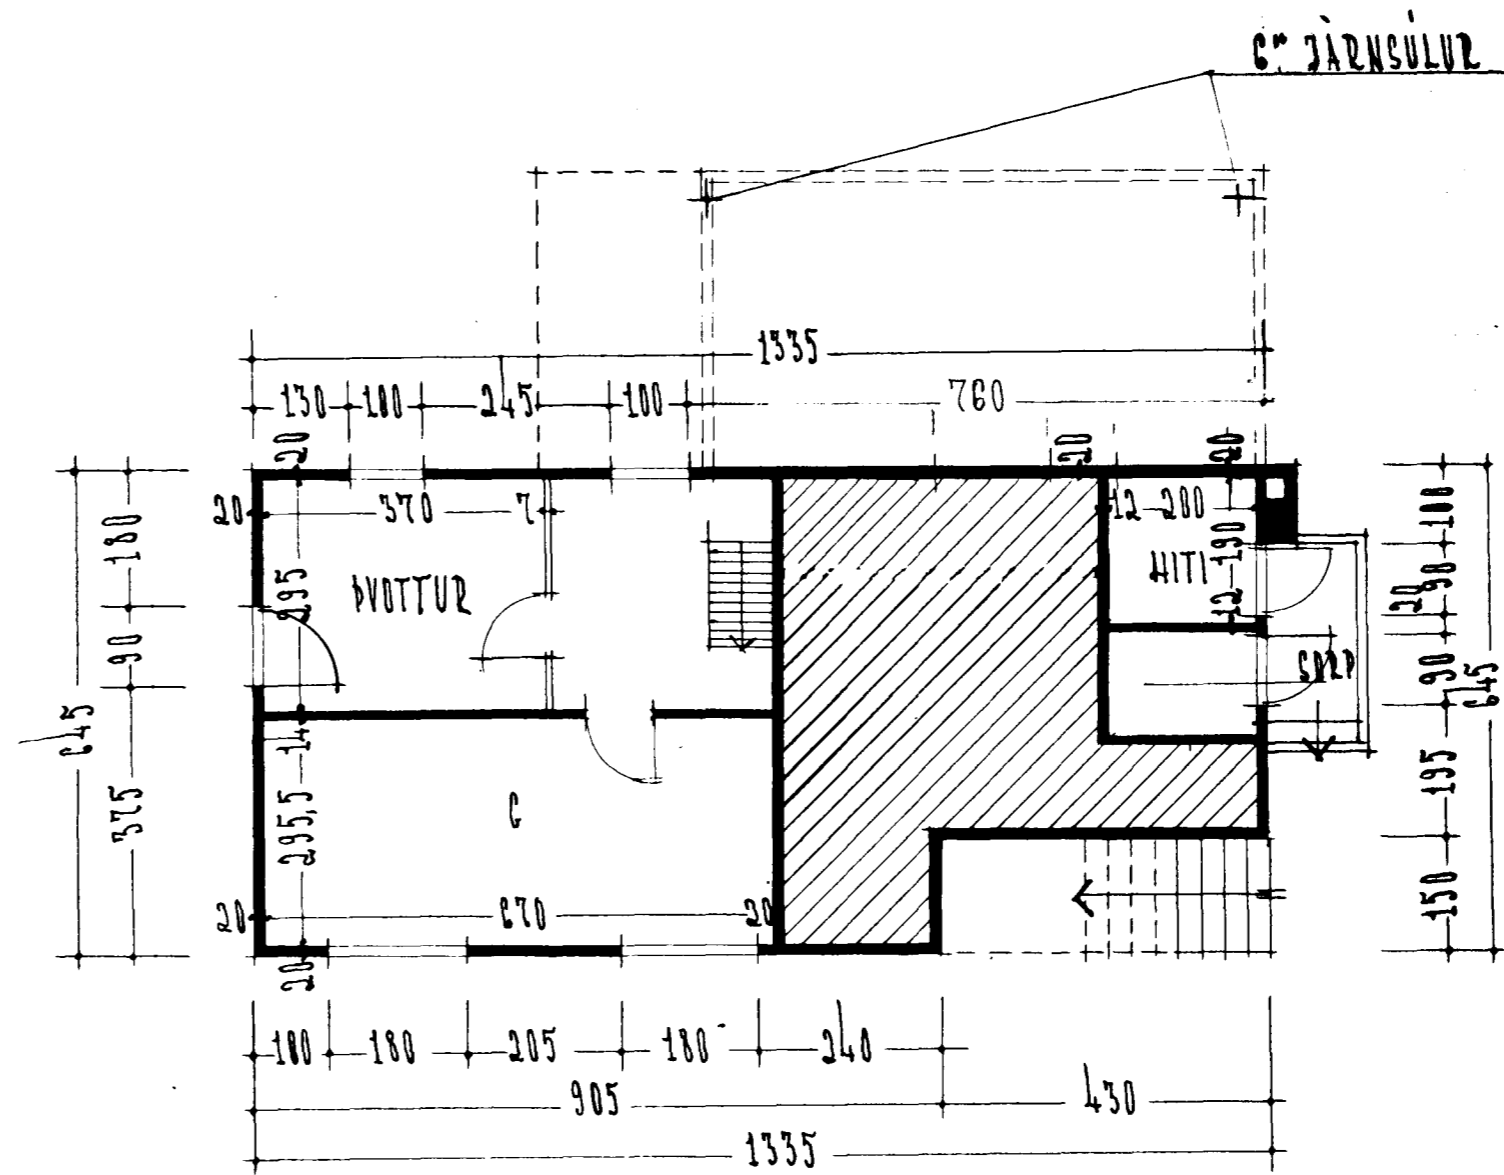

2. HEÐAR

BREYTT Í OKT. 1968  
F. Hartmann Sveinsson

REYKJAVÍK Í MAÍ 1965  
F. Hartmann Sveinsson