



Breiting á húsi Helga Magnússonar Hellubraut 7.

(kvistbyggingar stökkun innganguskúrs og breiting glugga.)


(húsið á að málhúðast.)

Melikvarði I:100.


21/42 B

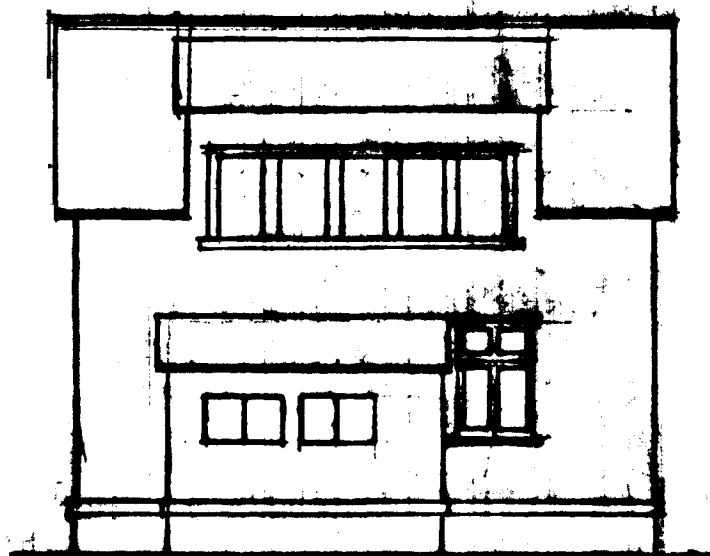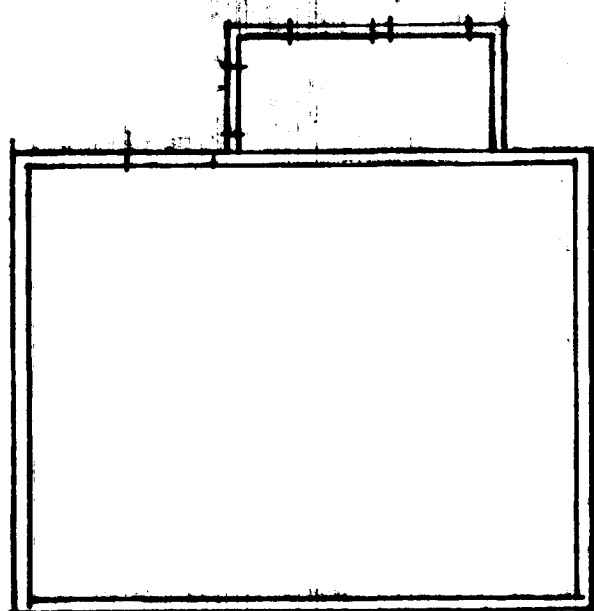

Bakhlið.

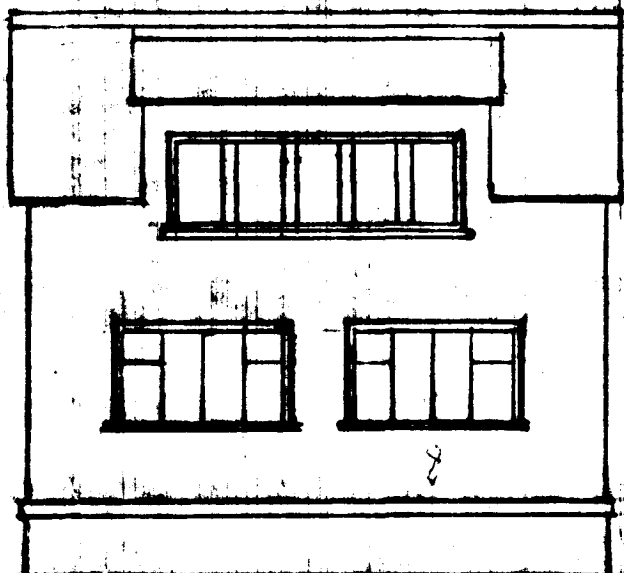

Vesturhlið eftir breitinguna.

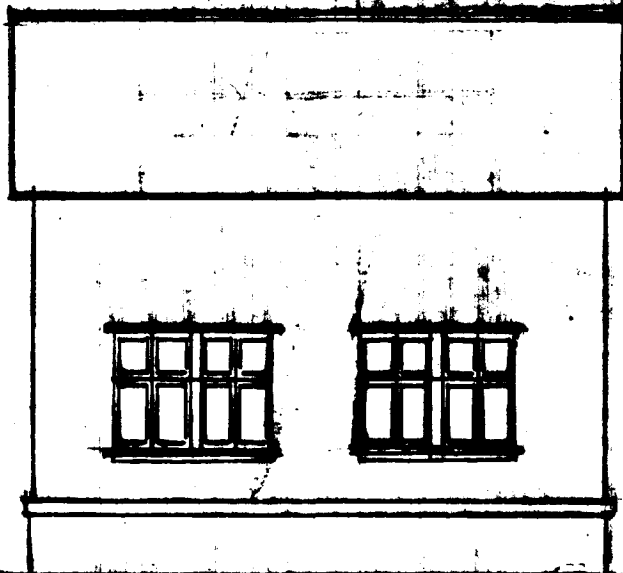

Fyrir breitinguna.

Hafnarfirði 25/4 1942.

D.Kr.