



Samþykkt á fundi bygginga-
nefndar þ. 21/5 1980
BYGGINGAFULLTRÚINN
Í HAFNARFIRDI

Ganga stal frá opnu
úthætti í samráði við
slökkvildisgjóra

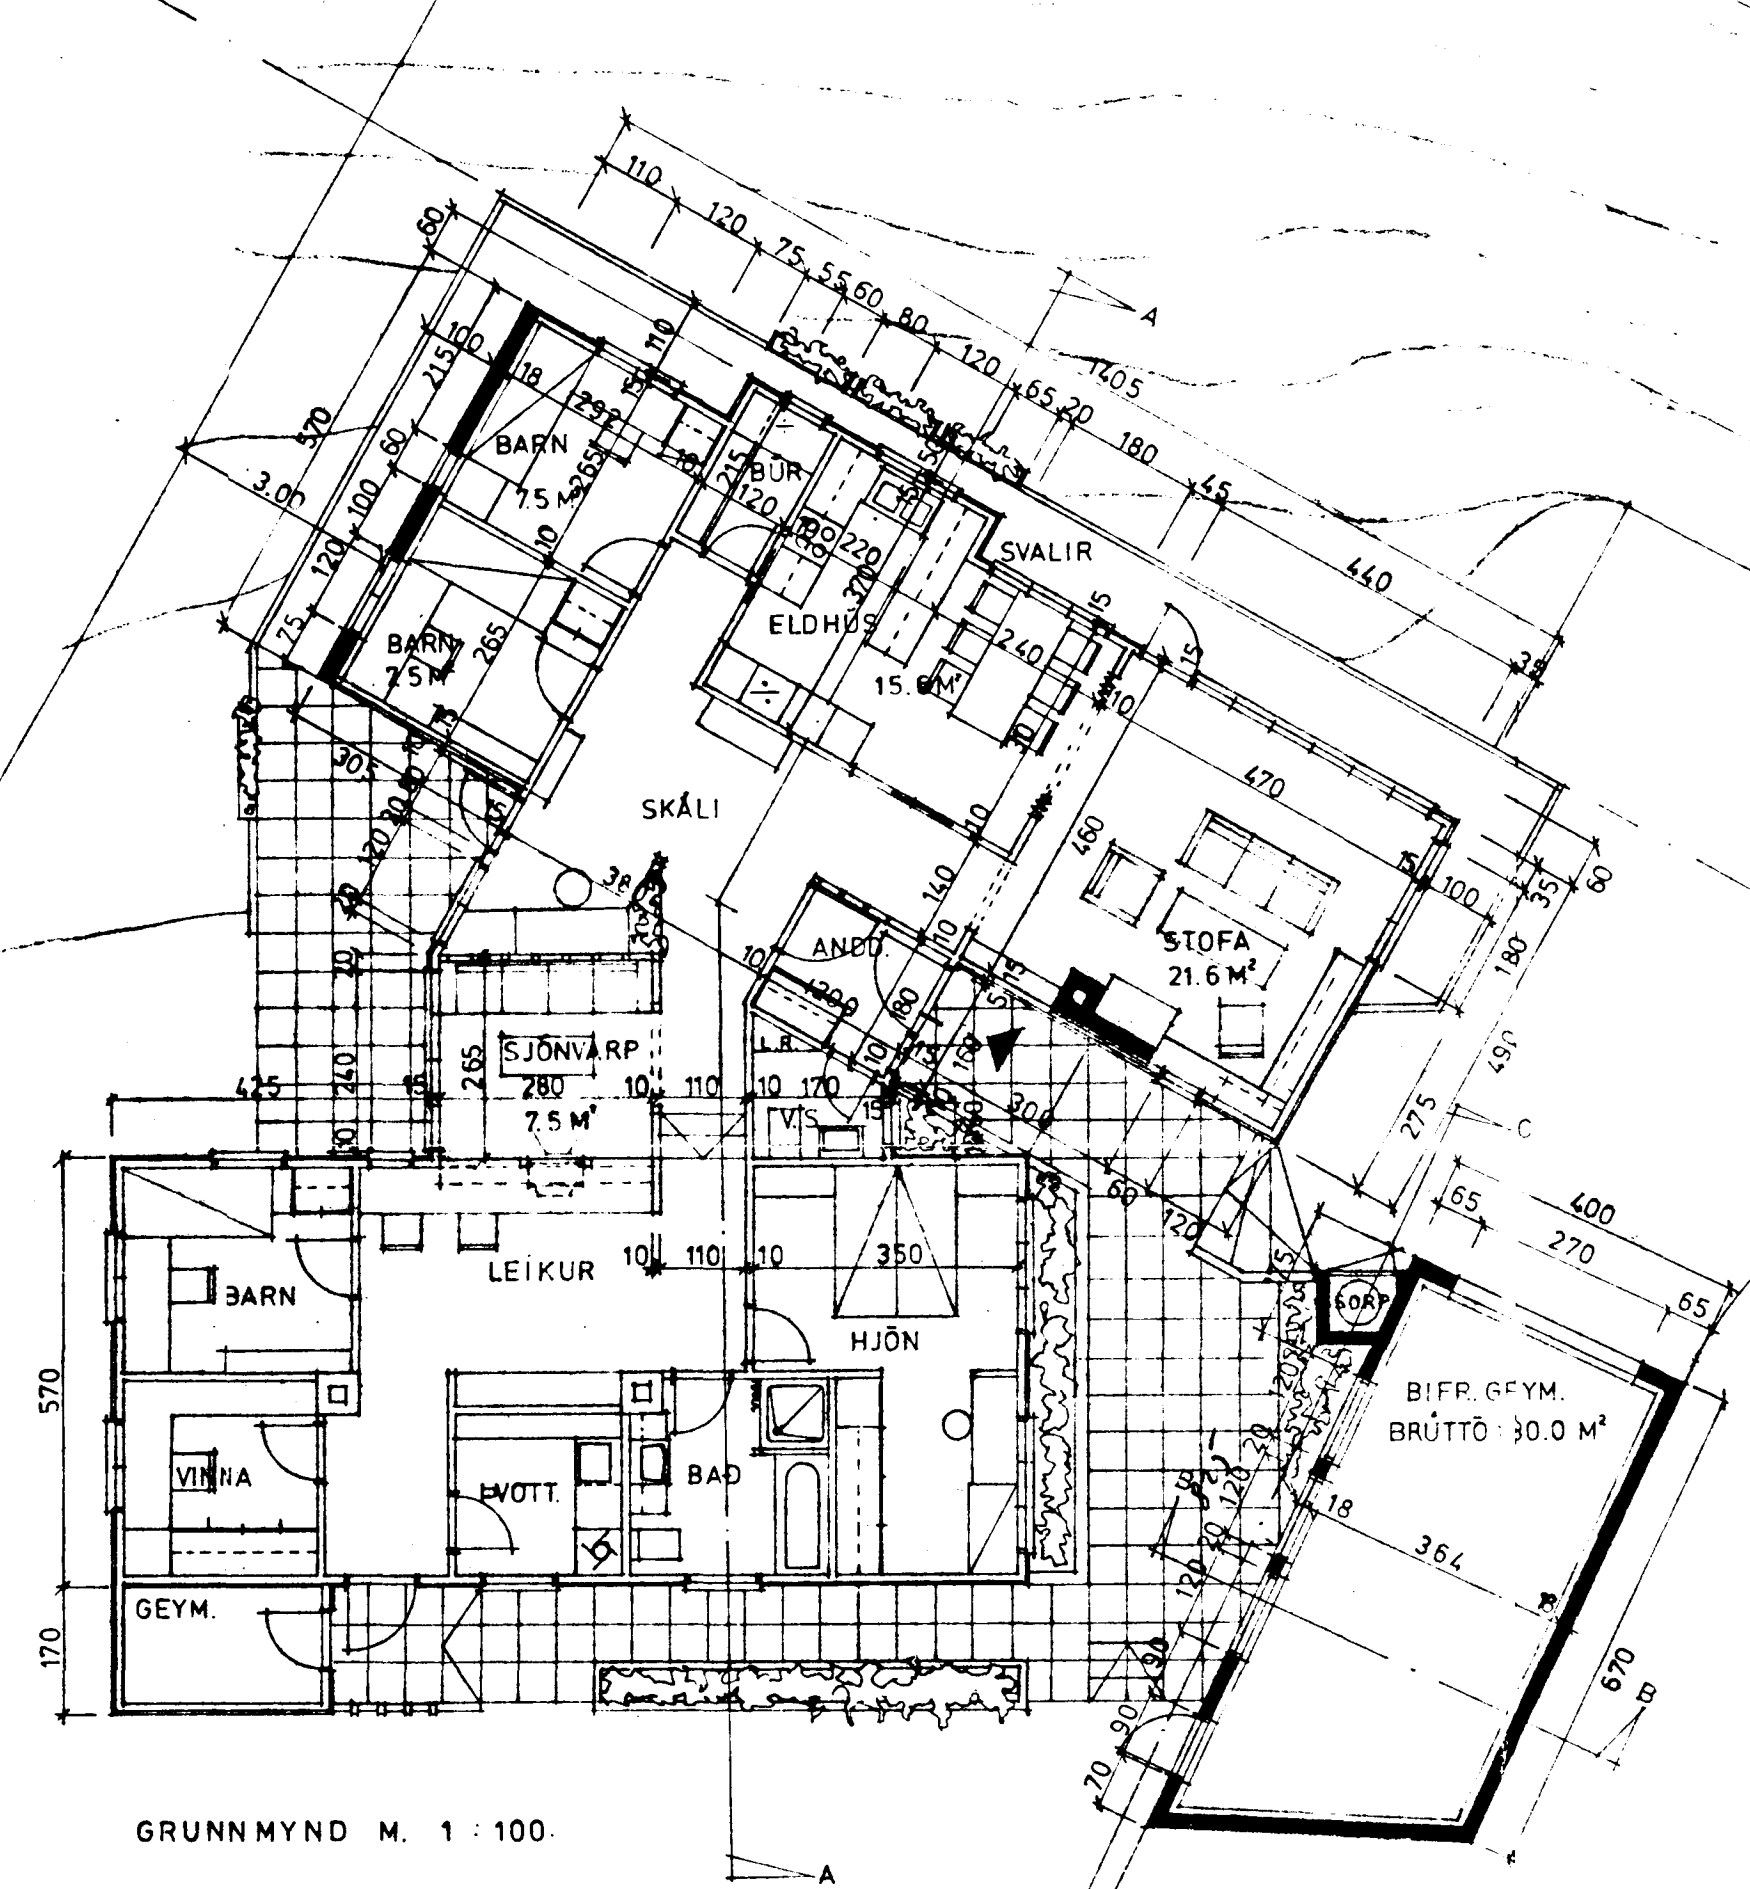


GRUNNMYND M. 1 : 100.


ELDRI BYGGING :	74.64 m ²
NÝ BYGGING :	99.80 m ²
--- " --- :	390.0 m ³
BIFREIDAGEYMSLA :	30.00 m ²
--- " --- :	84.00 m ³

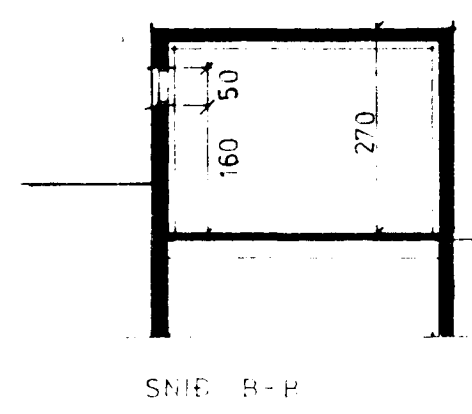

SNÍÐ B-B

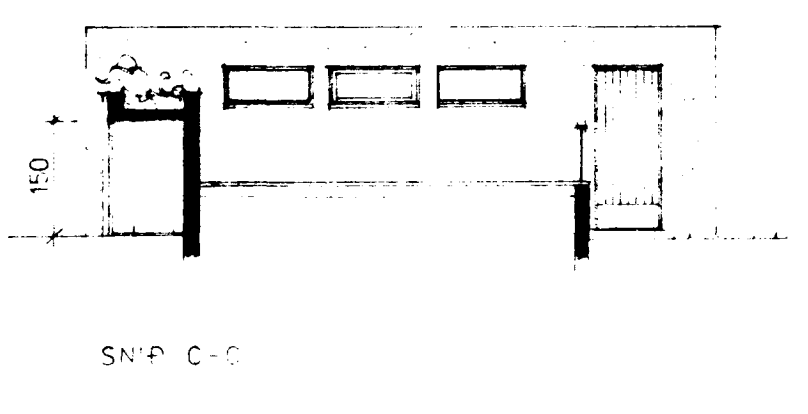

SNÍÐ C-C

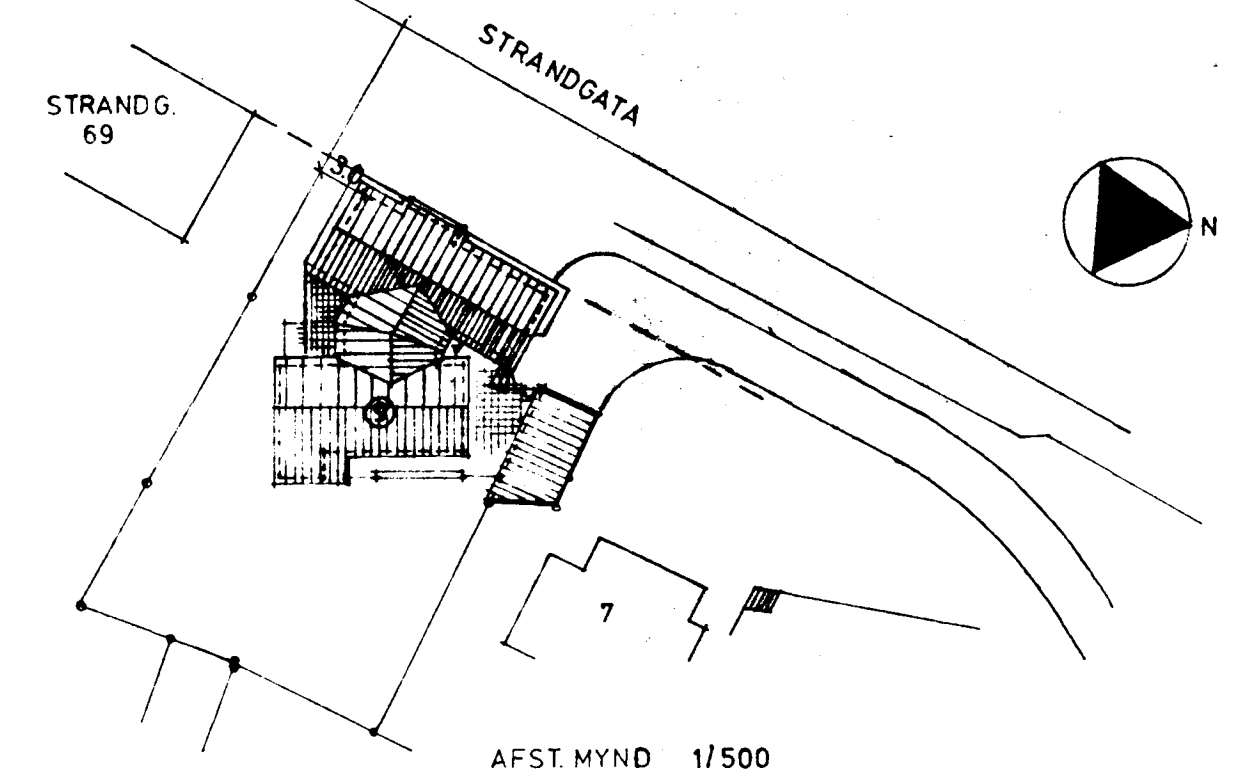

AFST. MYND 1/500