



ENDURVEITING 12/11 '87
 Samþykkt á fundi bygginga-
 nefndar þ. 21. 15. 1980
 BYGGINGAFULLTRÚINN
 Í HAFNARFIRÐI
 [Signature]


Ganga skal frá önnu
 eldri stíli í samráði við
 slökkviliðsþjóra

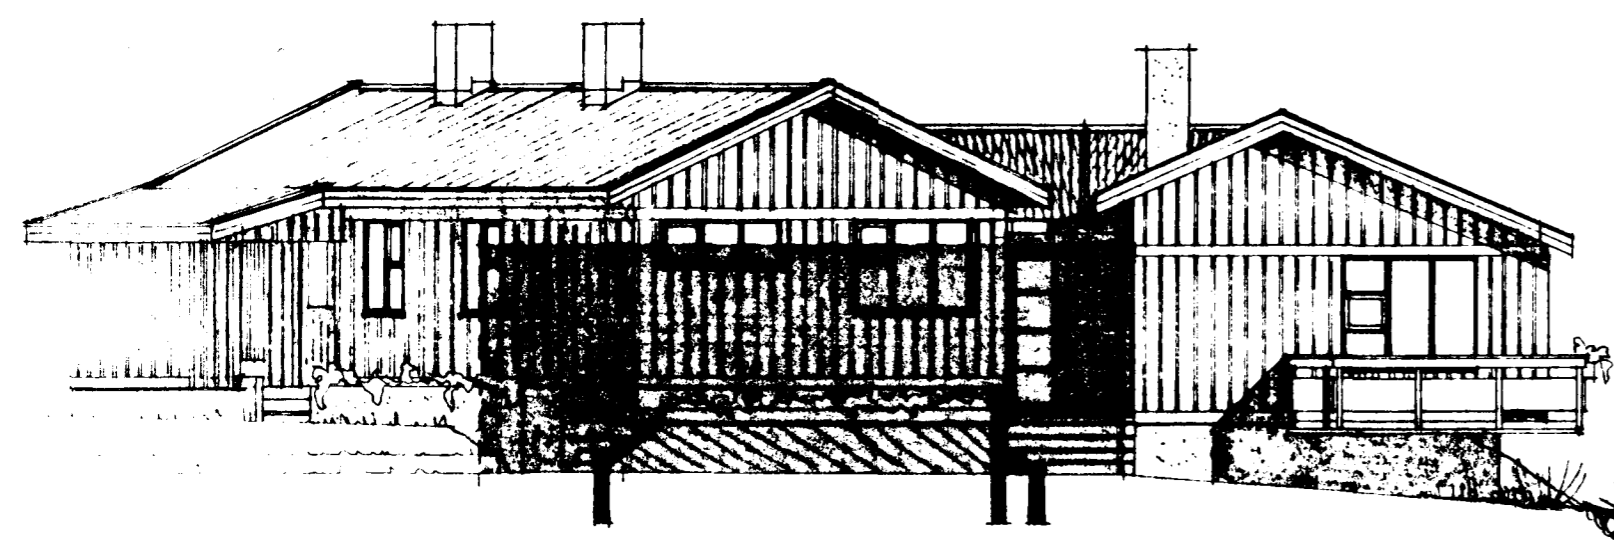


NORÐAUSTUR

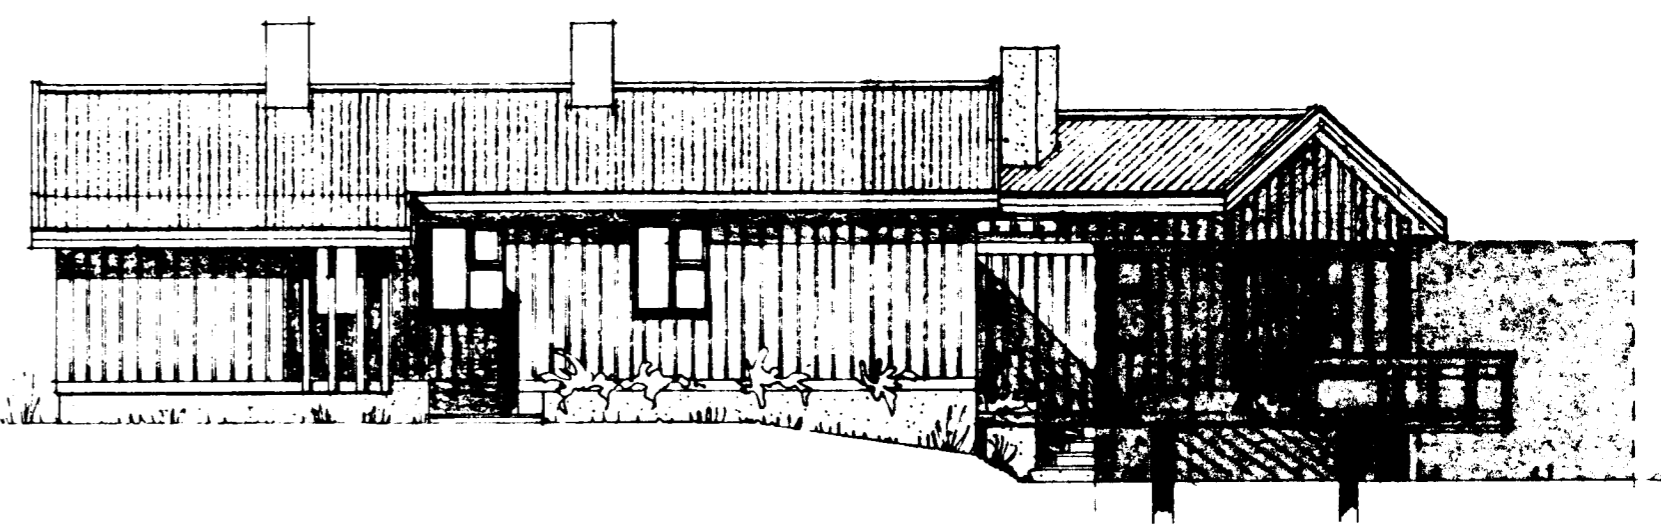


SÚDAUSTUR

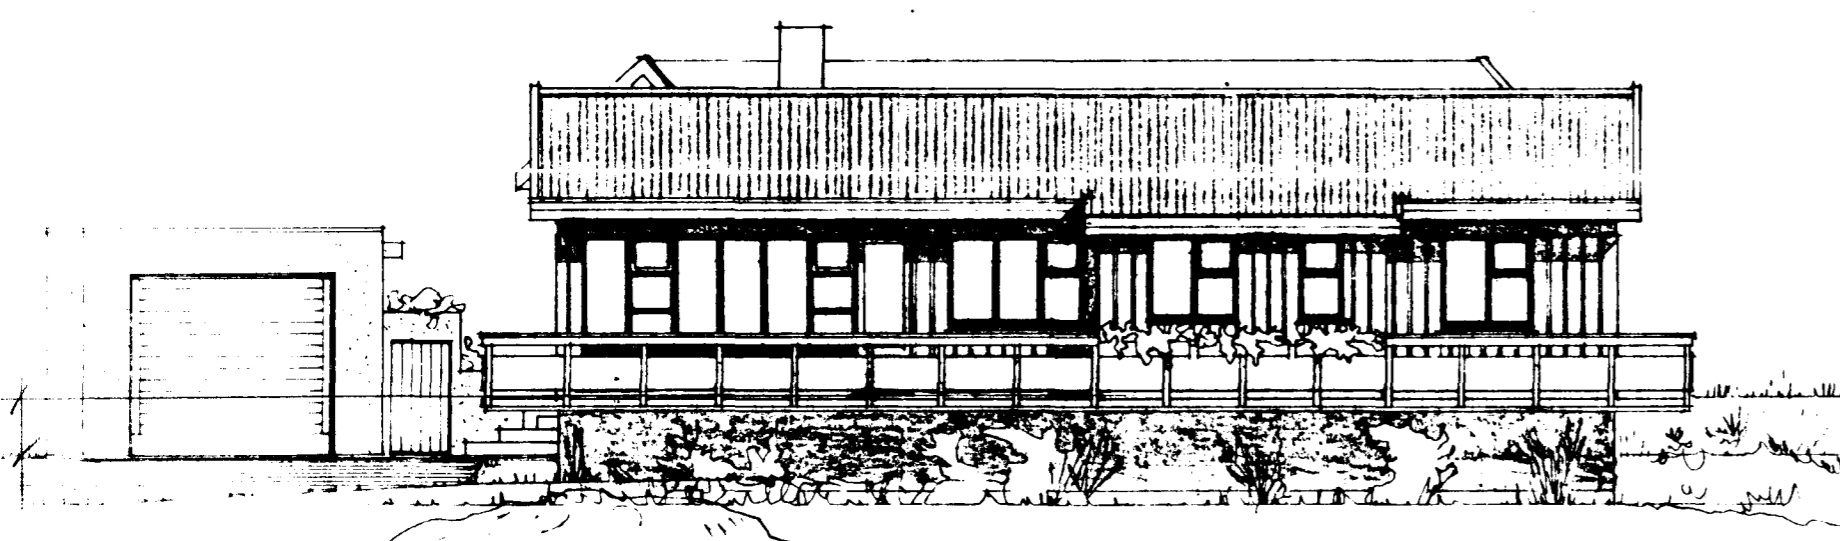

NORÐVESTUR

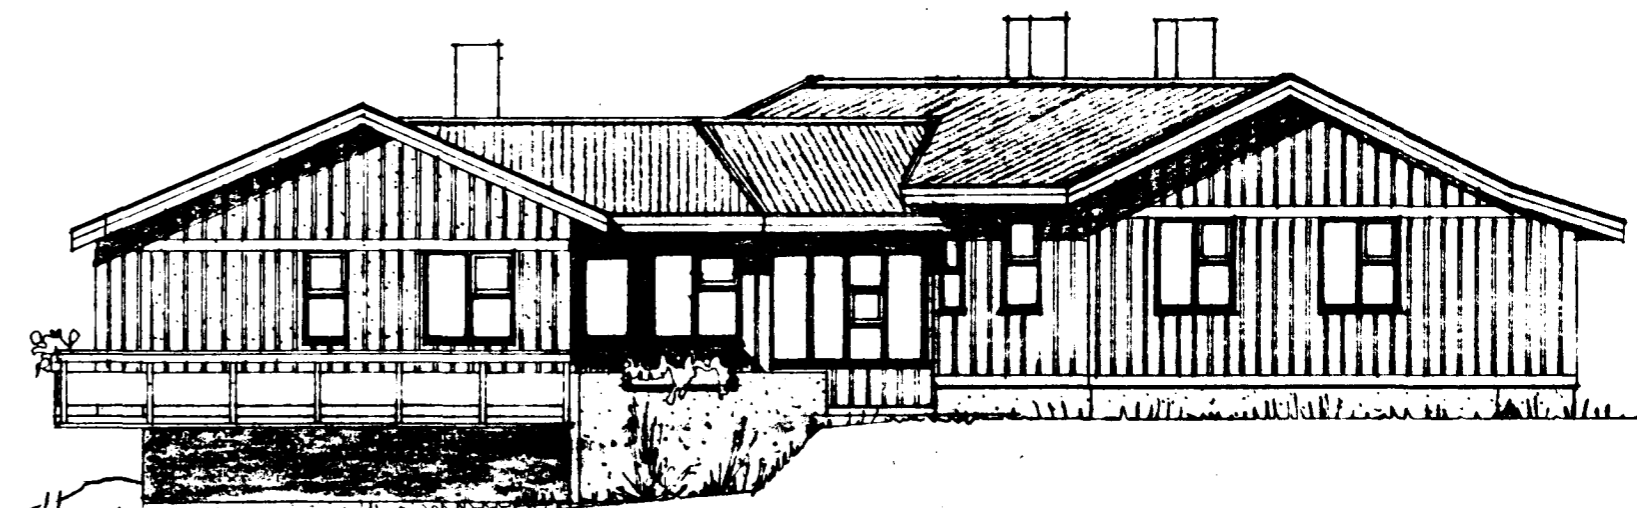

SÚDVESTUR

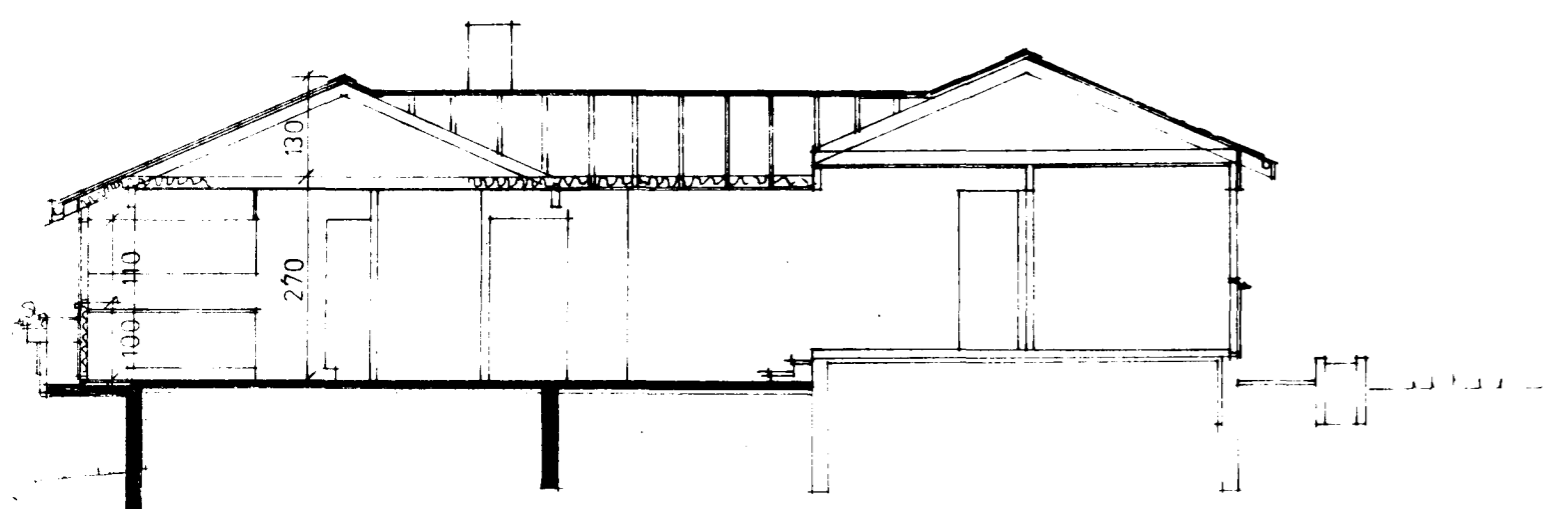

SNÍÐ A-A

[Signature]