



Samþykkt þann  
 14 JULI 2004  
 Byggingafultrúinn í Hafnarfirði  
 F.h. Sigurbjartur Halldórsson

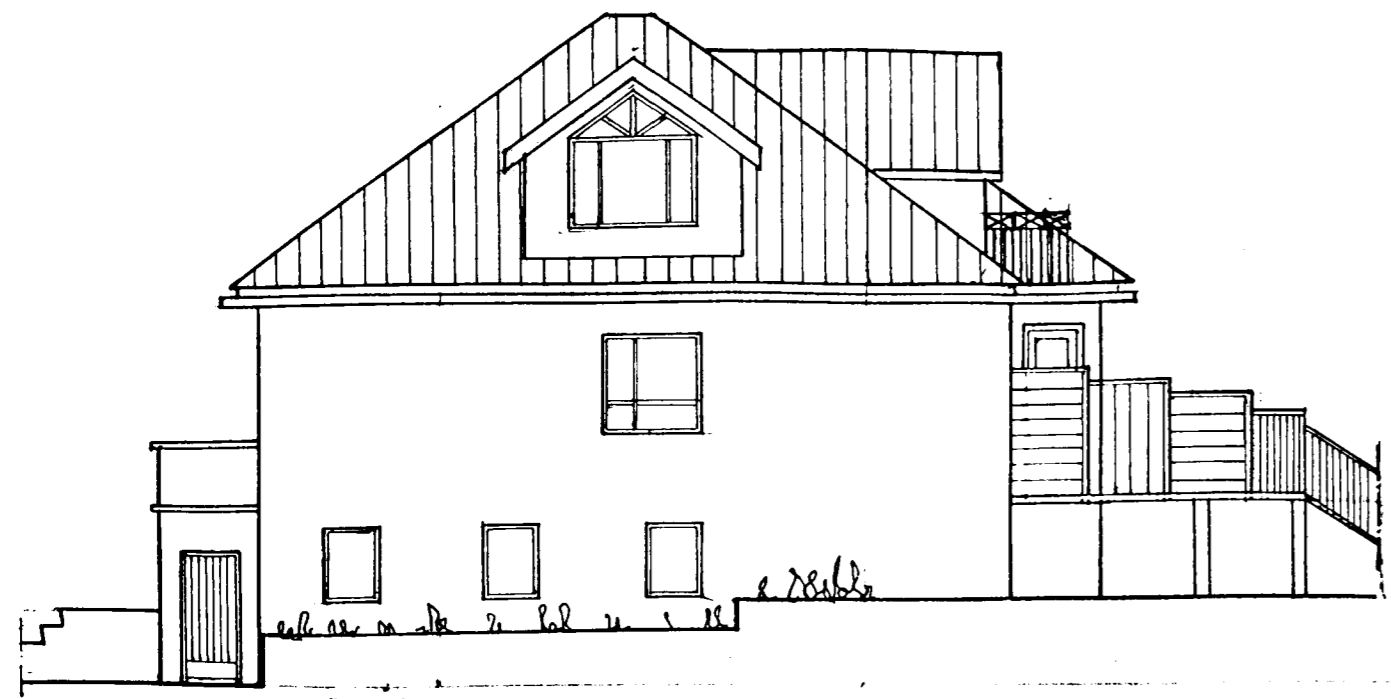


Norðvestur



Suðaustur

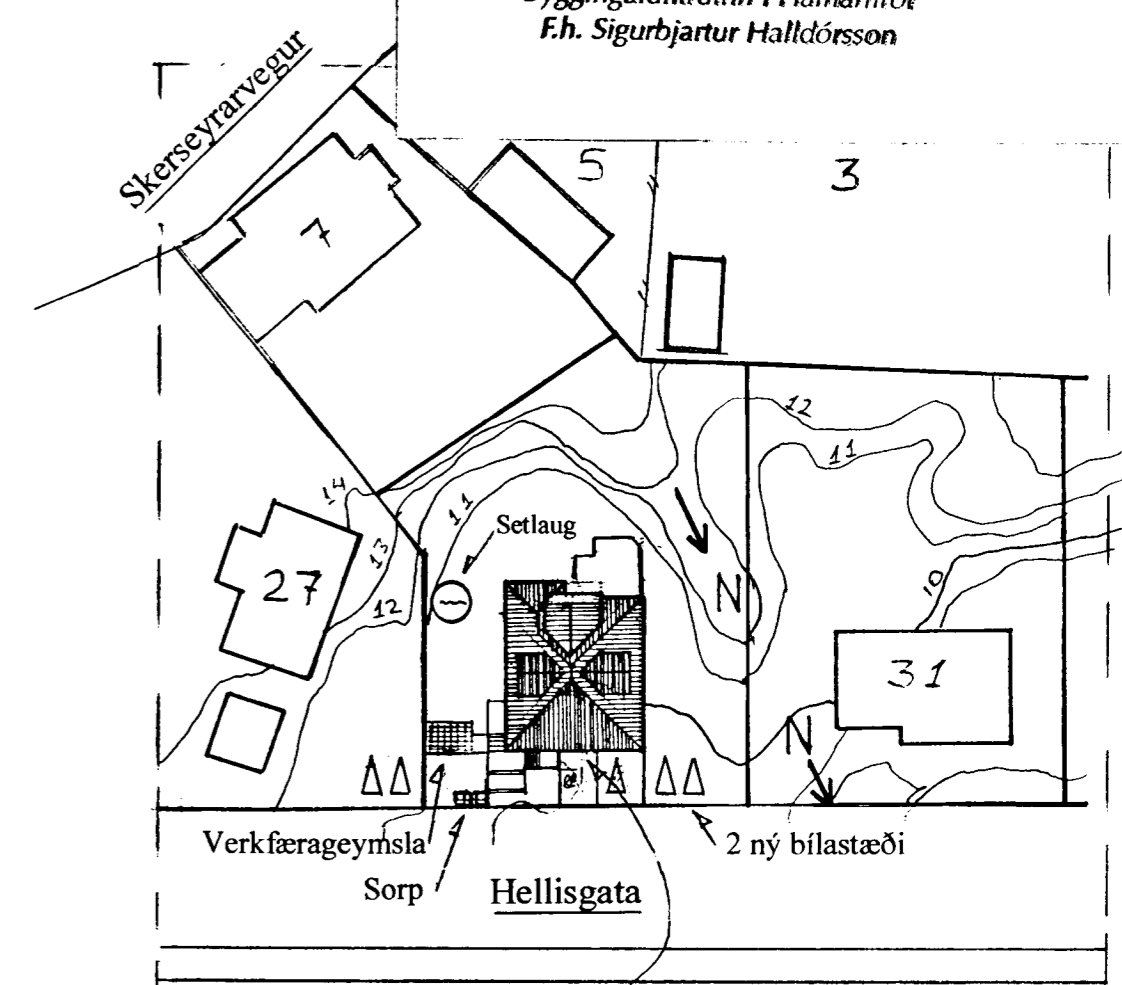


Hellisgata 29  
 Matshluti 01  
 Staðgreinir 36600290

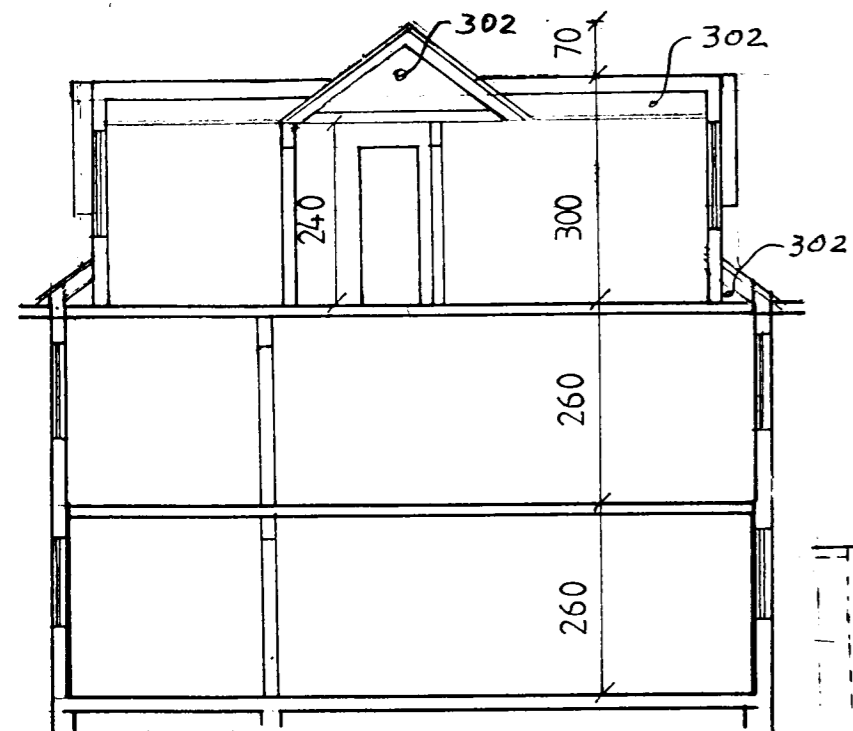



Sníð A-A




Norðaustur

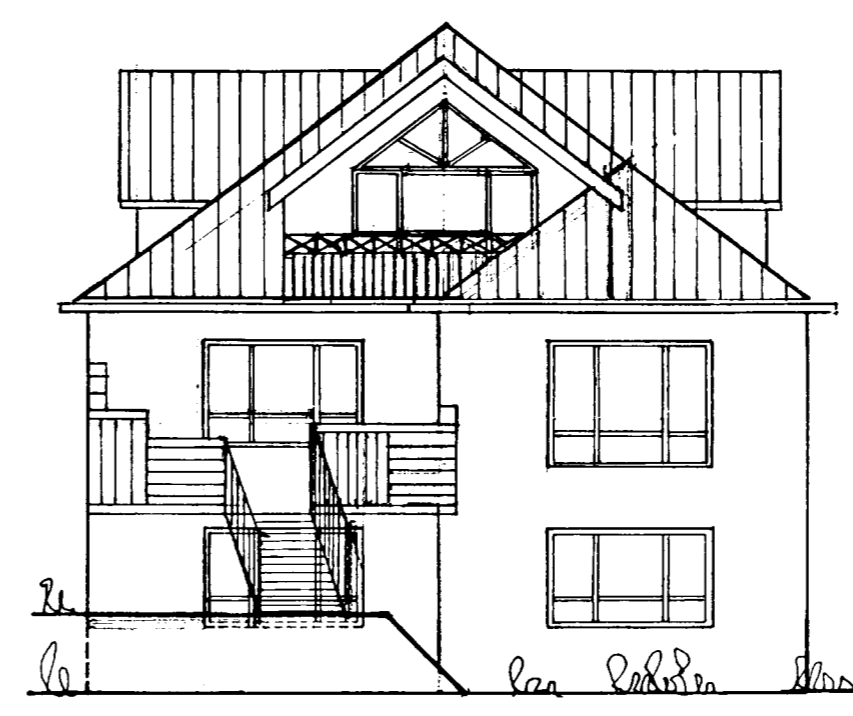


Suðvestur

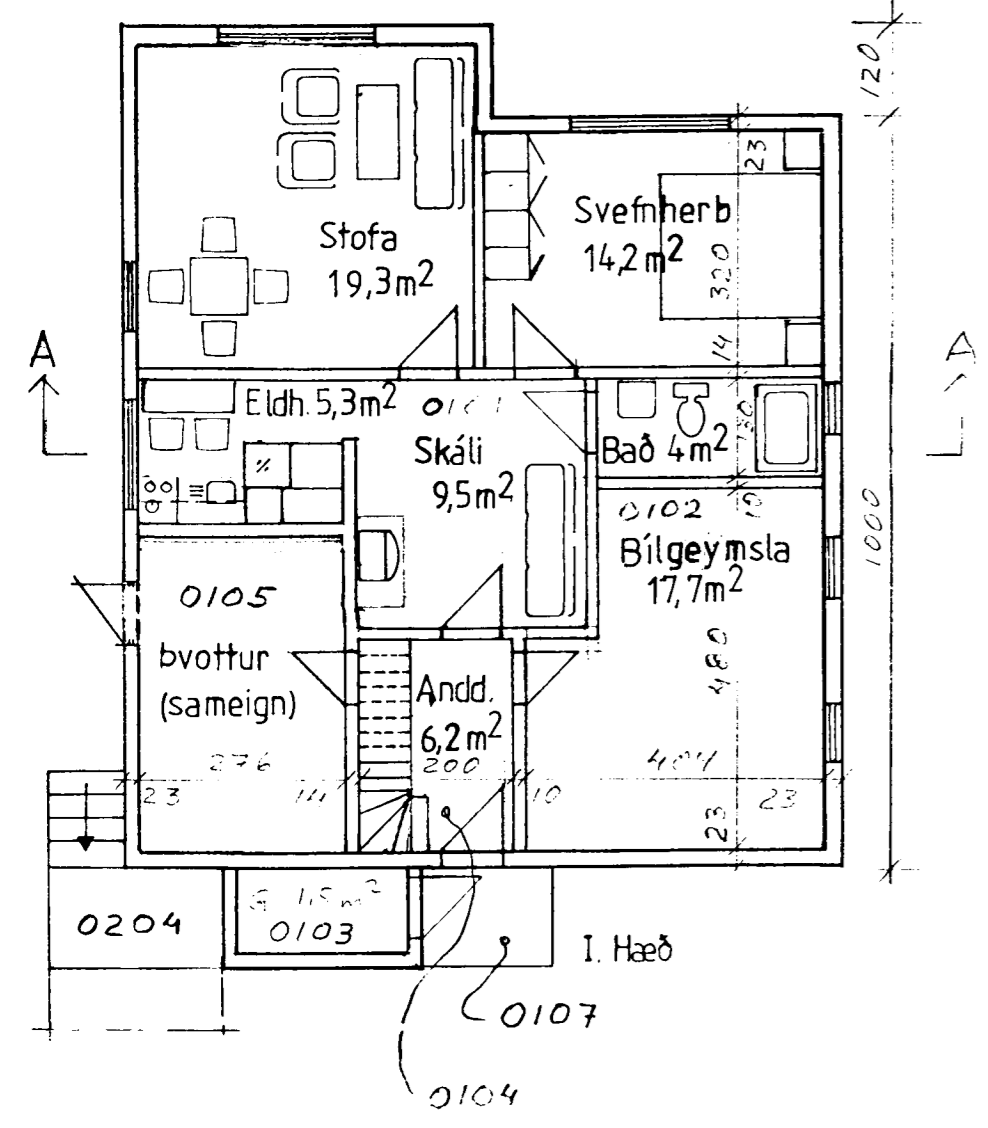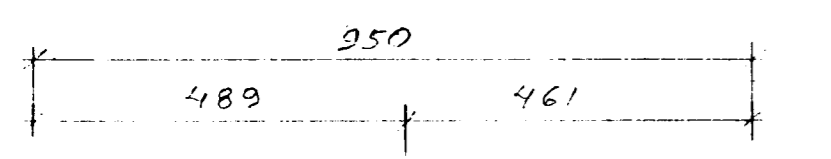

I. Hæð

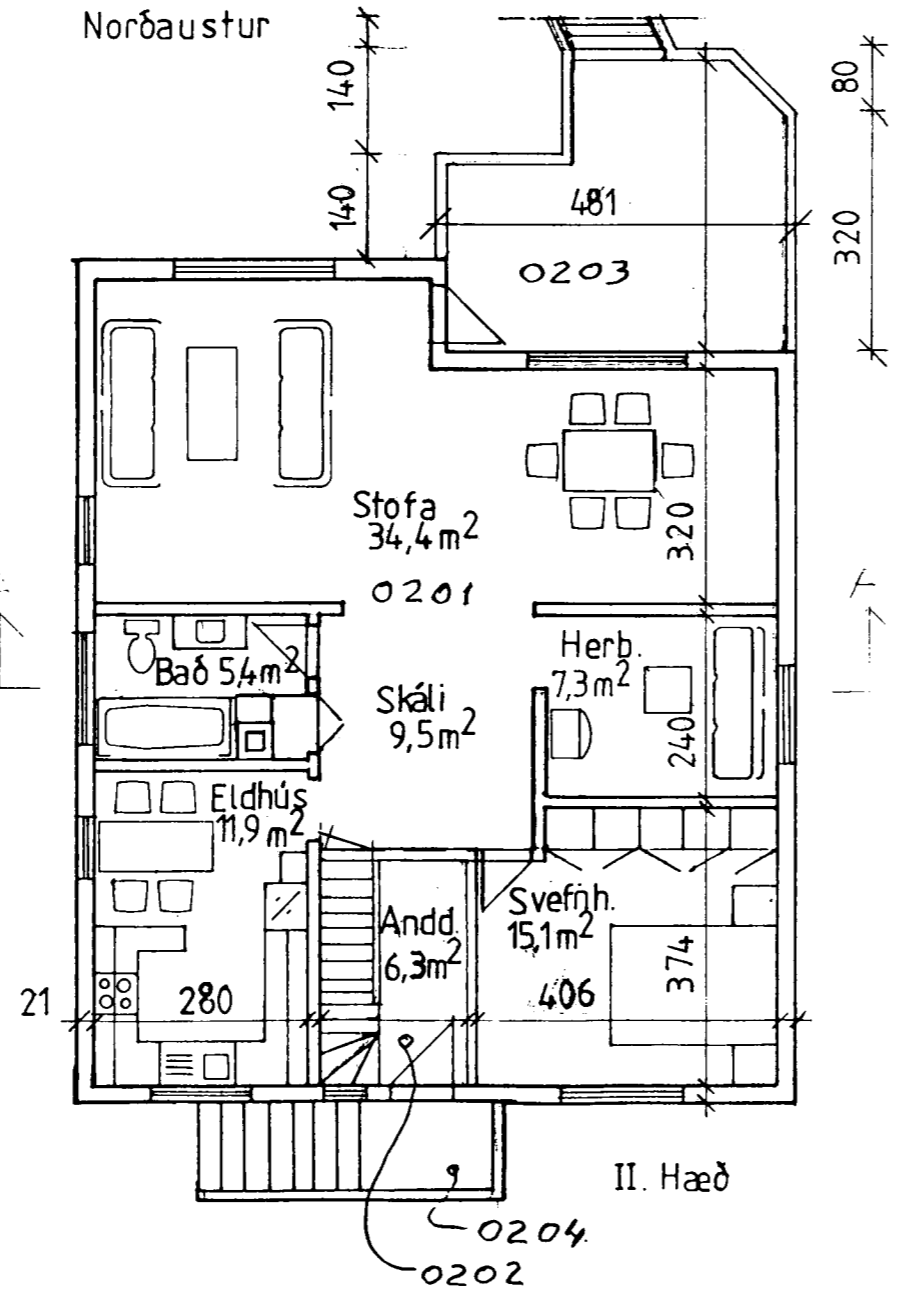

II. Hæð

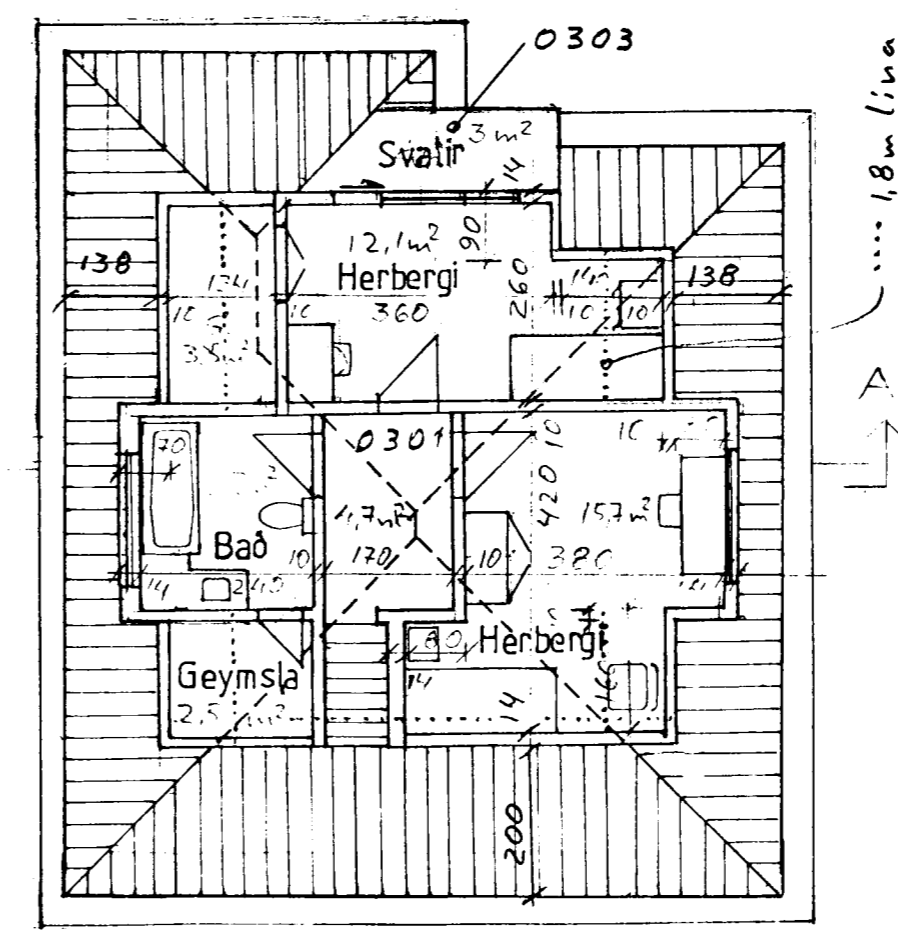

III. Hæð

Skýringar:

Tveir kvistir eru stækkaðir og einn nýr byggður. Nýjar svalir eru einnig byggðar við ris. Byggingarefni er timbur. Bárújárn á þaki og klætt innan með gífsplötum. Allt risið einangrað með steinull og brennanleg plasteinangrun fjarlægð.

Byggð verkfæragæymsla við steypant vegg á suðaustur lóðamörkum. Sjá nánar á sérteikningu.

Byggð setlaug. Sjá nánar á sérteikningu.

Reiknað H.A.  
 Teiknað Á.J.

HELLISGATA 29

ÚTLIT 1:100  
 GRUNNMYNDIR 1:100  
 SNÍÐ AA 1:100  
 AFSTÖÐUMYND 1:500

Hafnarfirði 2. apríl 2004  
 Hafgrímur Axelsson, 150748-2169 FVFI s. 660 3580