
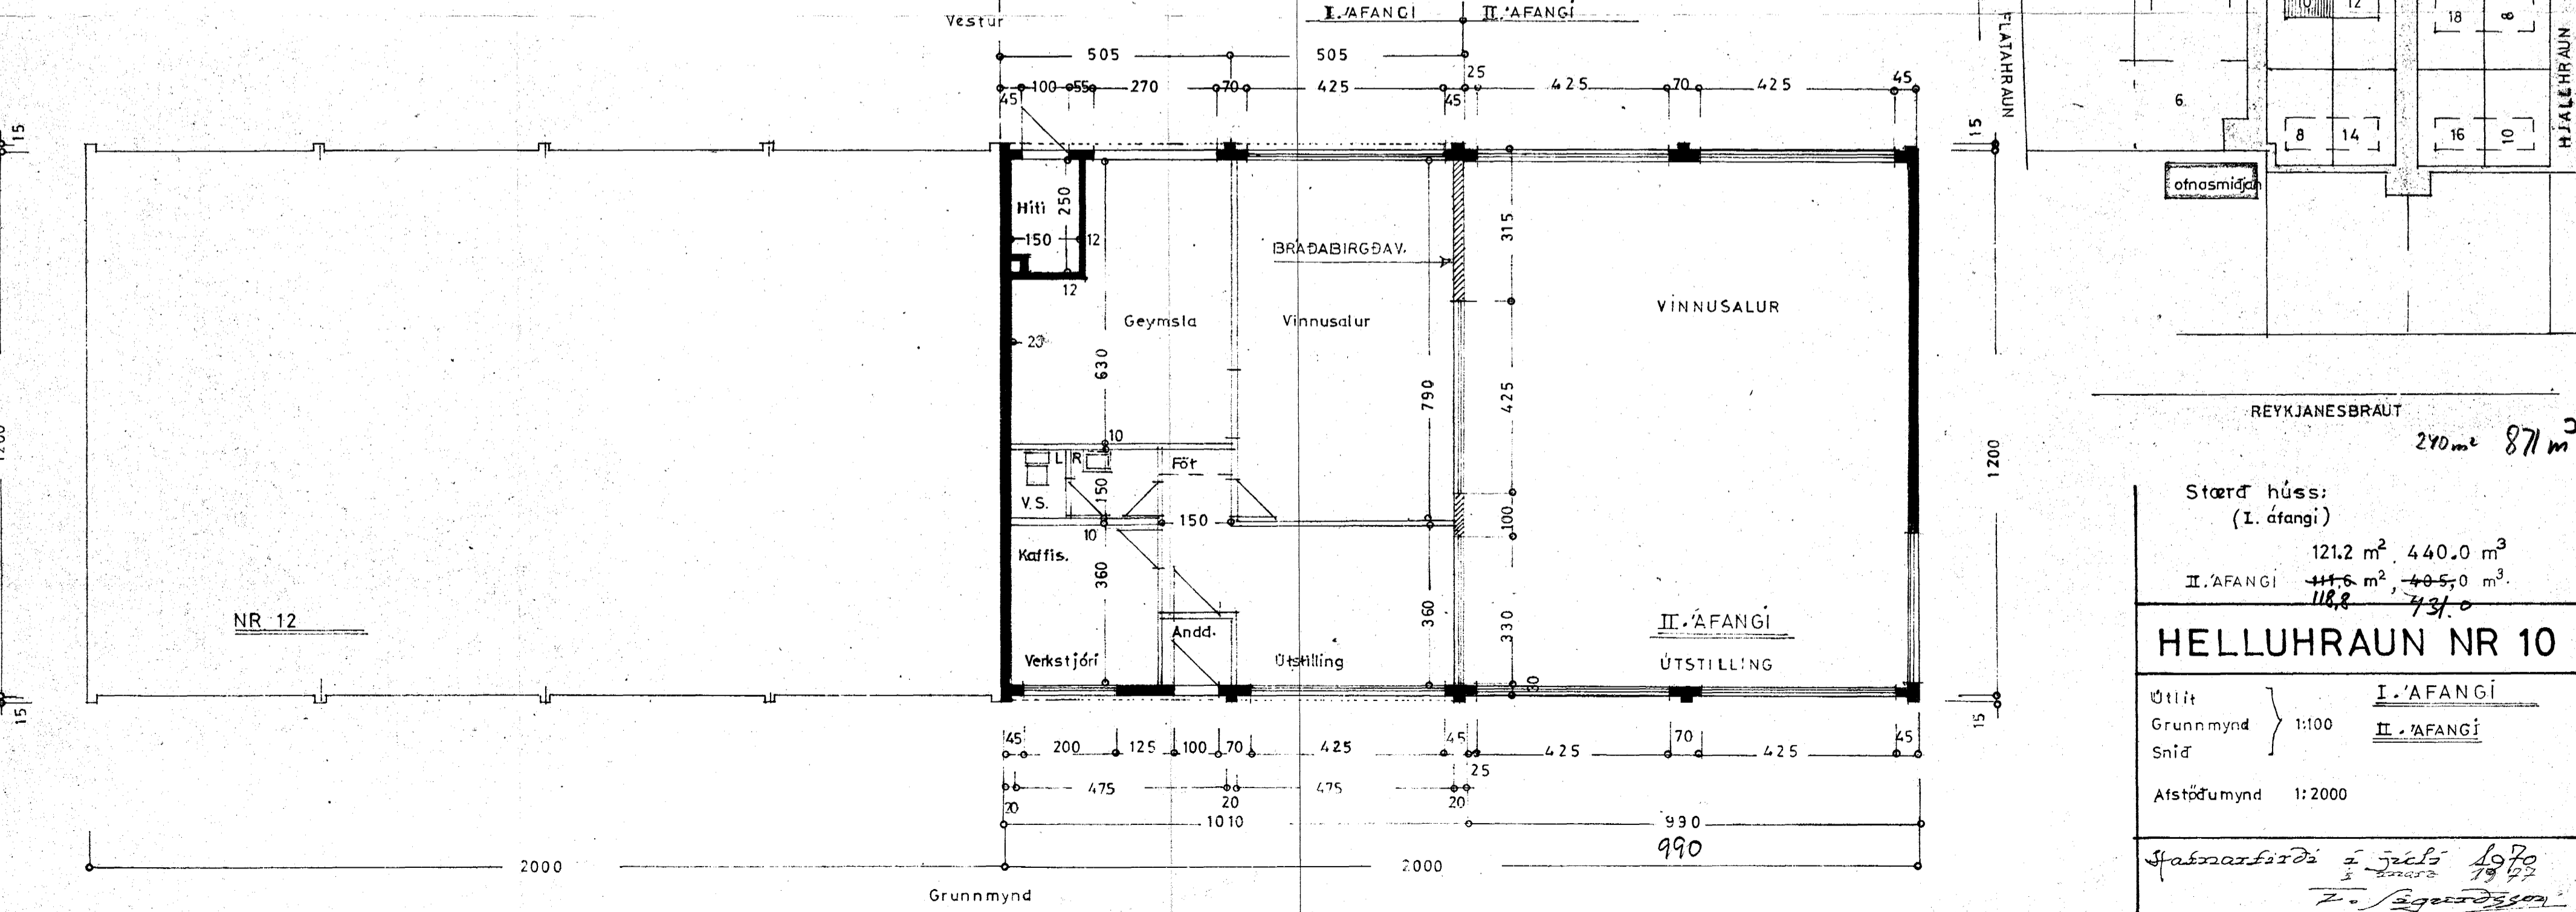
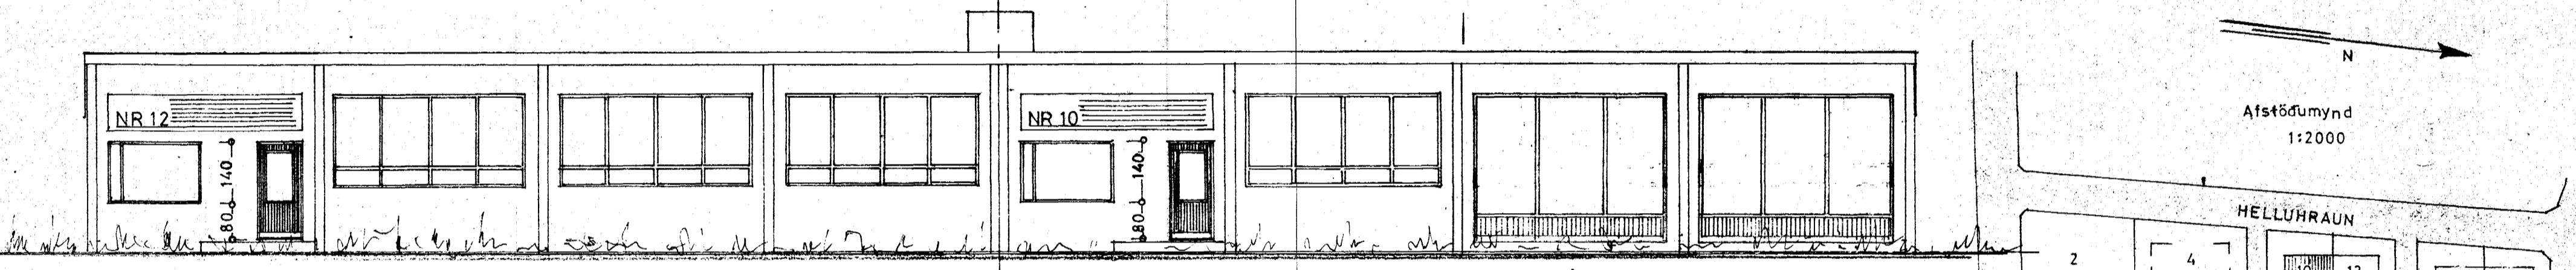


Samykkt á fundi bygginga-
hefndar þ. 23/3 1977
BYGGINGAFULLTRÚINN
I HAFNARFIRÐI
S. Sigurdsson
II. AFANGI

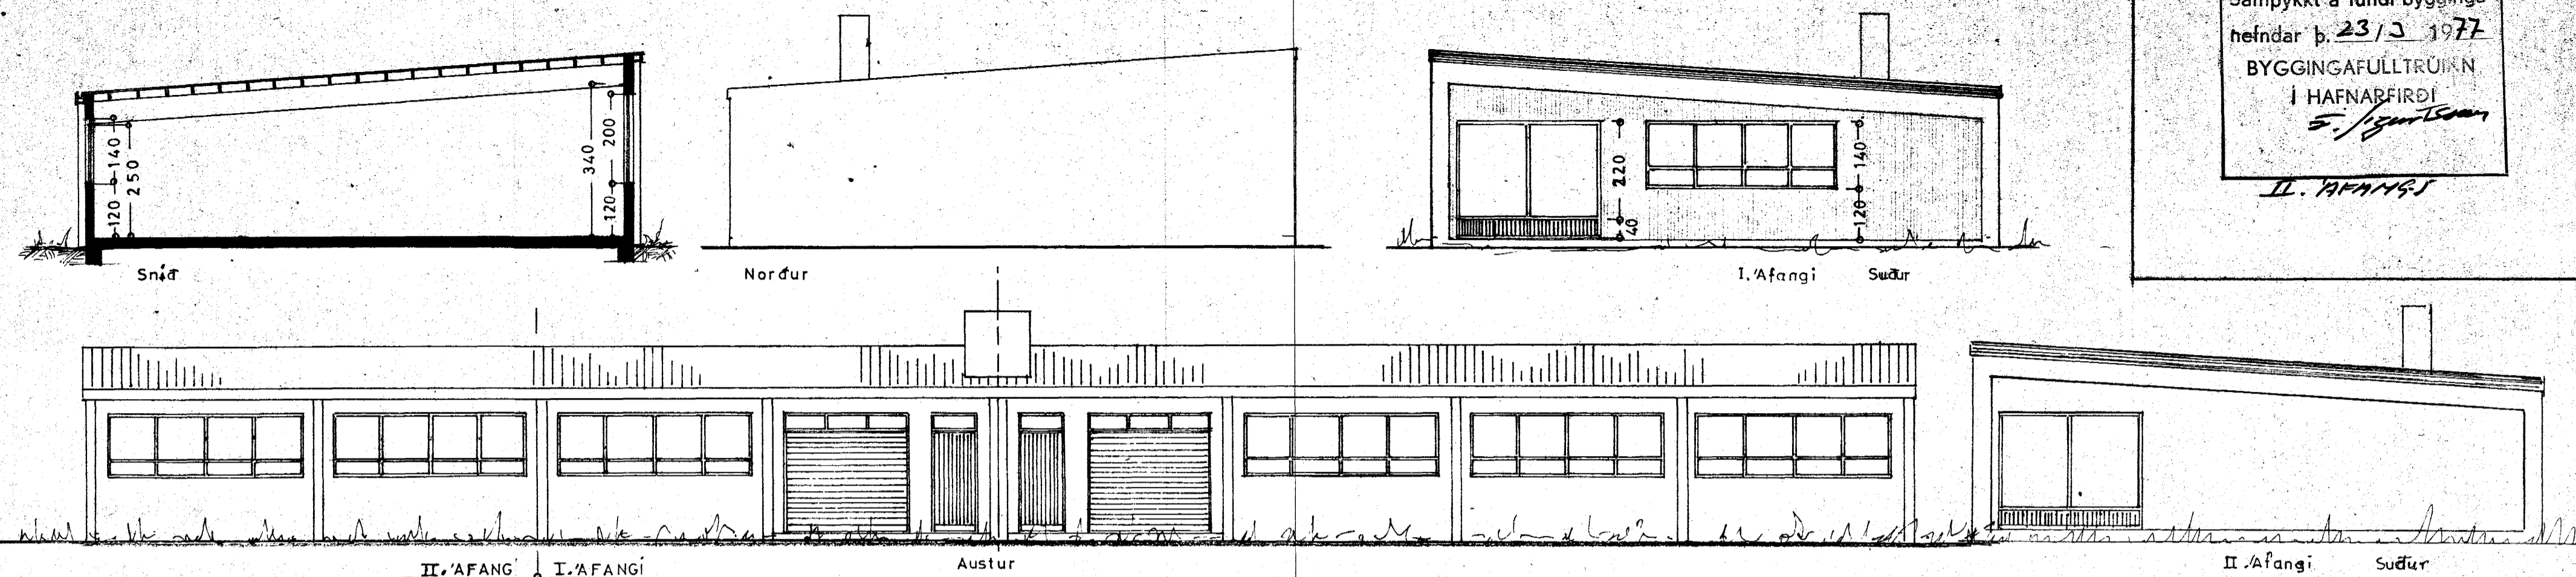

REYKJANESBRAUT 240m 87m²

Stærð húss:
(I. áfangi) 121.2 m², 440.0 m³
II. AFANGI 111.6 m², 405.0 m³
118.8 431.0

HELLUHRAUN NR 10

Útlit	} 1:100	I. AFANGI
Grunnmynd		II. AFANGI
Sníð		
Afstæðimynd	1:2000	

Hafnarfirdi 2. júlí 1970
S. Sigurdsson