

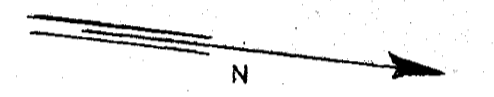
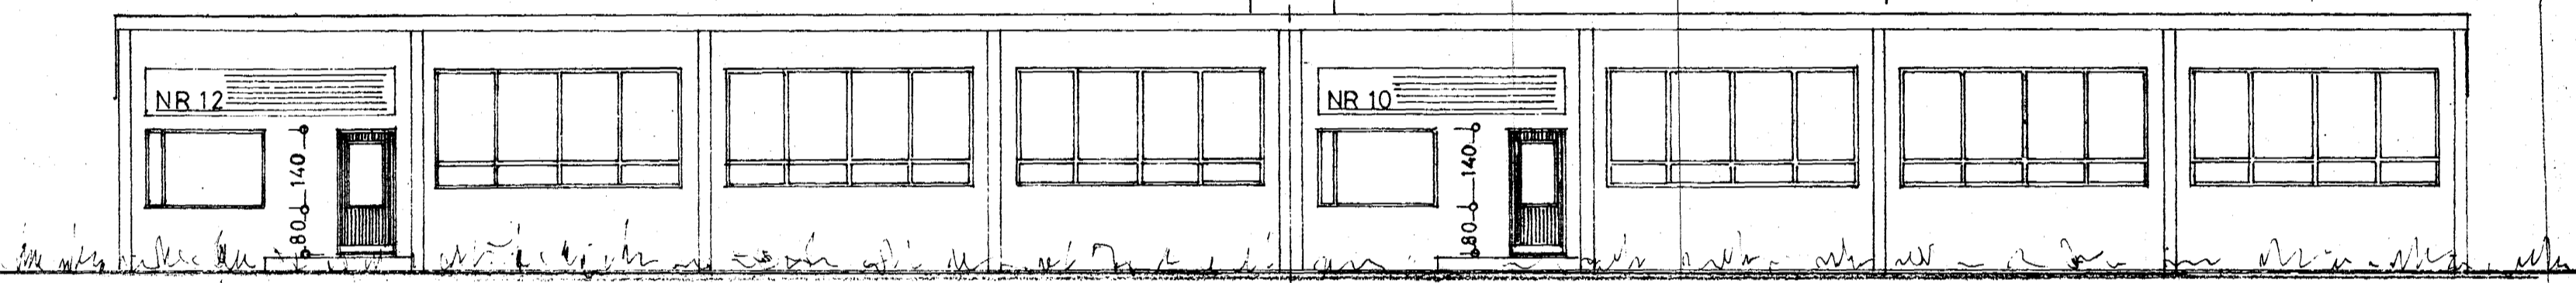
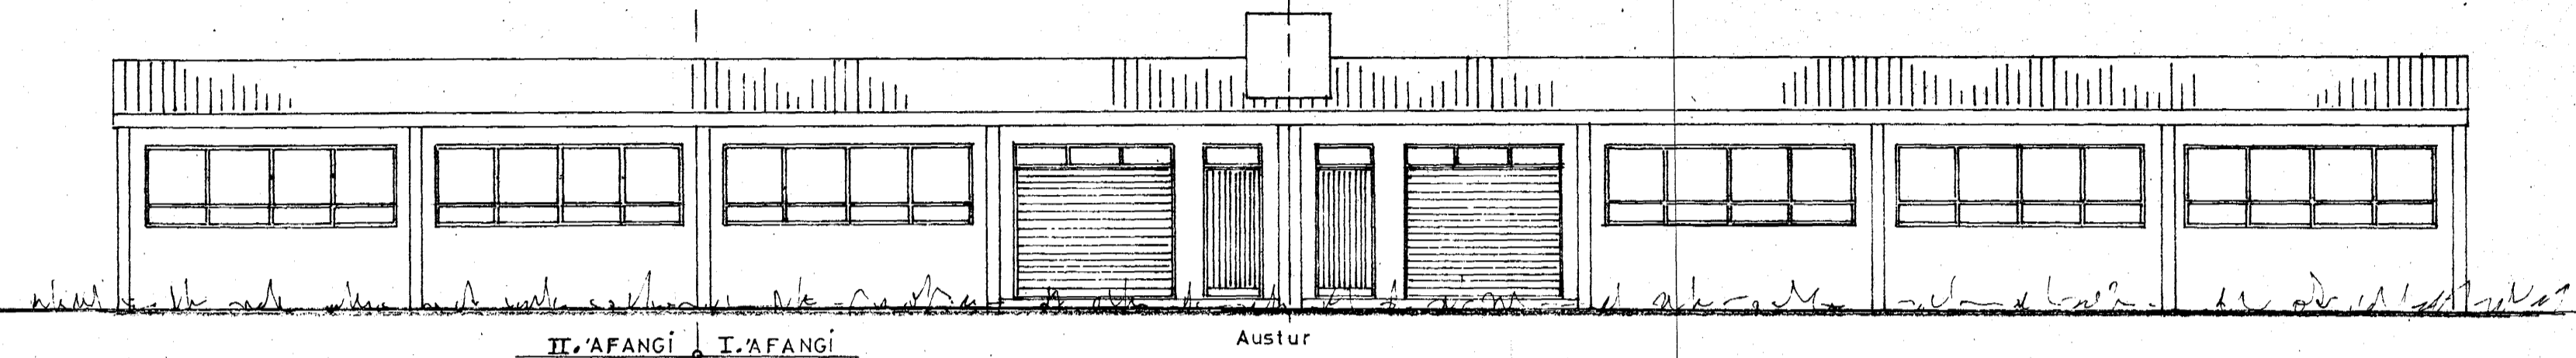


Endurvitt
 Sambykkt á fundi bygginga-
 nefndar þ. 21. 6. 1972
 BYGGINGAFULLTRÚINN
 LIAFNARFÉÐI
 E. Sigurðsson

Heimilt er að rífta löstarveitingu
 um bóta á þú er tekinn til þess
 hluta löstarinnar sem er í sí-
 þessari á hlutum 5 sum við
 löstarveitingu.
 Þú ber að greiða helming
 ásettad gæmslagjalds
 II. áfangi.

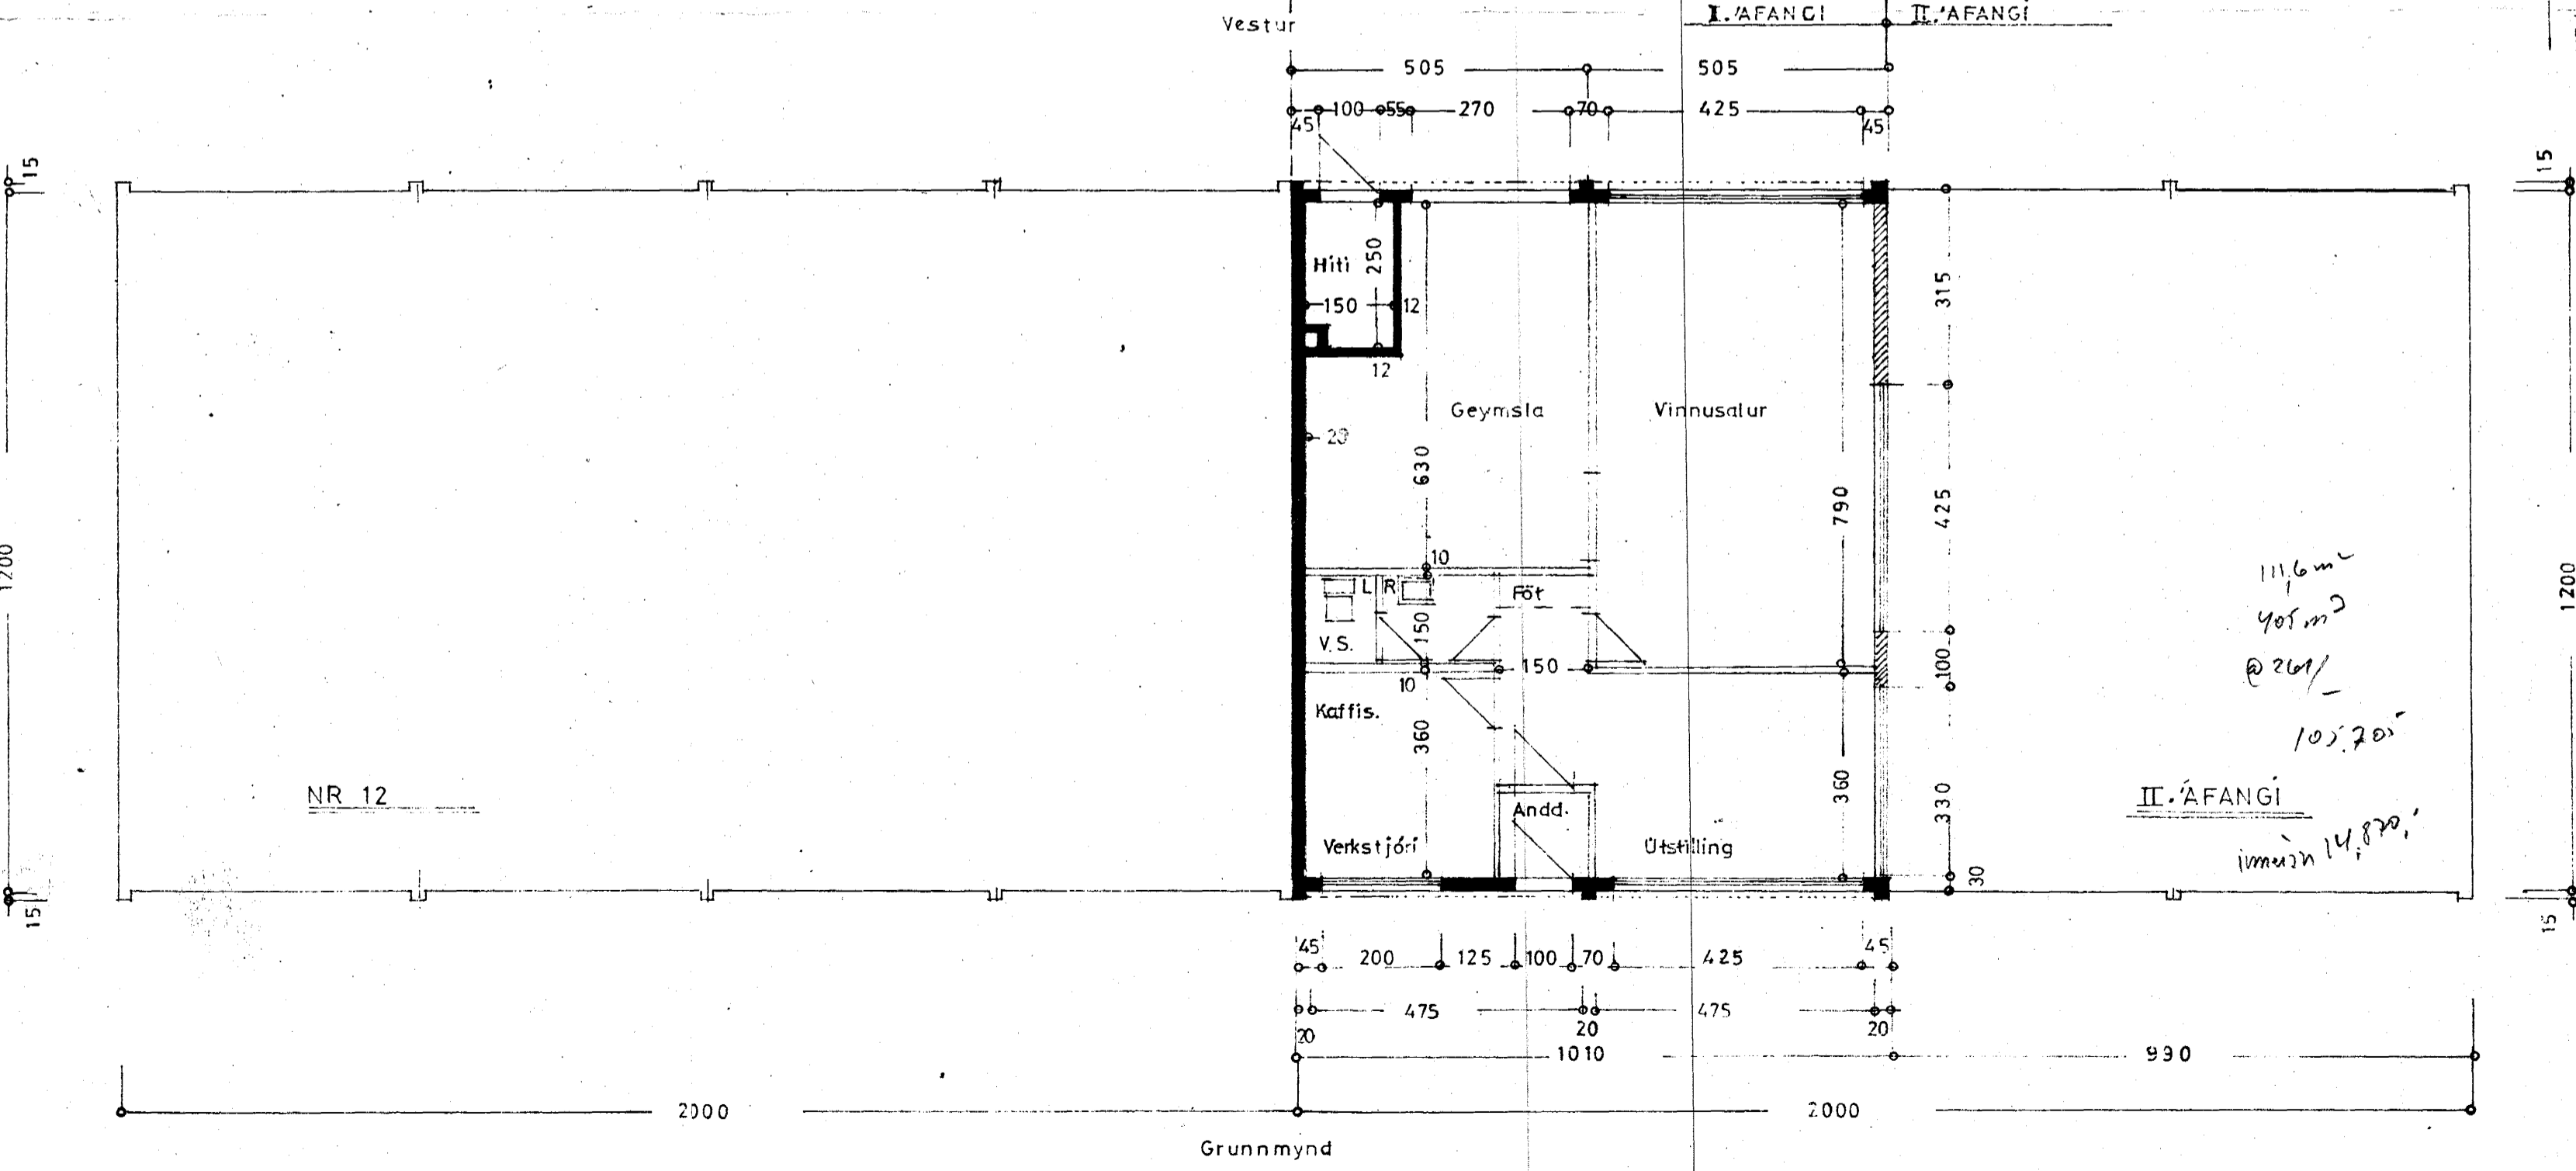

Afstöðumynd
 1:2000

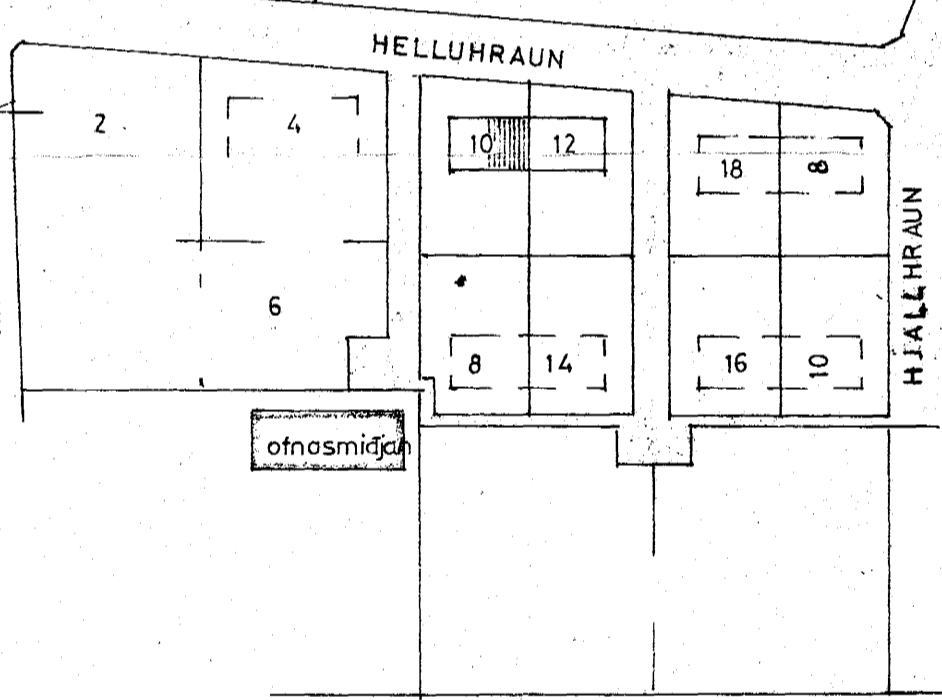

REYKJANESBRAUT

Stærð húss:
 (I. áfangi)
 121.2 m² 440.0 m³

HELLUHRAUN NR 10

Útlit } I. ÁFANGI
 Grunnmynd } 1:100
 Sníð }
 Afstöðumynd 1:2000

Stærðarmáttur á júlí 1970
 E. Sigurðsson