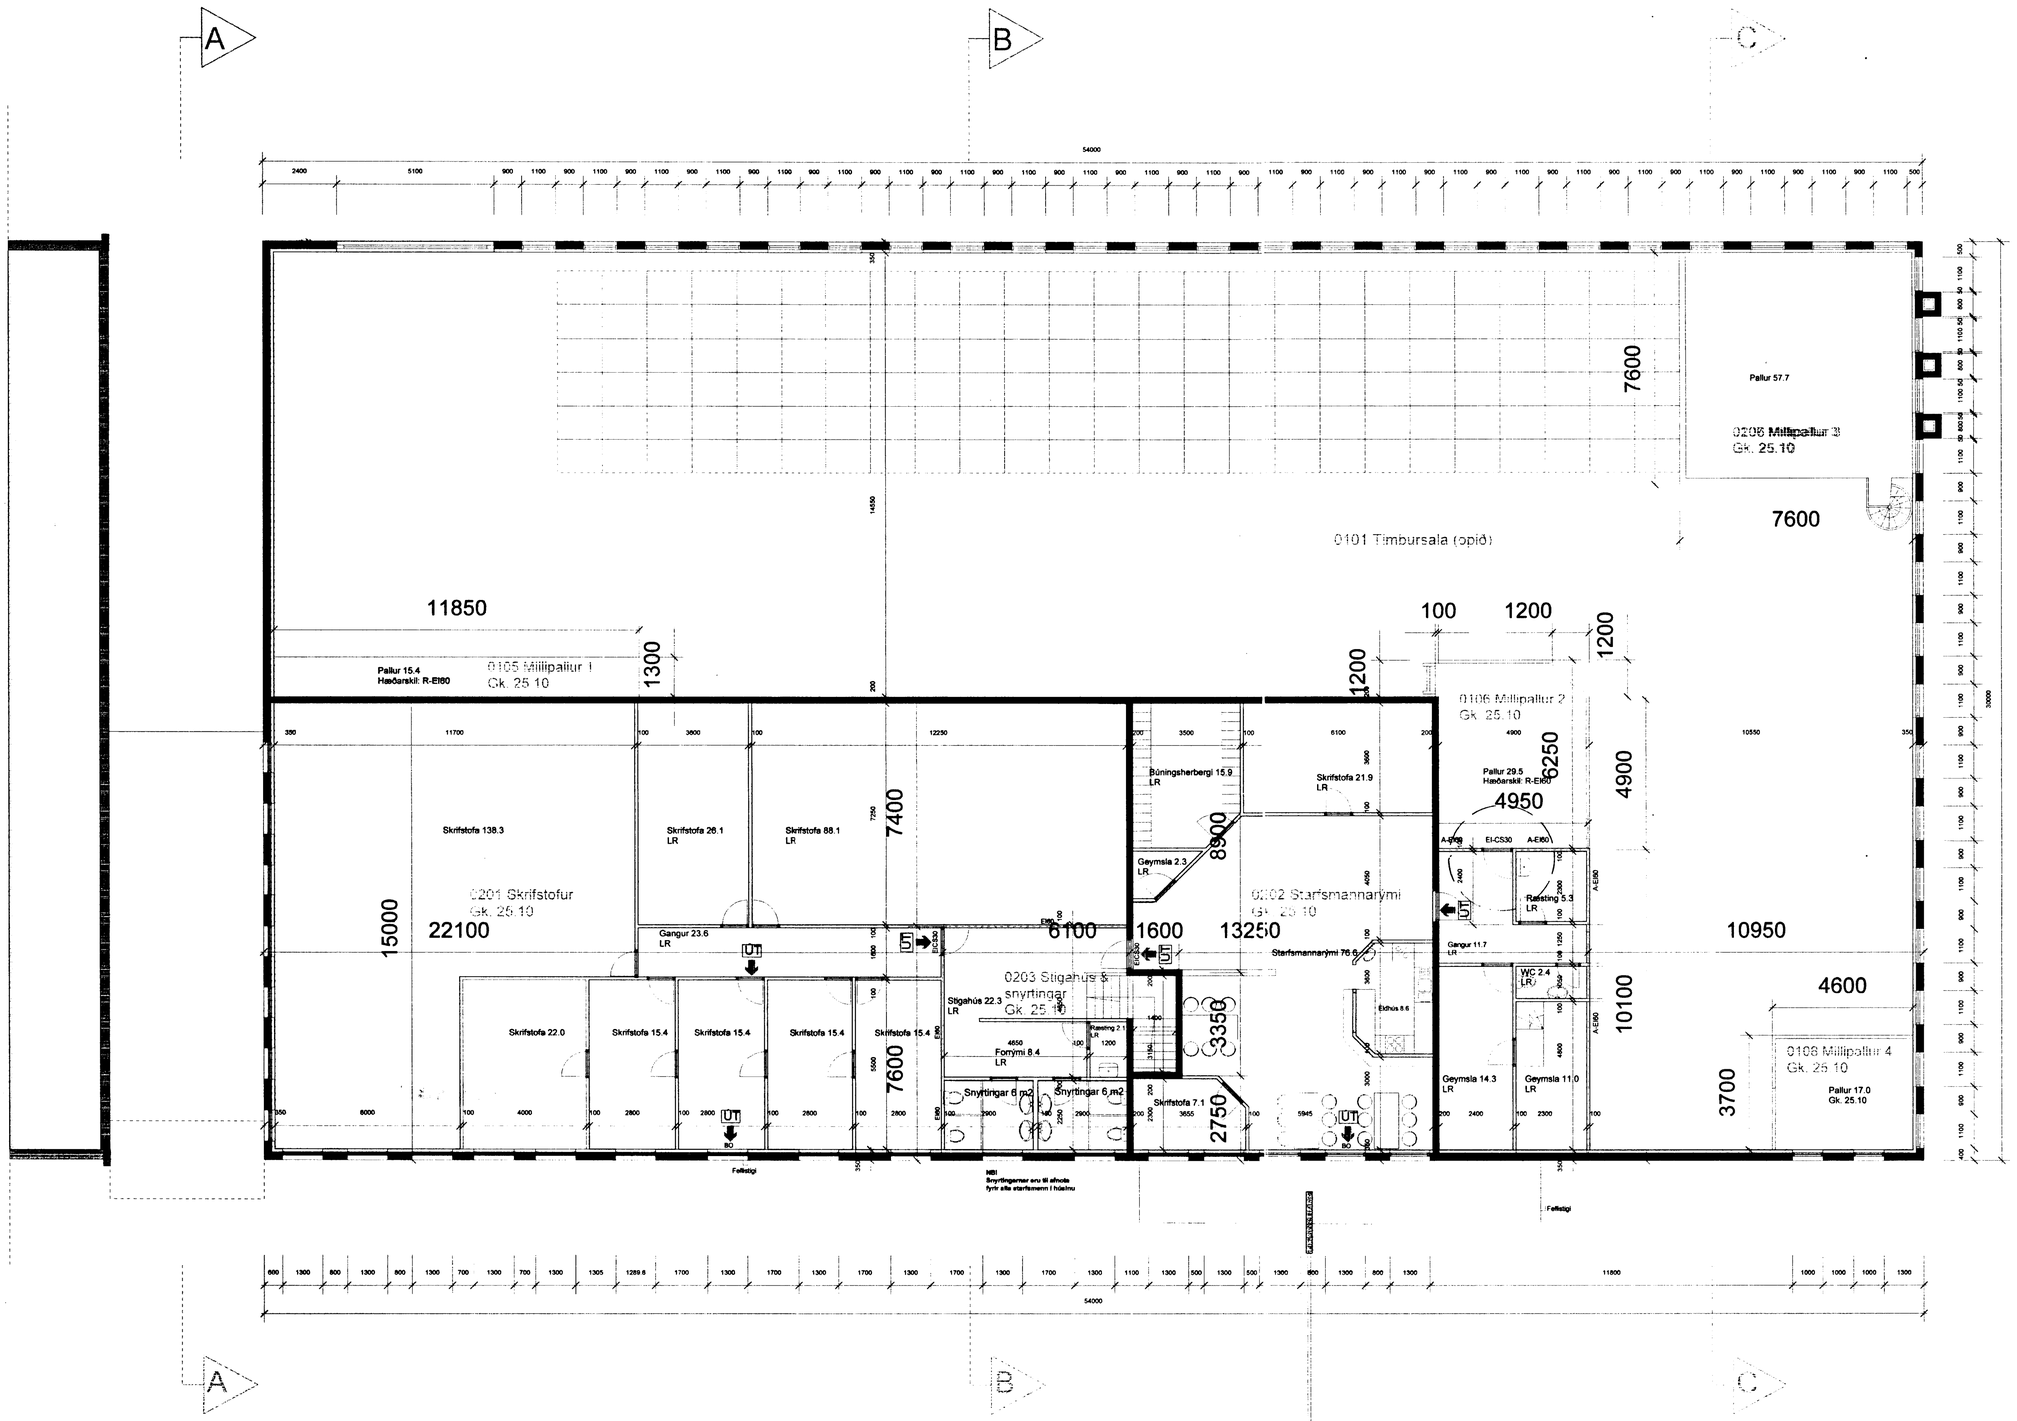

NB! SKIPTINGARMILLI RÝMA
ERU Í MIÐJA VEGGI.
SJÁ BROTALÍNUR OG STÆKKAÐAR MÁLSETNINGAR

Samþykkt pann
06 APR 2006
Byggingafulltrúinn í Hafnarfirði
F.h. Kristján Þorarinsson

Breytingar:
2.3.2005:
Gérðar eru EI-CS30 dyr milli 0106: Millipalls og 0202: Starfsmannarýmis. Ræsting flyst í áður skráð geymslurými.

Verk
Helluhraun 16-matshluti 1

Teikning
Grunnmynd 2. hæð

Verkkaupi
Húsasmiðjan h.f.

Mælikvarði:	Teikning nr:
1:100	0307-03
Dagsetning:	Teiknað:
12.12.2003	GÓJ

Gunnlaugur Ó. Johnson arkitekt FAÍ
Kt. 080657 7819
Tryggvagötu 16, 4. hæð, 101 Reykjavík,
S. 562 1669 og 864 2625
Netfang: goj@centrum.is
Veffang: www.centrum.is/goj