


KB

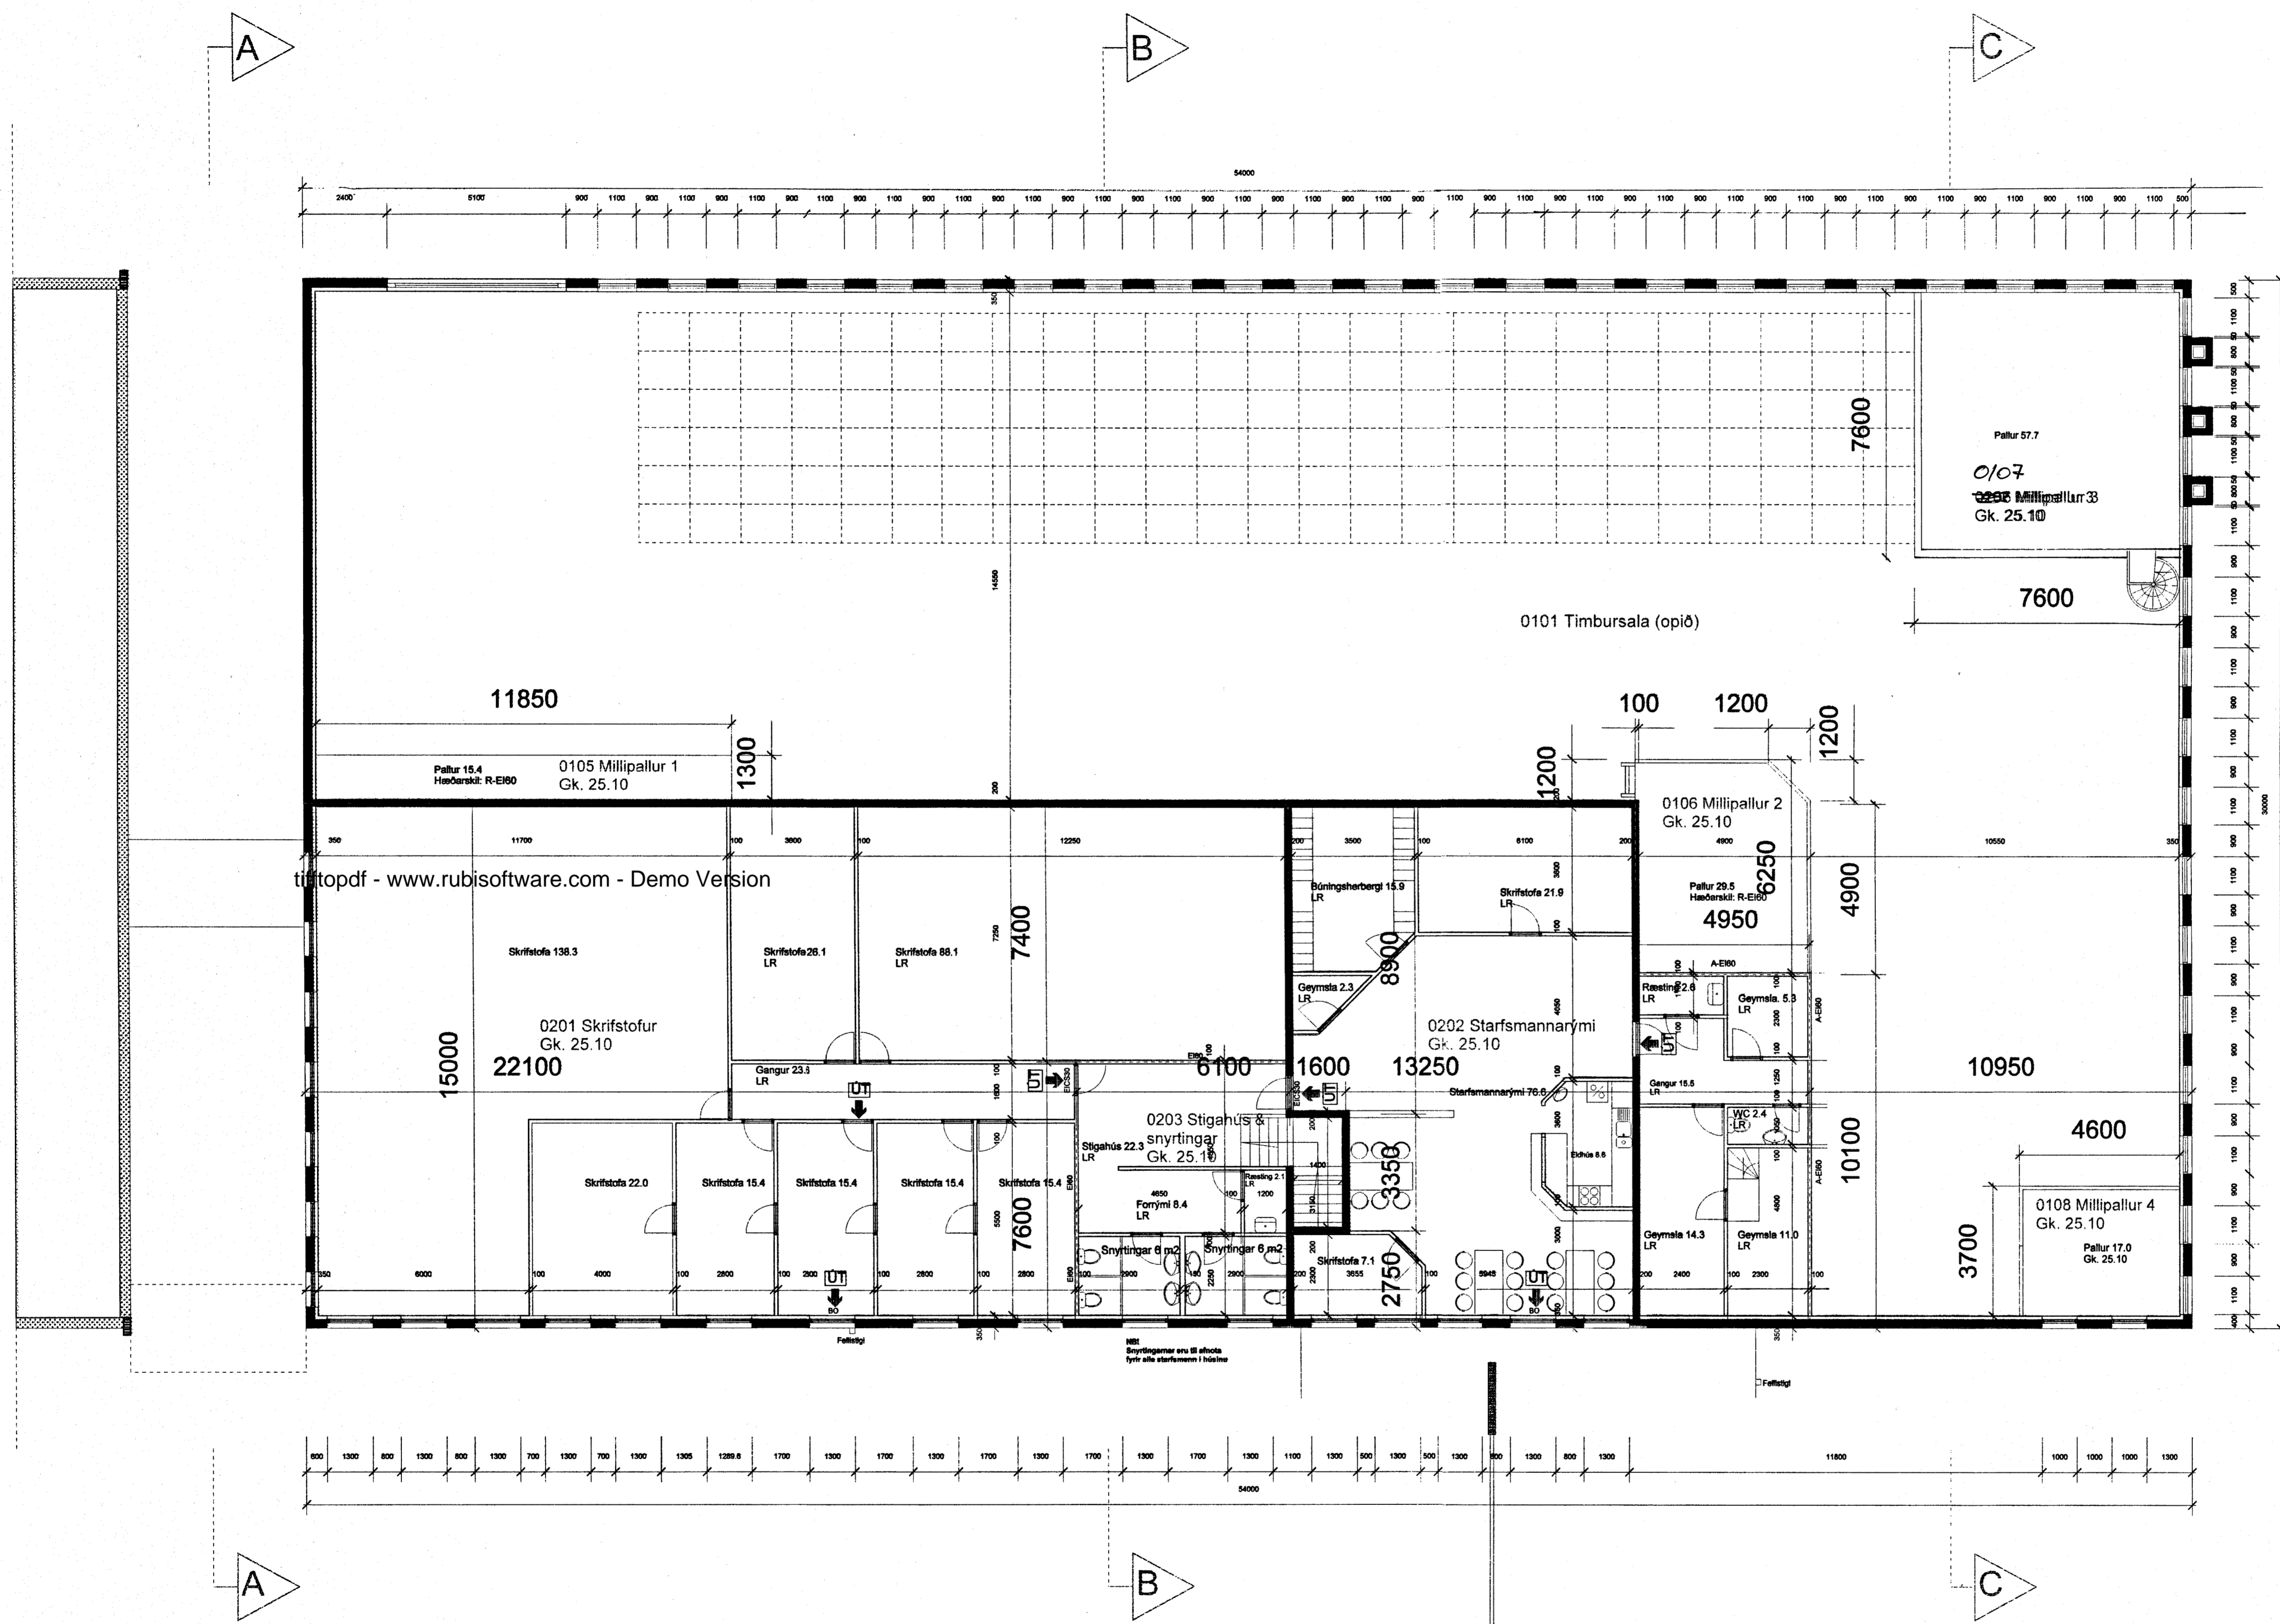

NB! SKIPTINGARMILLI RÝMA ERU Í MIÐJA VEGGI. SJÁ BROTALÍNUR OG STÆKKAÐAR MÁLSETNINGAR


Breytingar:

Verk
Helluhraun 16-matshluti 1

Telkning
Grunnmynd 2. hæð

Verkaupi
Húsasmiðjan h.f.

| | |
|---------------------------|-------------------------|
| Mælikvæði: 1:100 | Telkning nr: 0307-03 |
| Dagsetning: 12.12.2003 | Telknað: GÓJ |

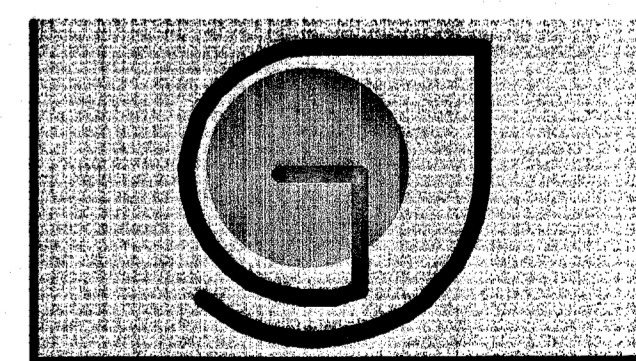

Gunnlaugur O. Johnson arkitekt FAI
Kt. 080657 7819
Tryggvagötu 16, 4. hæð, 101 Reykjavík,
S. 562 1669 og 864 2625
Netfang: goj@centrum.is
Veffang: www.centrum.is/goj