



KJP

VARÐANDI ENINGAR Í HÚSI:
Einingar skulu vottaðar sbr. ákvæði
í byggingarráðgjafi og skal yfirfyring
um það liggja fyrir hjá byggingarfull-
trúaðum en þær koma á byggingarstað.
Hita með einingum án vottunar
fá ekki fukheldisvottorð.

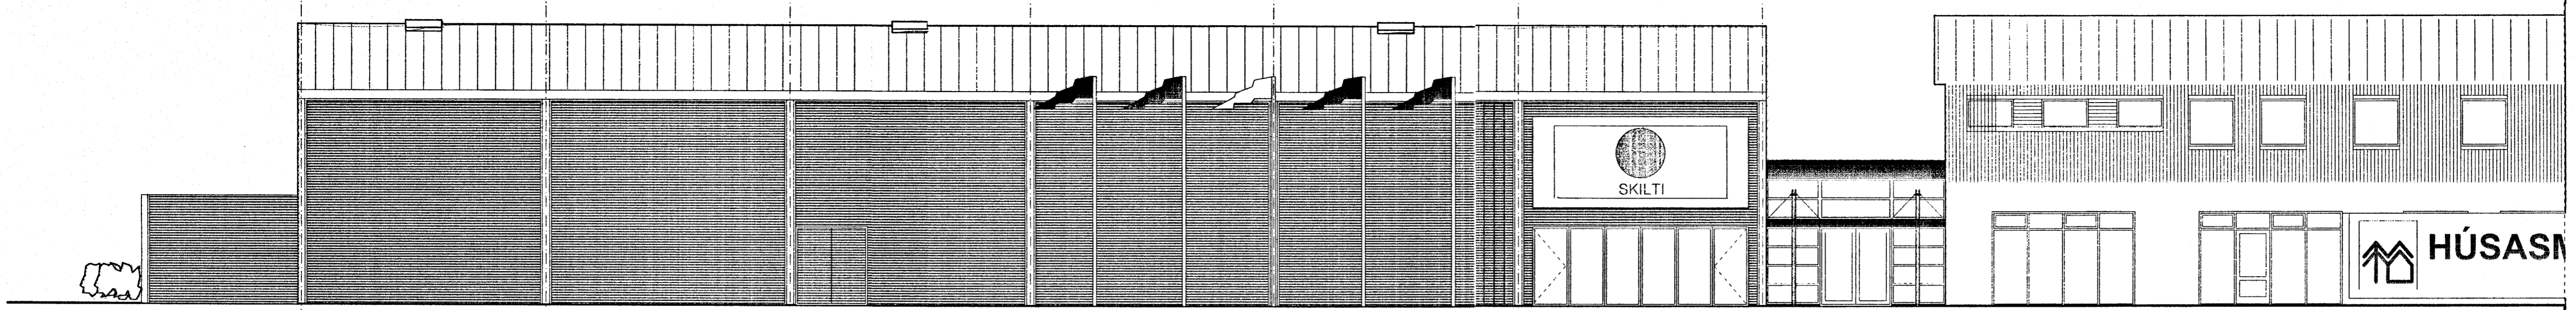

ÚTLIT VESTUR


1 2 3 4 5 6 7

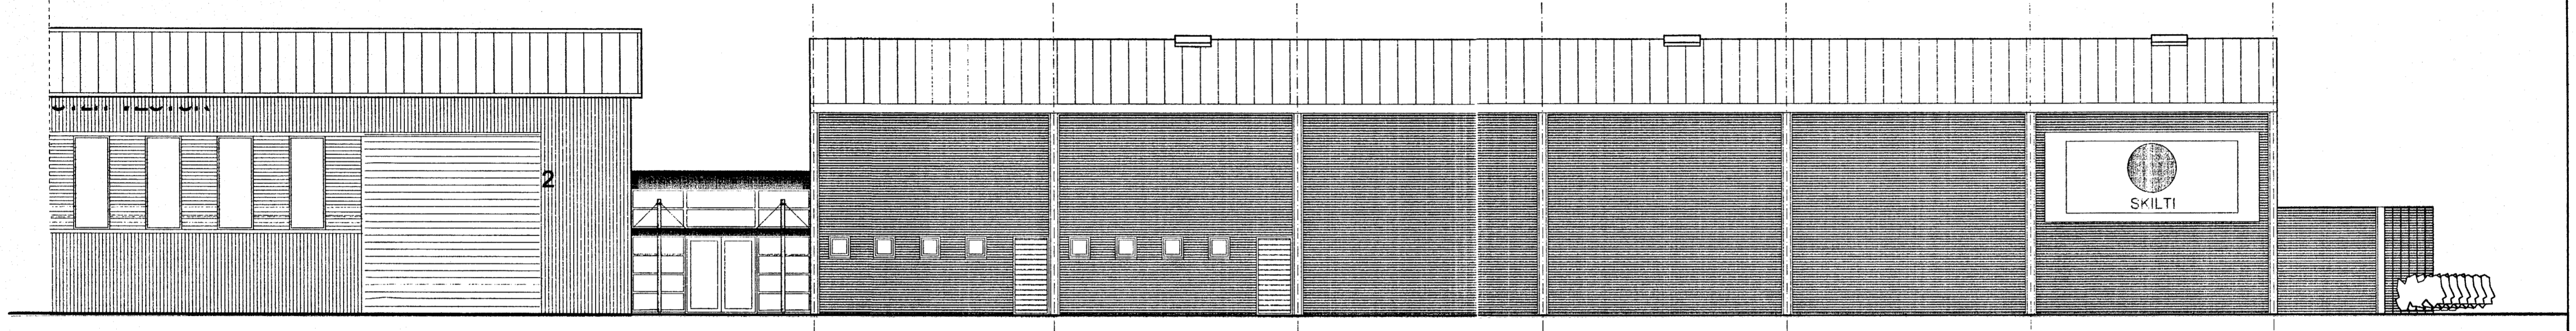

ÚTLIT AUSTUR


7 6 5 4 3 2 1

tifftopdf - www.rubissoftware.com - Demo Version

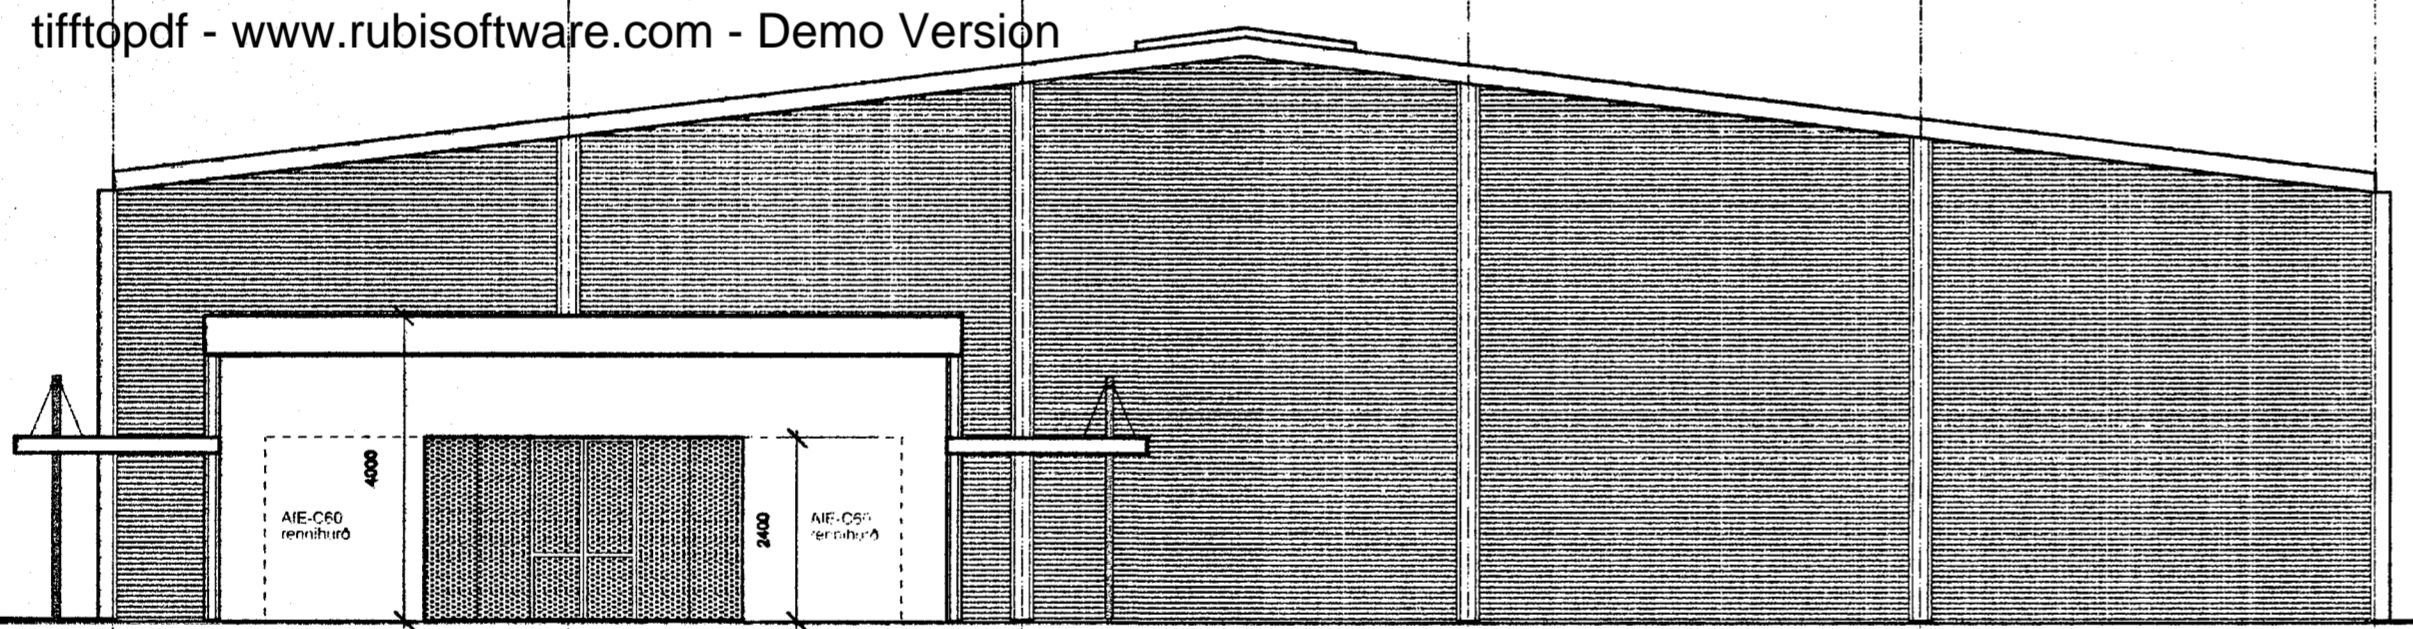

ÚTLIT SUÐUR / SNEIÐING A-A

L W D C B A

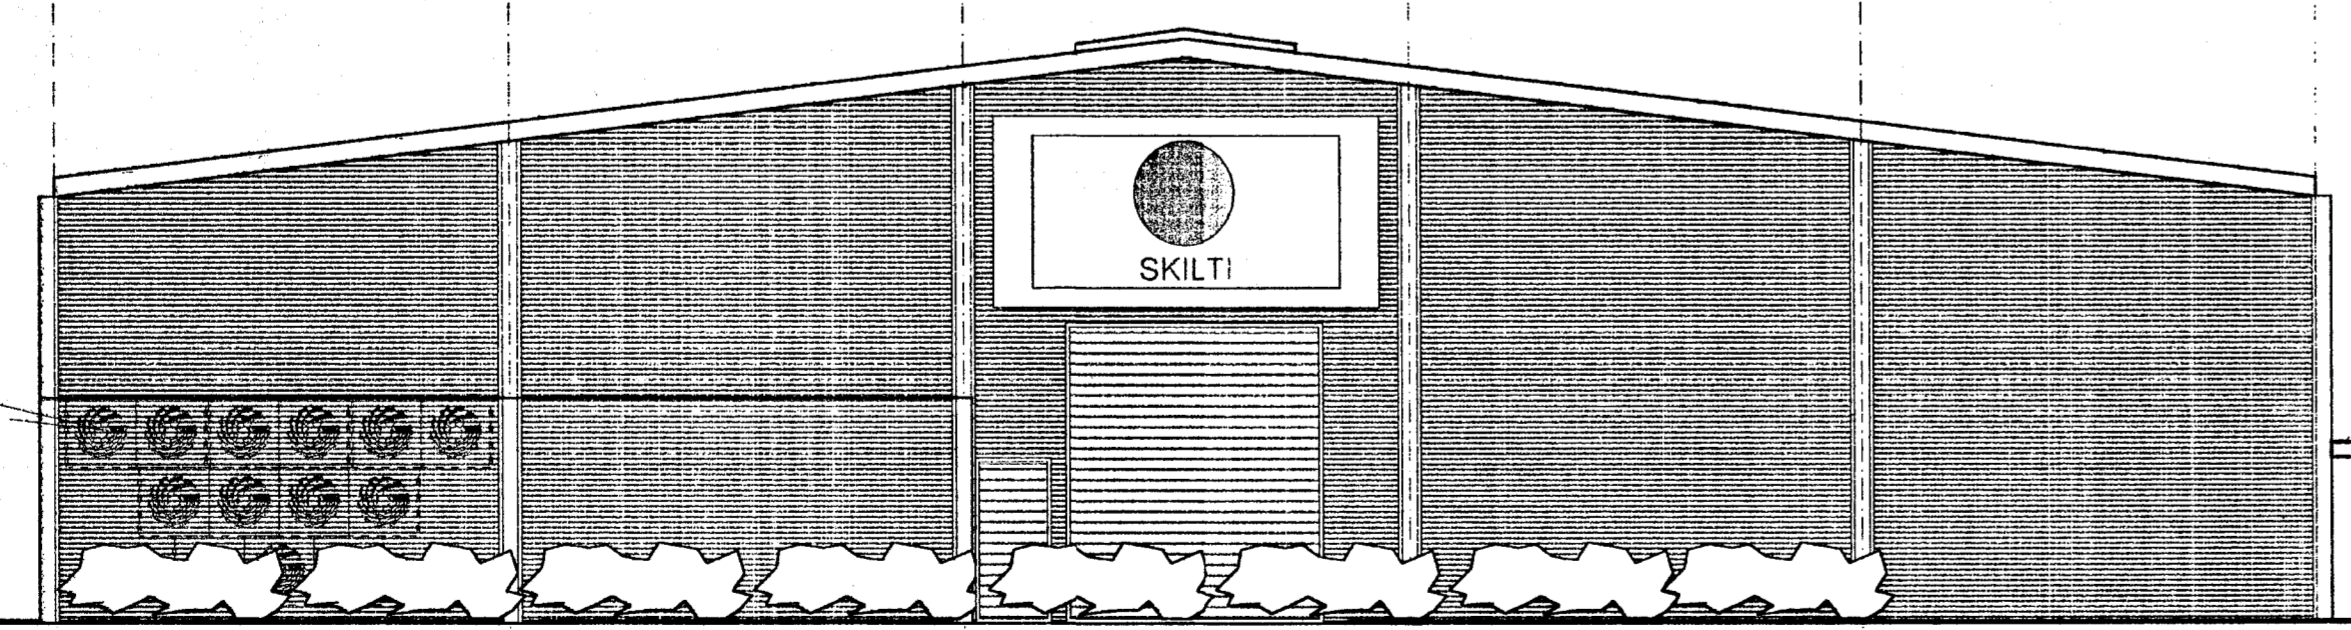

Punktalínur sýna
einsvala bakvið gírói

ÚTLIT NORÐUR

A B C D W L

Breytingar:
08.02.2004: Sörpgerði stækkað vegna einsvala. Sjá útlit,
grunnmynd, afstöðumynd og skráningartöflu.

Verk

Helluhraun 16 & 18


Teikning

Útlit 1:100

Verkkaupi

Hýsill ehf.

| | |
|---------------------------|-------------------------|
| Mælikvarði: 1:100 | Teikning nr: 0307-03 |
| Dagsetning: 01.09.2003 | Teiknað: GÓJ |

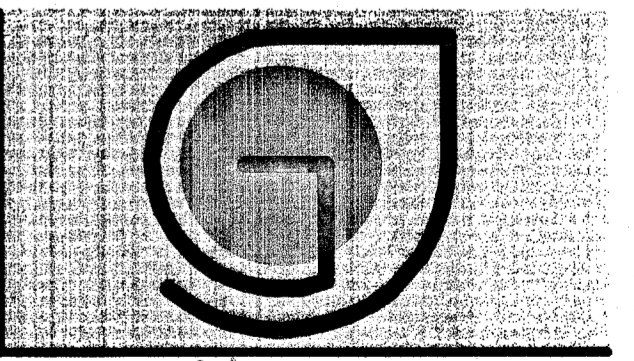

Gunnlaugur O. Johnson arkitekt FAI
Kl. 030657 7819
Tryggvagötu 16, 4. hæð, 101 Reykjavík,
S. 562 1669 og 864 2625
Netfang: goj@centrum.is
Veffang: www.centrum.is/goj