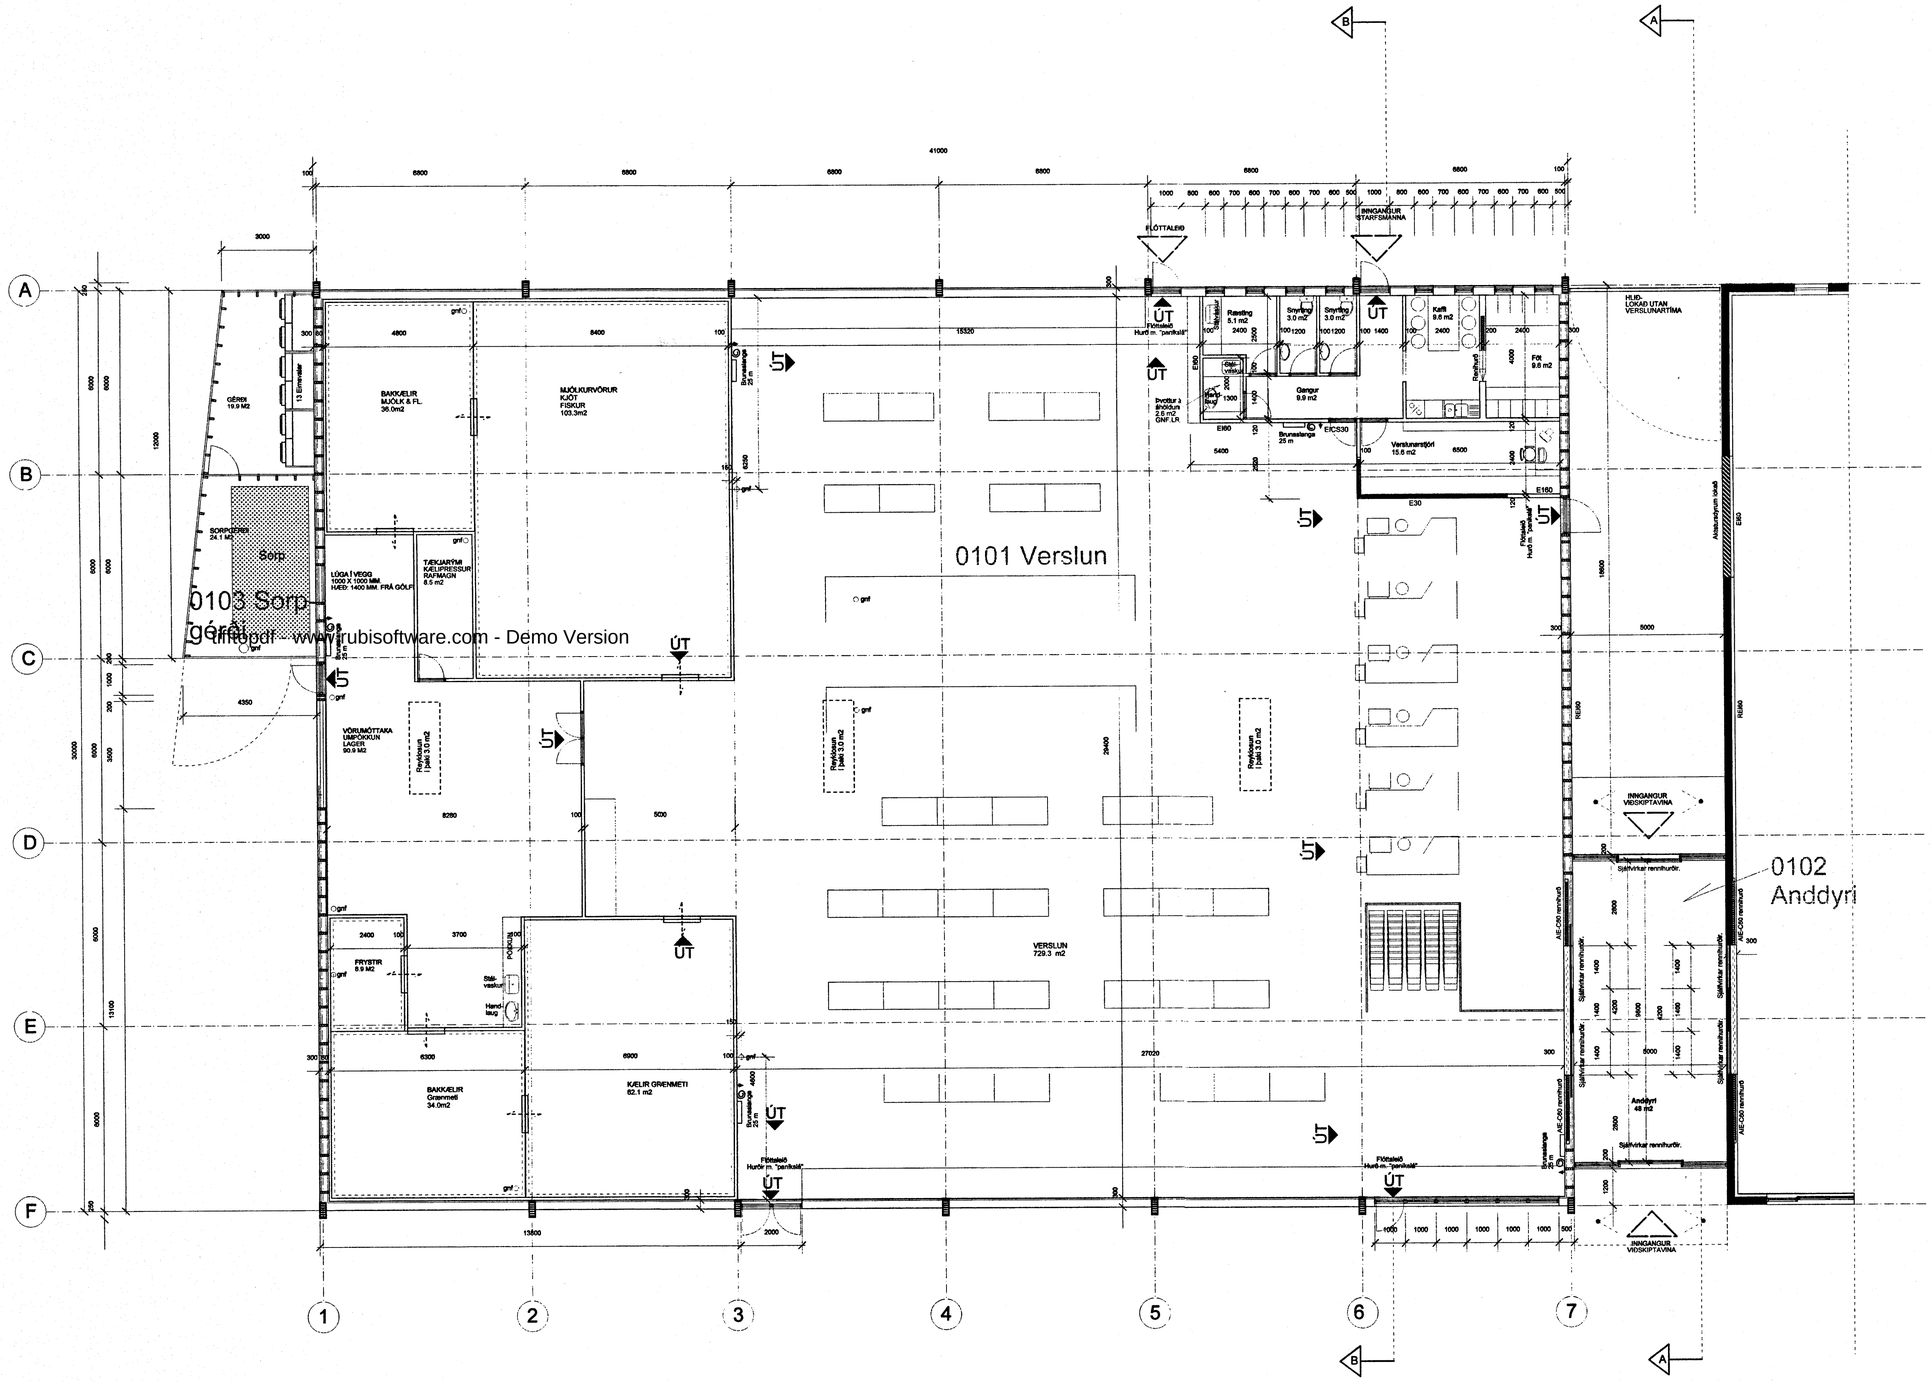

Created with TurboCAD - www.turbocad.com - Demo Version

Samþykkt þann
03 MARS 2004
Byggingafulltrúinn í Hafnarfirði
F.h. Kristján Þórarinsson

VARÐANDI EININGAR Í HÚSI:
Einingar skulu vottaðar sbr. ákvæði í byggingarreglugerð og skal yfirlýsing um það liggja fyrir hjá byggingarfulltrúa áður en þær koma á byggingarstað.
Hús með einingum án vottunar fá ekki fokheldisvottorð.

Breytingar:
09.02.2004: Sorpgerði stækkað vegna elmsvala. Sjá útlit, grunnmynd, afstöðumynd og skráningartöflu.

Verk
Helluhraun 16 & 18

Teikning
Grunnmynd 1:100

Verkkaupi
Hýsill ehf.

Mælikvarði:	Teikning nr:
1:100	0307-02
Dagsetning:	Teiknað:
01.09.2003	GÓJ

Gunnlaugur Ó. Johnson arkitekt FAÍ
Kt. 080657 7819
Tryggvagötu 16, 4. hæð, 101 Reykjavík,
S. 562 1669 og 864 2625
Netfang: goj@centrum.is
Veffang: www.centrum.is/goj