





Samþykkt þann

05 JUNI 2000

Byggingafultrúinn í Hafnarfirði  
F.h. Sigurbjartur Halldórsson

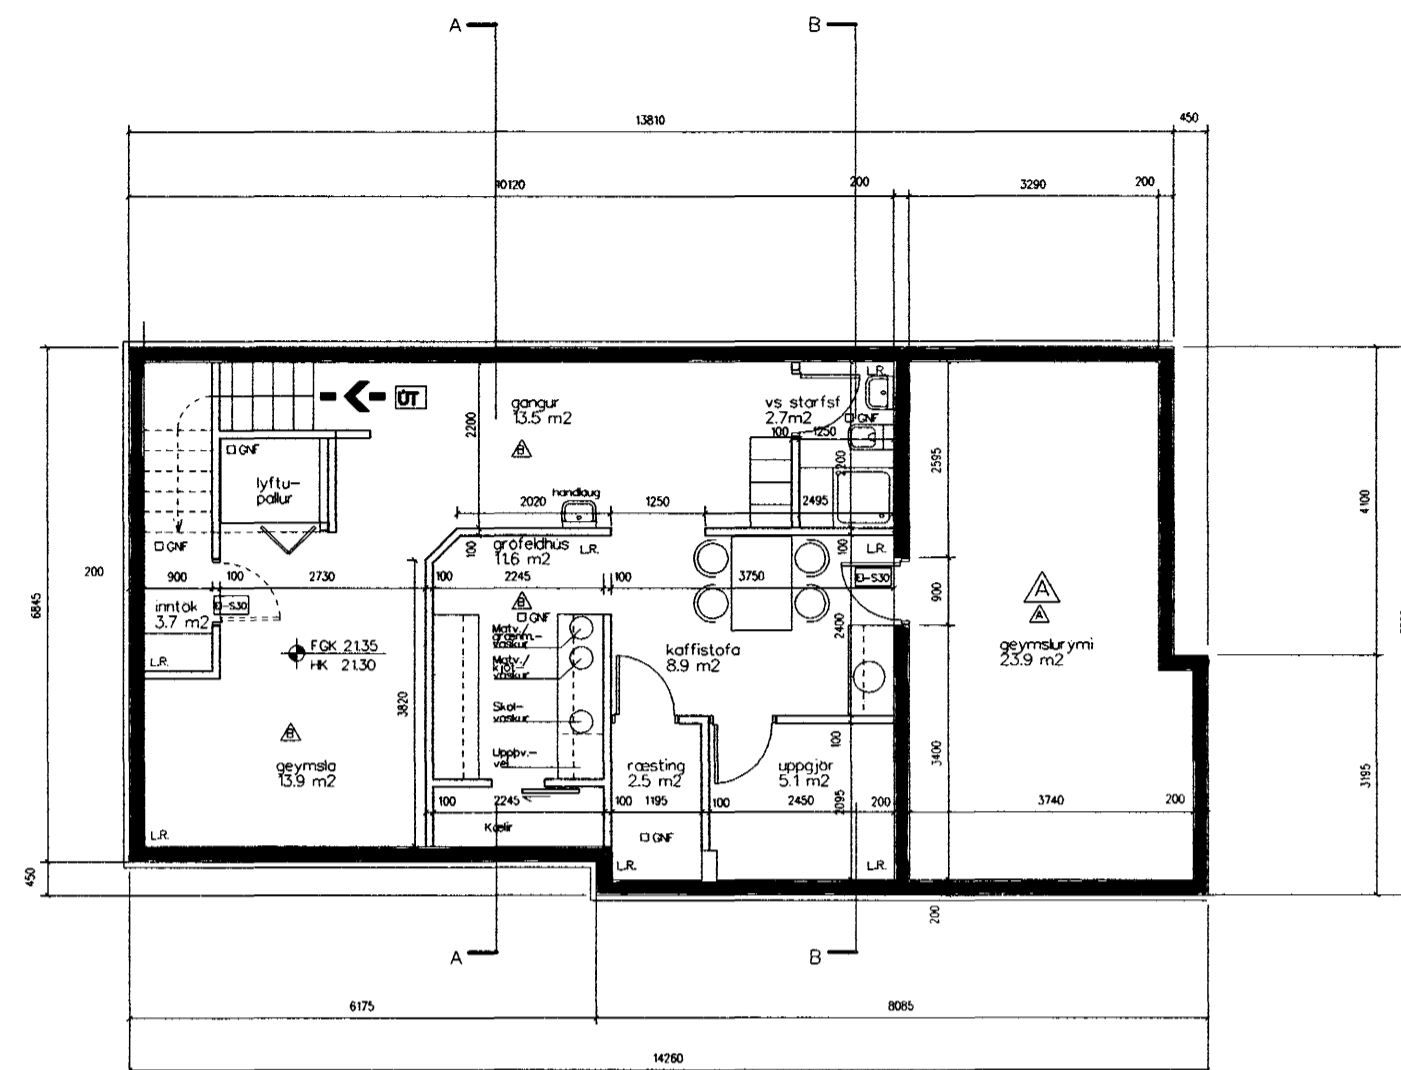

Kjallari

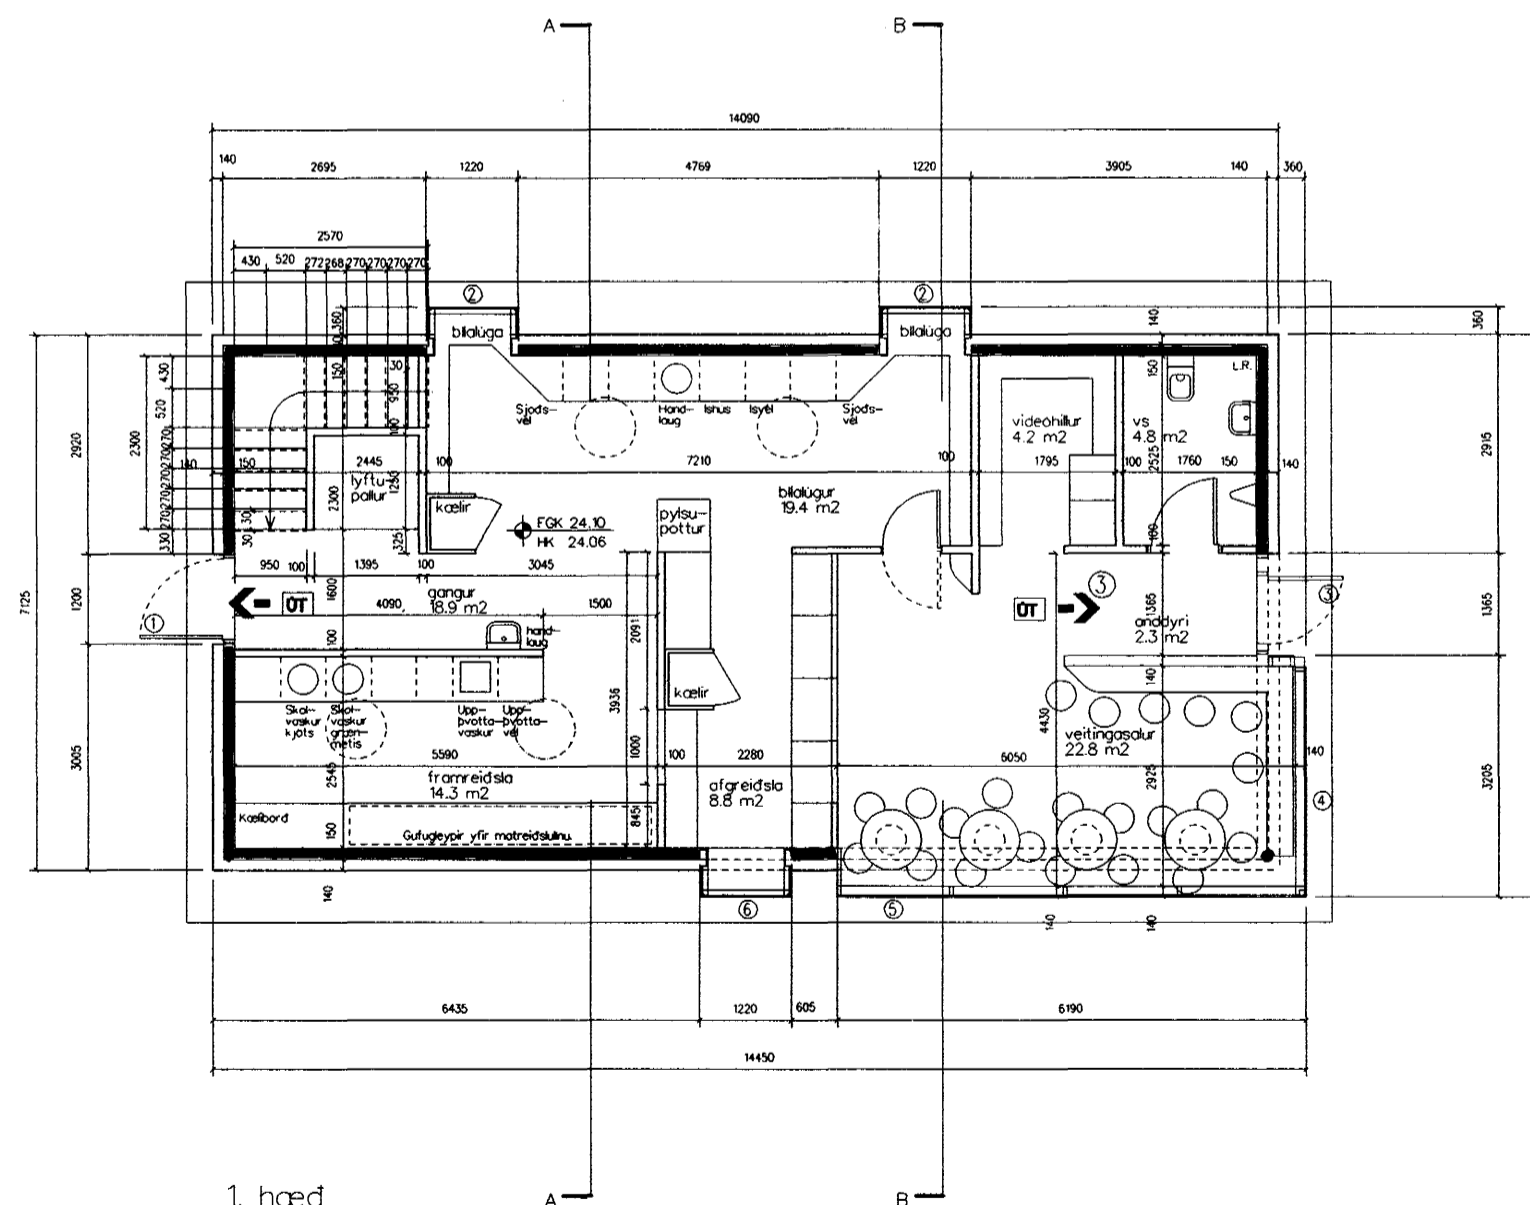

1. hæð

Breytt 14.01.00: Aður skilgreint fyllt rými í kjallara breytt í geymslu

HELLUHRAUN 1, HAFNARFIRÐI

BYGGINGARNEFNDARTEIKNINGAR	VERK:	HELL9906
	KVARDI:	1:100
GRUNNMYND KJALLARA OG EFRIHÁÐAR	DAGS:	25.05.2000
	TEIKN:	JPP
REYNDARTEIKNINGAR	SKRA:	HELL9906.d6

ÚTI INNI

*Sigurbjartur Halldórsson* 021256-7579  
ARKITEKTASTOFA

BALDUR Ó. SVAVARSSON FAI  
JÓN ÞÓR ÞORVALDSSON FAI

ÞINGHOLTSTRÁTI 27 101 REYKJAVÍK  
SÍMAR 552 7660 & 562 7660 FAX 552 7661  
NETFANG utinni@centrum.is  
VEF FANG www.centrum.is/utinni

B

101