


mað. 1/6 2000

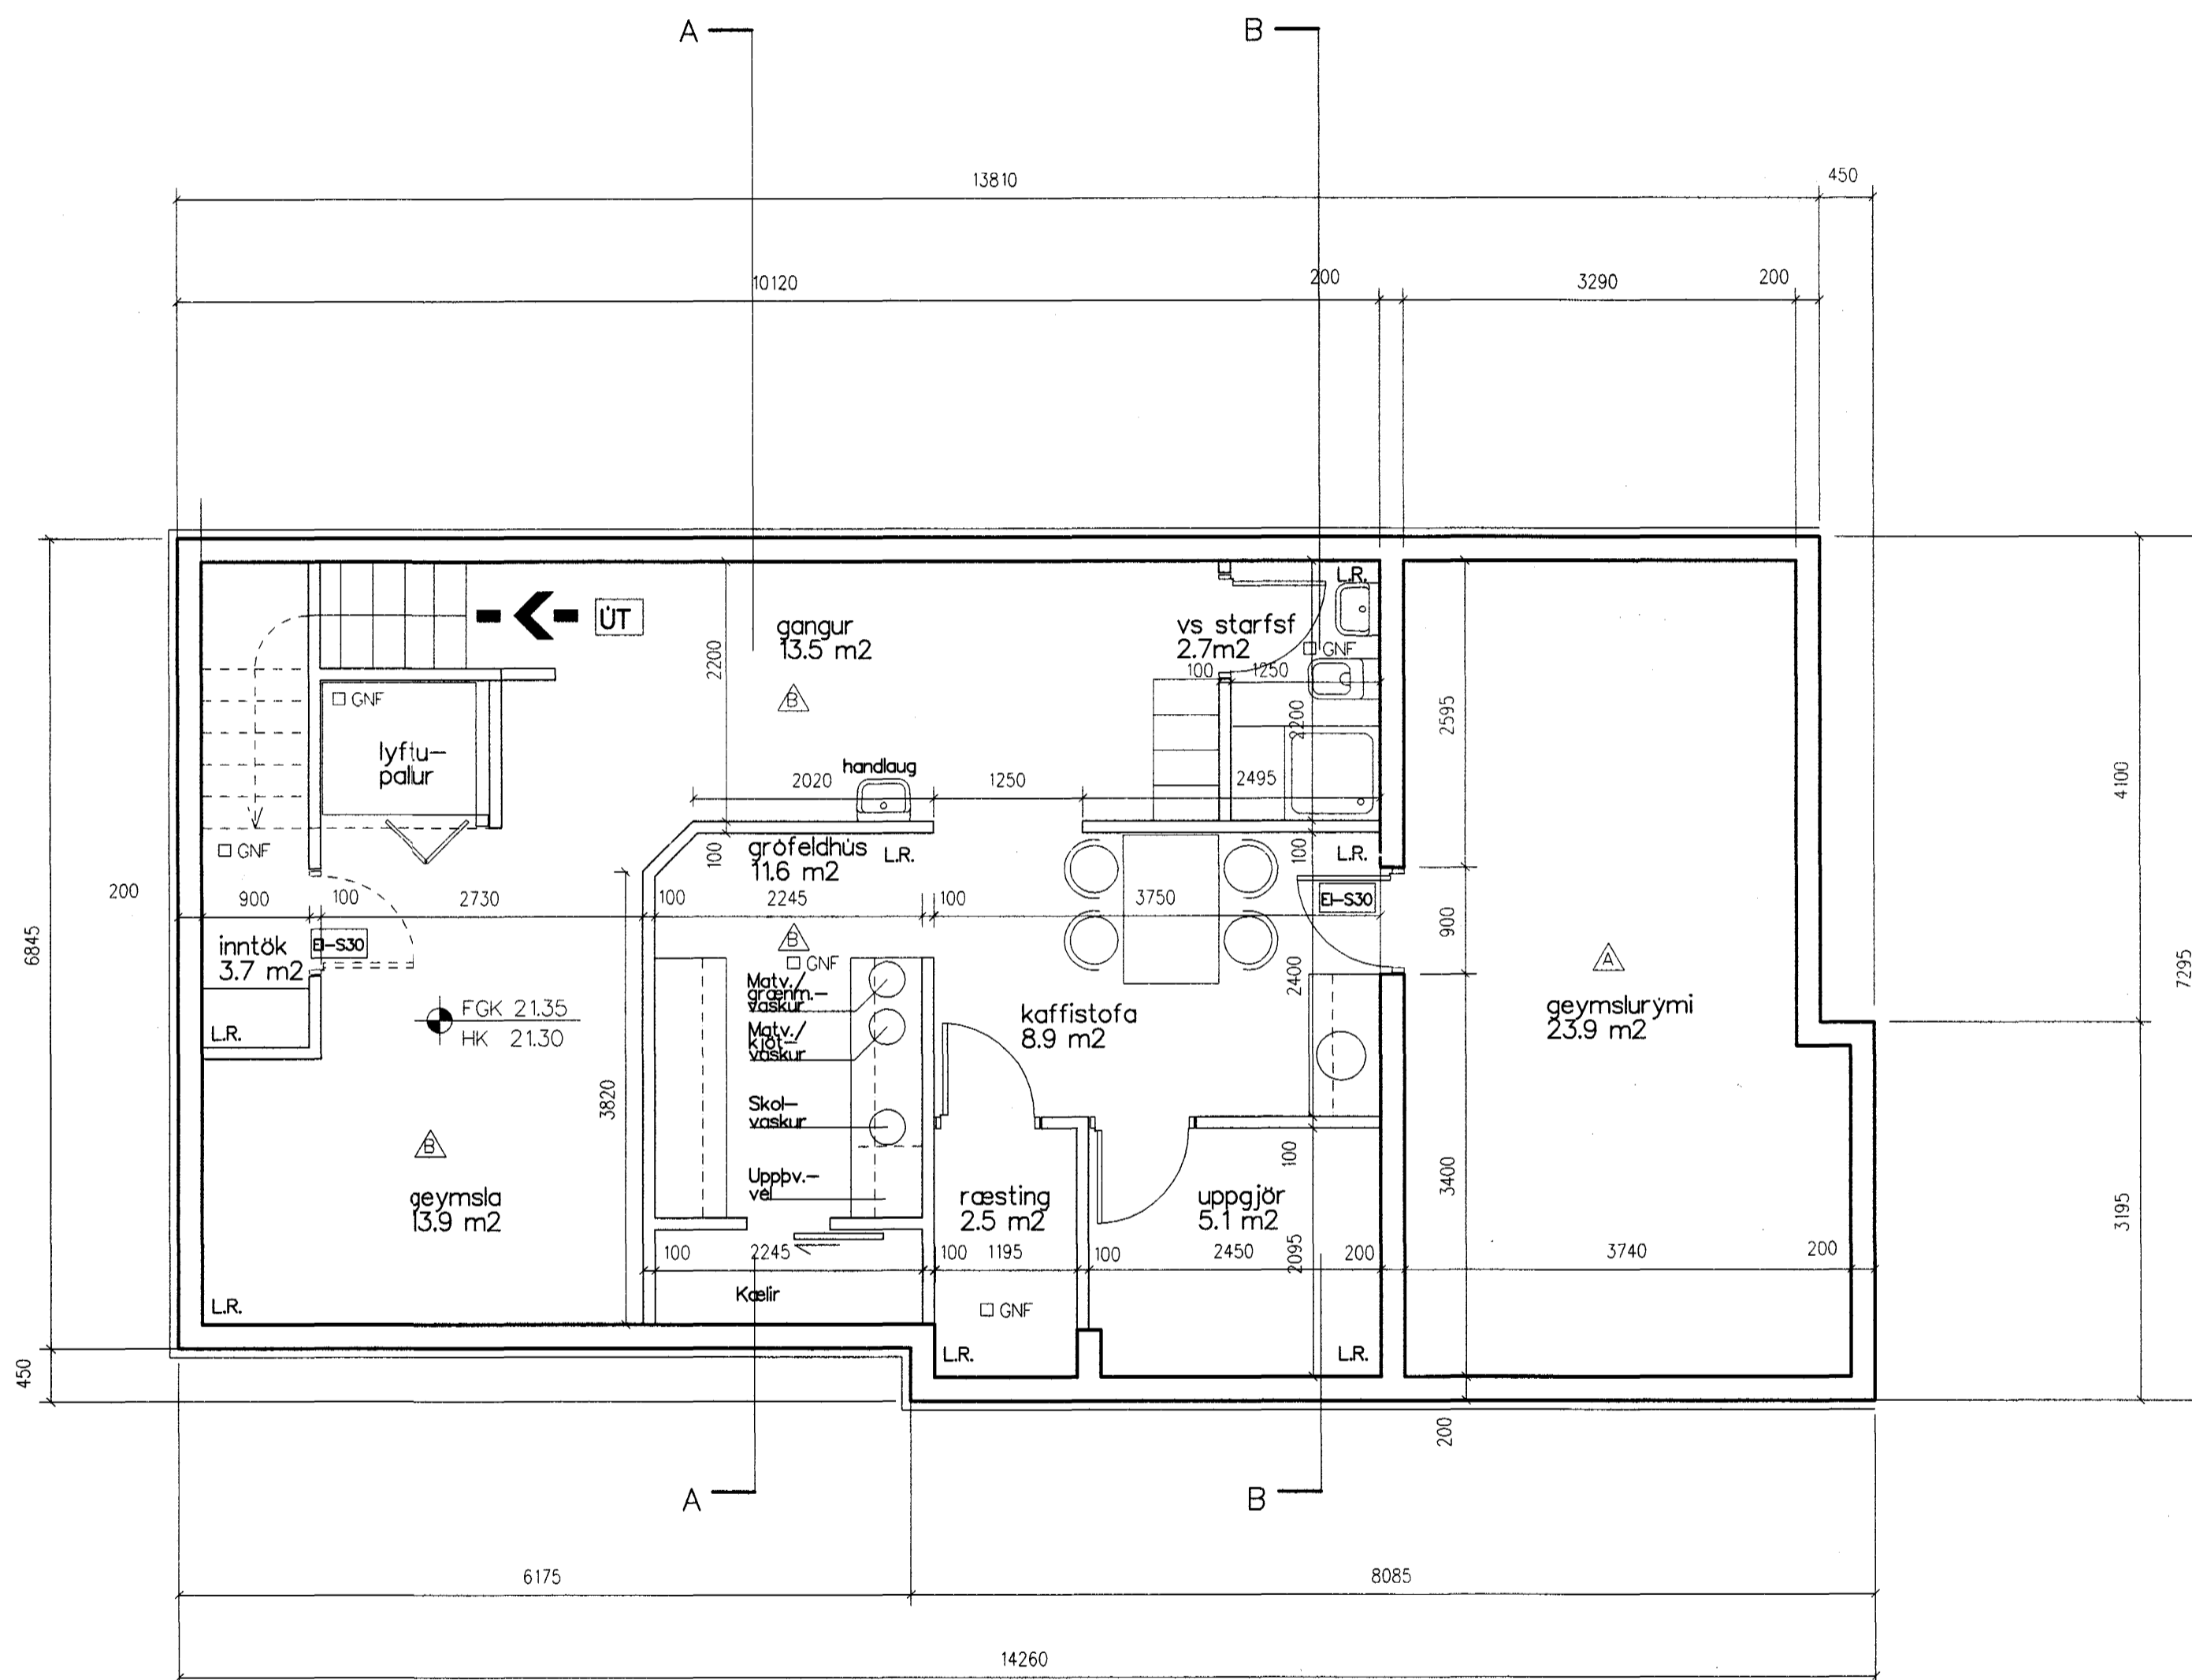

Kjallari

C:
 B: Reyndarleiðing
 A: Aður aðgætt, lýtt rými brennt í geymslurými.
 BREYTINGAR DAGS: 04.04.2000



HELLUHRAUN 1, HAFNARFIRÐI
 REYNDARTEIÐINGAR VERKI: HELL9006
 KVAÐI: 150
 DAGS: 14.04.2000
 TEIKN: JPB
 GRUNNMYND KJALLARA SVPA HELL9006008

ÚTI INNI
 Jonína Þorvaldsson 022256-7579
 ARKITEKTASTOFA
 BALDUR O. SVAVARSSON FAI B
 JÓN ÞÓR ÞORVALDSSON FAI
 ÞINGHOLTSTRÁTI 27 101 REYKJAVÍK
 Símar: 552 7660 & 552 7660 FAX: 552 7661
 Netfang: utinni@centrum.is
 VEFANG: www.centrum.is/utinni 200