


Kjallari

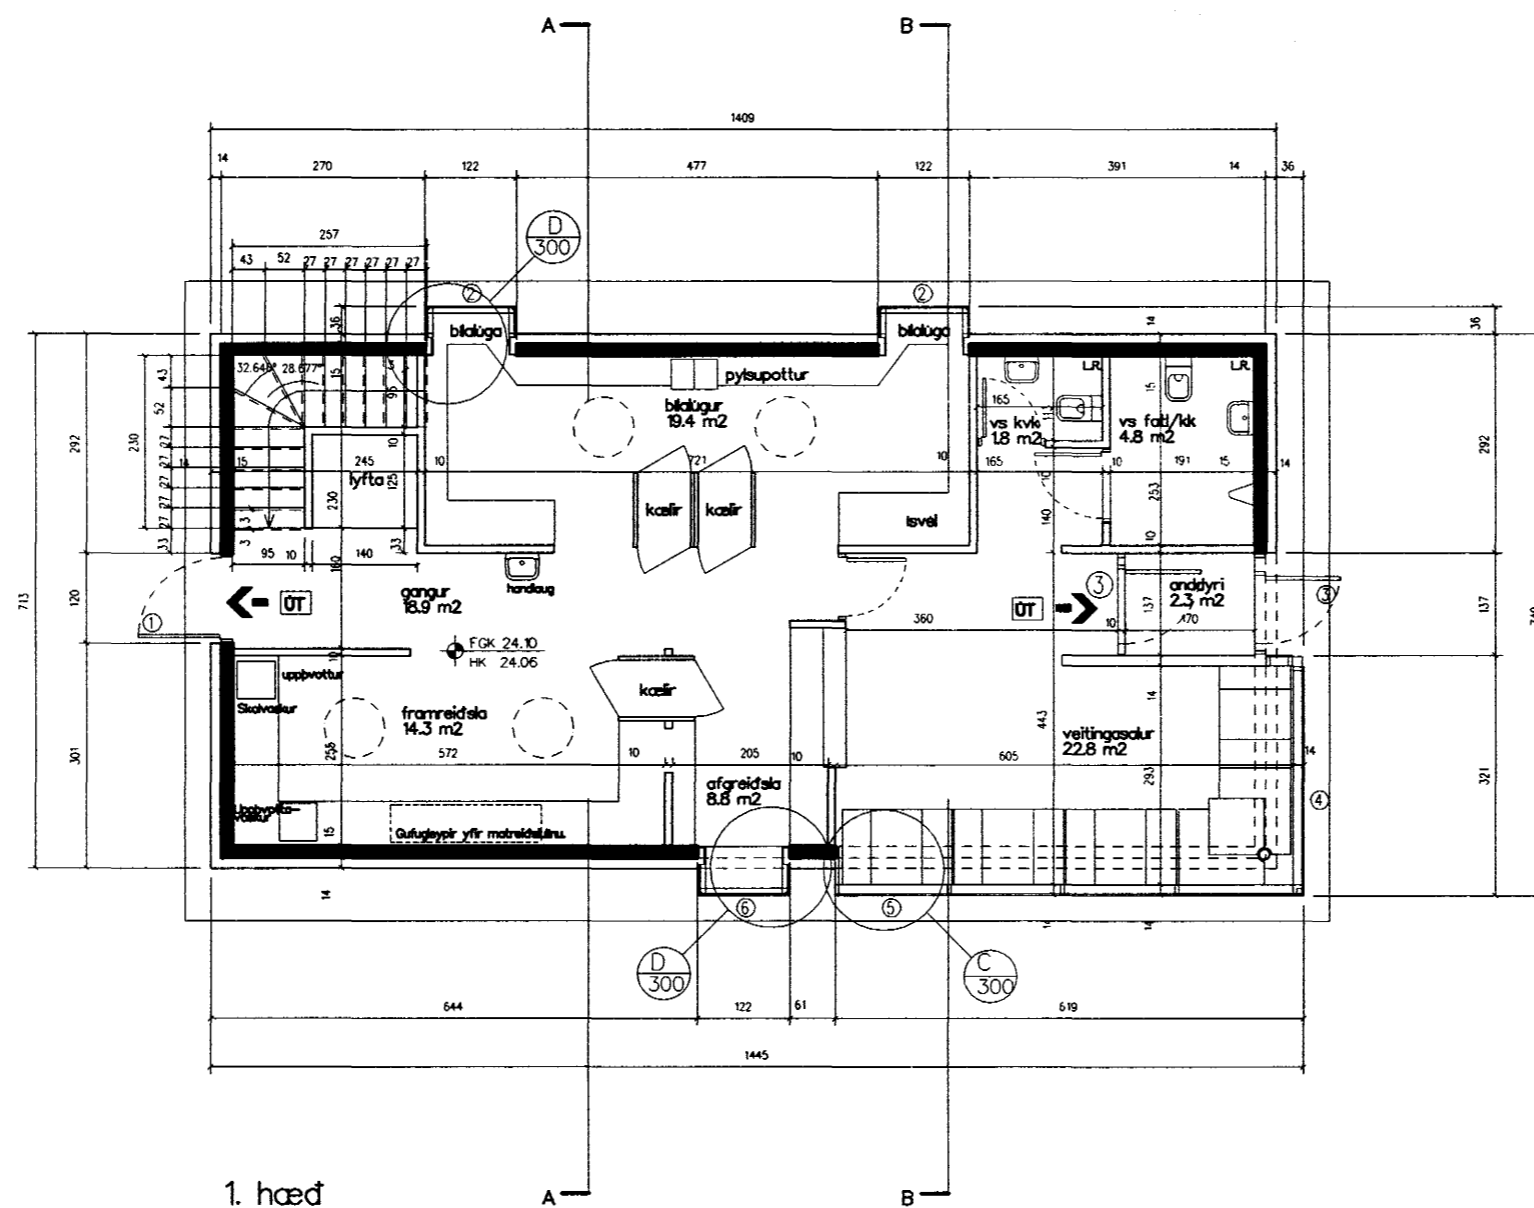

1. hæð

Breytt 14.01.00: Adur skilgreint fyllt rými í kjallara breytt í geymslu

HELLUHRAUN 1, HAFNARFIRÐI

BYGGINGARNEFNDARTEIKNINGAR	VERK:	HELL9906
	KVARDI:	1:100
GRUNNMYND KJALLARA OG EFRIHÁÐAR	DAGS:	14.012000
	TEIKN:	JHP
	SKRÁ:	HELL9906.dwg

ÚTI INNI

Jón Þor Þorvaldsson 021256-7574
 ARKITEKTASTOFA

BALDUR O. SVAVARSSON FAI
 JON ÞOR ÞORVALDSSON FAI
 ÞINGHOLTSTRÁTI 27 101 REYKJAVÍK
 SIMAR 552 7660 & 562 7660 FAX 552 7661
 NETFANG utinni@centrum.is
 VEFFANG www.centrum.is/utinni

A
 101