

Afstöðumynd 1:500 (Athugið, allar málsetningar eru á afstöðumynd 1:200).

**SKÝRINGAR**  
Staðgreinireitur: 368-00010  
Landnúmer: 179618  
Matshluti: 01  
Stærð byggingar: 177.1 m<sup>2</sup>  
Lodastærð: 692 m<sup>2</sup>  
Nýtingarhlutfæli: 0.255

**Helstu stærðir:**

Nedrihæð	99.7 m <sup>2</sup>
Efnihæð	97.8 m <sup>2</sup>
Als	191.5 m <sup>2</sup>

**Rúmmát**  
Blástæði 4.34.9 m<sup>2</sup>  
9 stk.

**Byggingarlýsing:**  
Kjallari, gólfplötur, úttegjar og bakplata eru staðsteypt með jarnbentri steinsteypu. Kjallaravegjar verða einangradir að utan með 75 mm steinulæringunum. Úttegjar verða einangradir með 100 mm steinulæringunum og klæddir með lofttræstri klæðningu, þ.e. flísar á dúpþengkerfi. Þak er svokallað umsnúð þak, þ.e. ofan á steyptan flöt verður eisdodinn tjónupappi í tveimur lögum. Ofan á hann kemur 200 mm harðpressuð vatnsþoln plasteinangrun, þar næst stuðkur, sandur og að lokum fermt með 50x200x200 mm steinsteyptum hellum. Láréttur þak-kantur verður klæddur settri öklæðningu. Guggar verða úr öl máladi með dufflökki frá framleiðanda. Allt gjer verður K-gjer. Gert er róa fyrir að flest gólf verði flísabogað.

**Könnunartölur:**  
Þak 0.2 W/m<sup>2</sup>K, útteggar 0.4 W/m<sup>2</sup>K, guggar 2.0 W/m<sup>2</sup>K, gólf 0.3 W/m<sup>2</sup>K og veggi meðaltal úttegja 0.85 W/m<sup>2</sup>K.


**Lagnir:**  
Inntaksrymi ötra veitna er í kjallara við tröppu. Öfnahitun verður í kjallara og snyrtingum efnihæðar. Geislahiti verður í gólfum efnih. Útsög verður úr öllum guggatösum rýmum nedri og efnihæðar.

Gufugeypir verður yfir framleiðslu og verður blást beint upp úr þaki.

**Brunavarnir:**  
Útgöngu- og neyðarlýsing við rýmingarleiðir. Allar klædn. í flokki 1. Handslökkvitæki staðsett í samvinnu við slökkvilið.

GNF. = Golfnidurföll  
NF. = Nidurföll  
○ = Ofanljós  
FGK. = Frögenginn gólfkoti  
HK. = Hrakoti gólf

Breytt 16.02.00 Auglýsingarskilti á norðurhluta lodar við Helluhraun

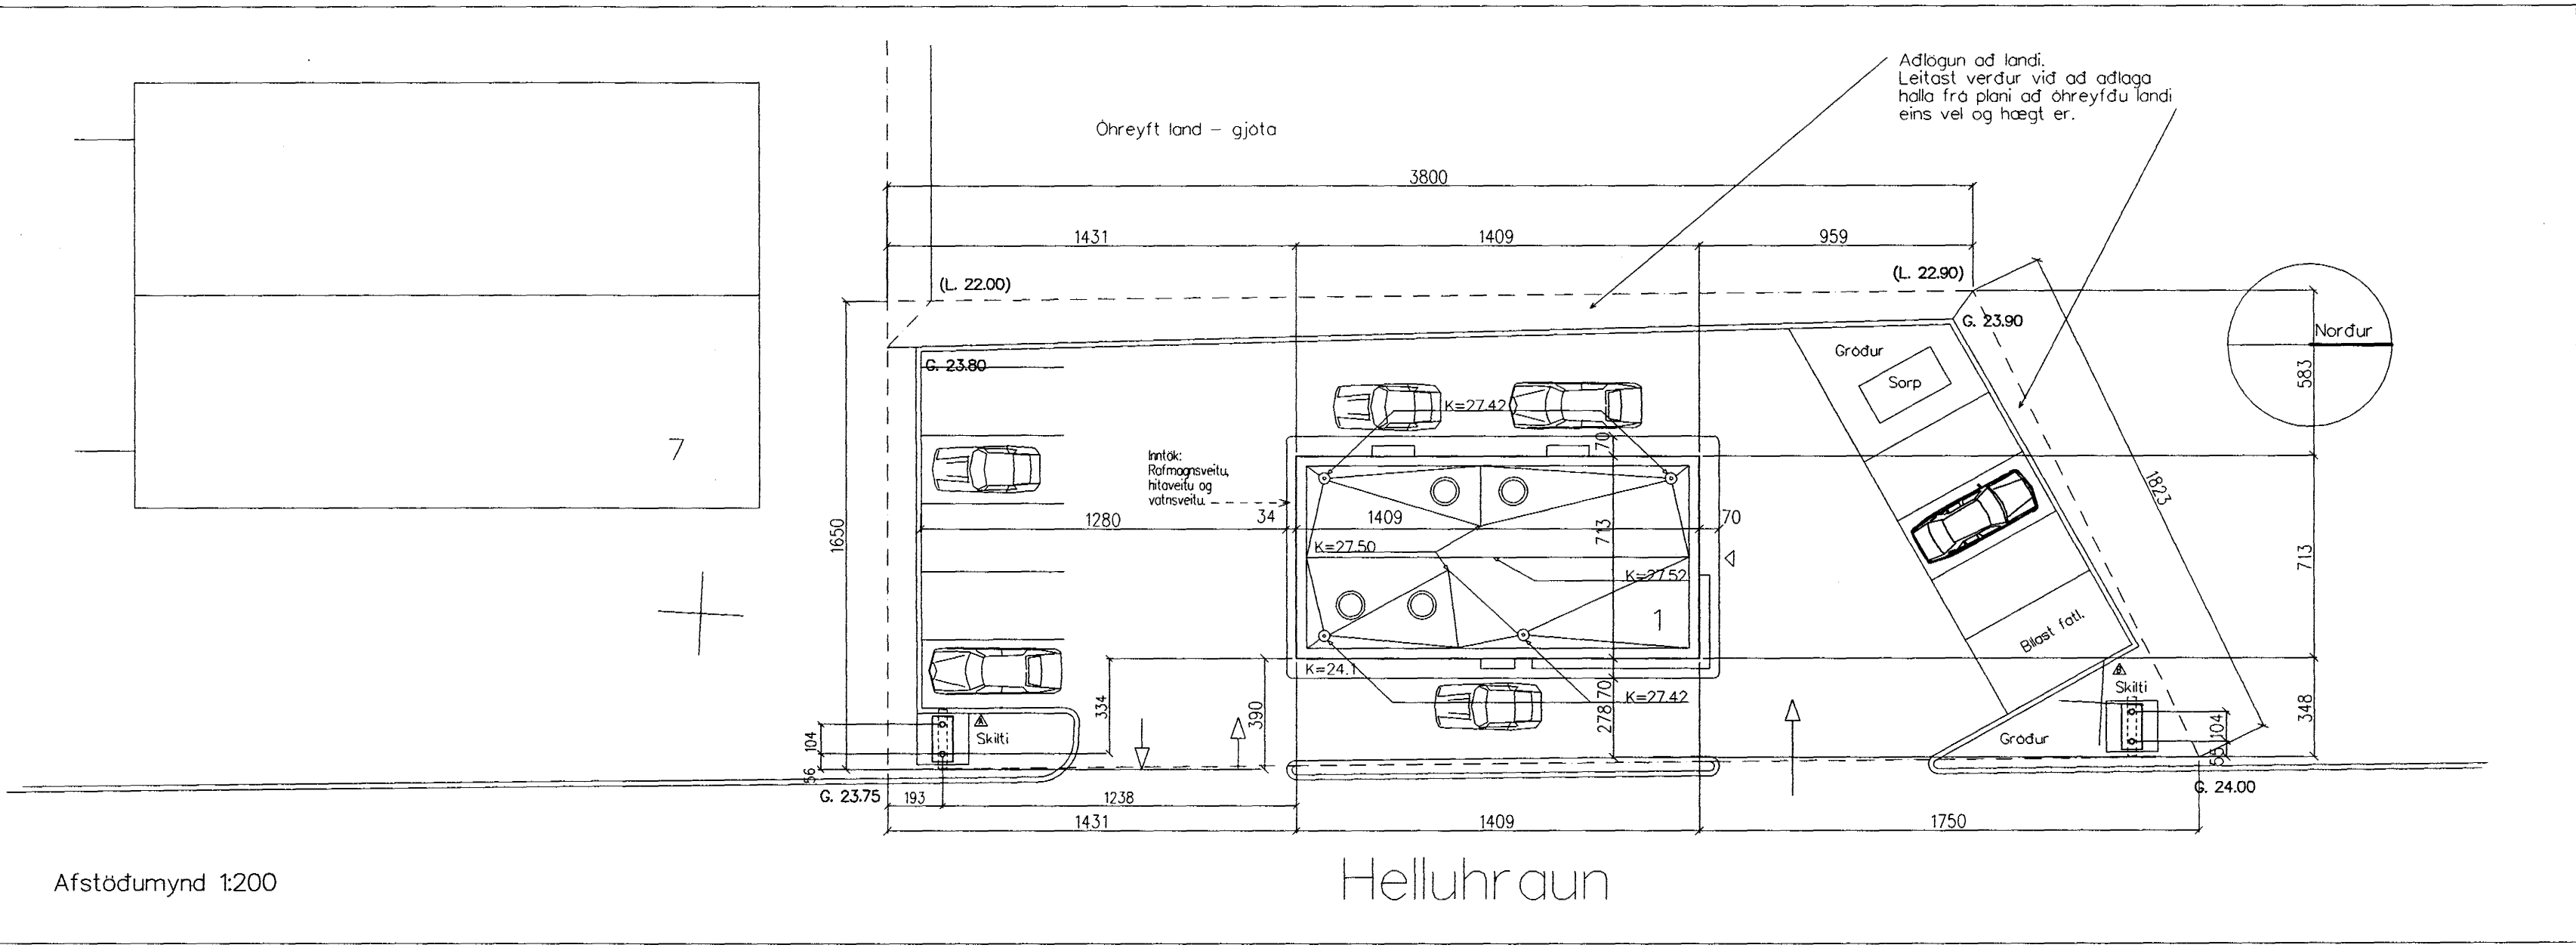

Afstöðumynd 1:200

HELLUHRAUN 1, HAFNARFIRÐI

BYGGINGARNEFNDARTEIKNINGAR VERK: HELL9906  
KVARÐI: 1500/1200

AFSTÖÐUMYNDIR DAGS: 16.02.2000  
TEIKN: jbb

STADSETNING AUGLÝSINGARSKILTIS SKRA: HELL9906-d-6

**ÚTI INNI**

*Jón Þorvaldsson 02255-7374*

ARKITEKTASTOFA

BALDUR Ó. SVAVARSSON FAI  
JÓN ÞORÞORVALDSSON FAI

BINGHOLTSTRÁTI 27 101 REYKJAVÍK  
SÍMAR 552 7660 & 562 7660 FAX 552 7661  
NETFANG utinni@centrum.is  
VEFFANG www.centrum.is/utinni

**B 100**