
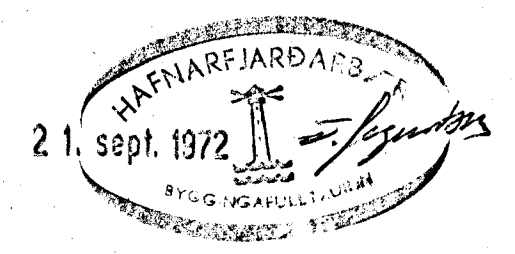


Efni og frágangur lagna, sá í samræmi við
Höfnarsæglugerð Reykjavíkur

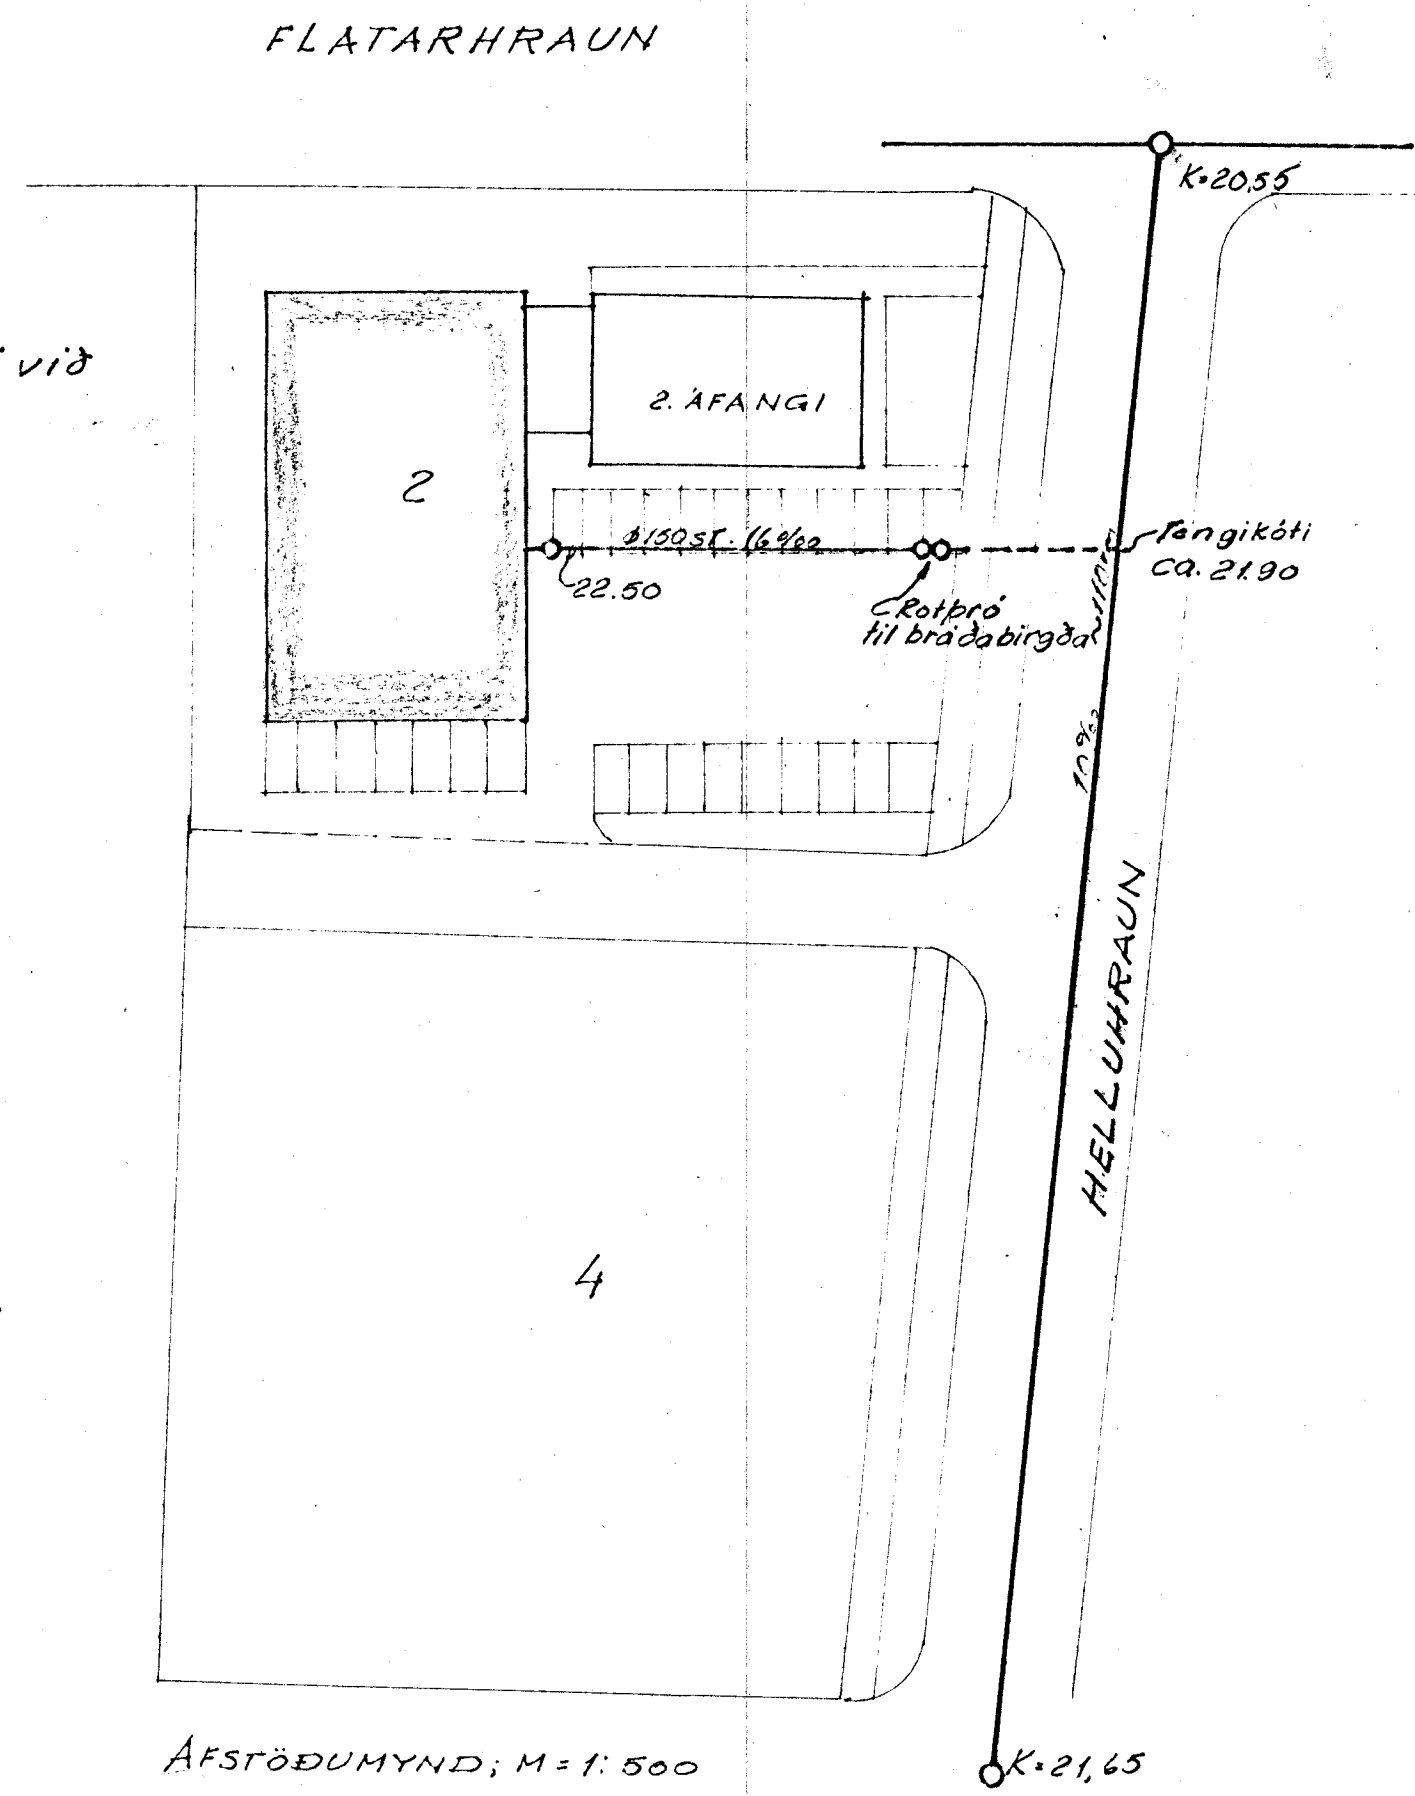

Braytt, sept. '72 R.R.

Helluhraun, 2. Hafnarfirdi
I Afangi
Frárennstíagnir í grunn

FJARHITUN
VERKFRÆÐISTOFA
ALFTANÝRI 9 SÍMAR: 82040 - 82041
Reikni R.R. Samþ. Flr M: 1:50
Teikni: Dags ÁG ÚST 72 Nn 47B-11