



Byggingarfulltrúi  
samþykkir erindið.  
03 FEB. 2004  
Bent skal á að samþykki þessi verður ekki virk,  
fyrir en eftir þinglýsingu eignaskiptafrýðingara-  
innar og skráningu hennar hjá Fasteignamat ríkisins.  
Byggingarfulltrúinn í Hafnarfirði  
F.h. Kristján Þórarinnsson


Úr Gildi

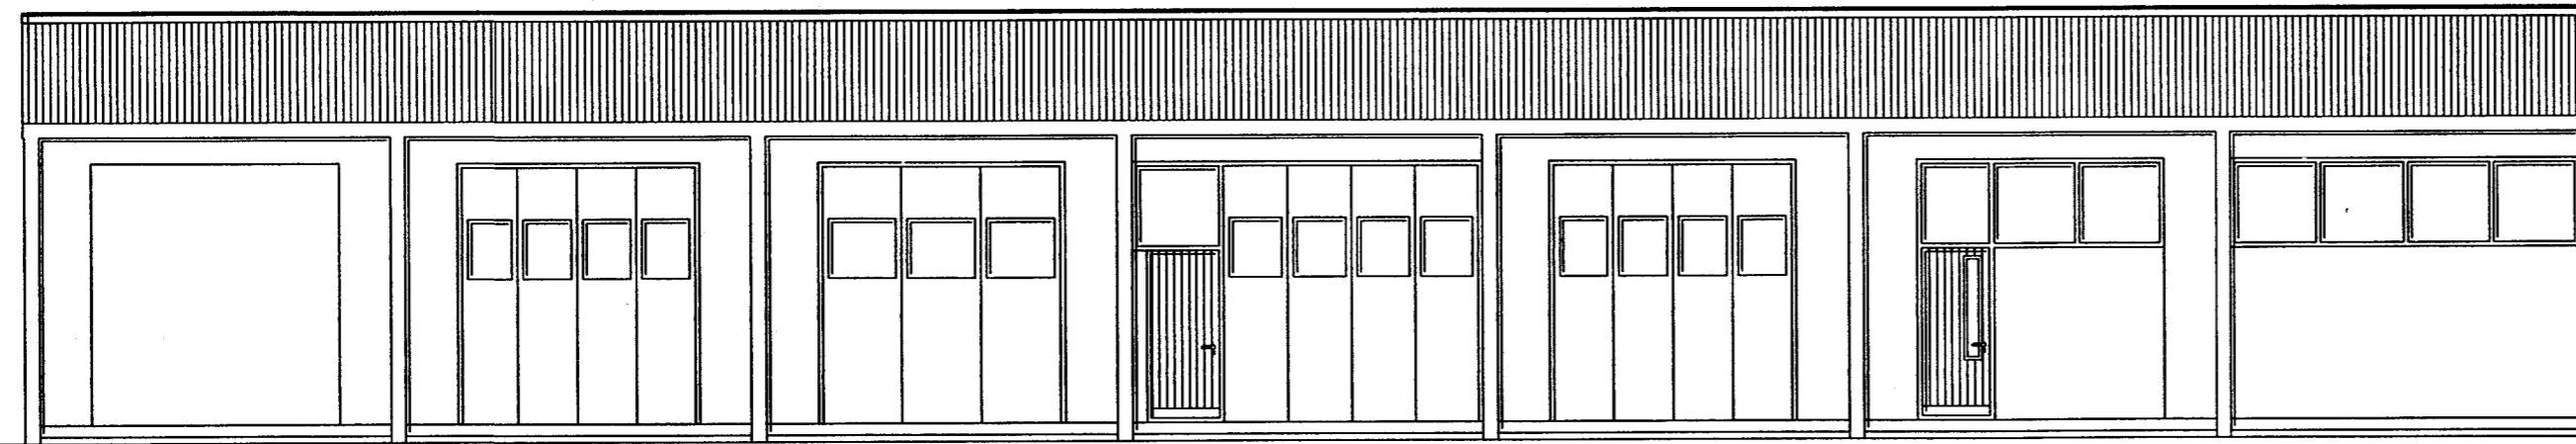


AUSTURHLID 1:100

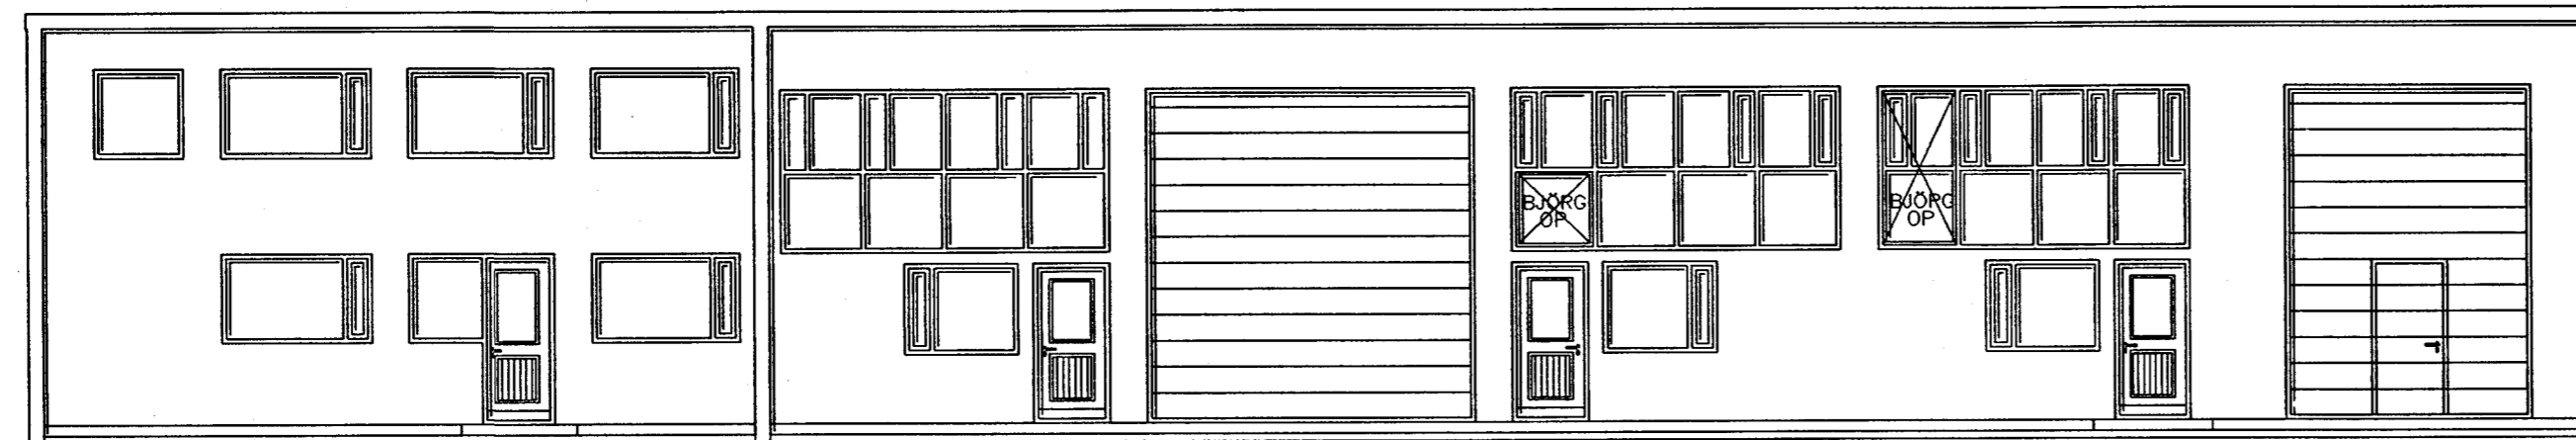


VESTURHLID 1:100

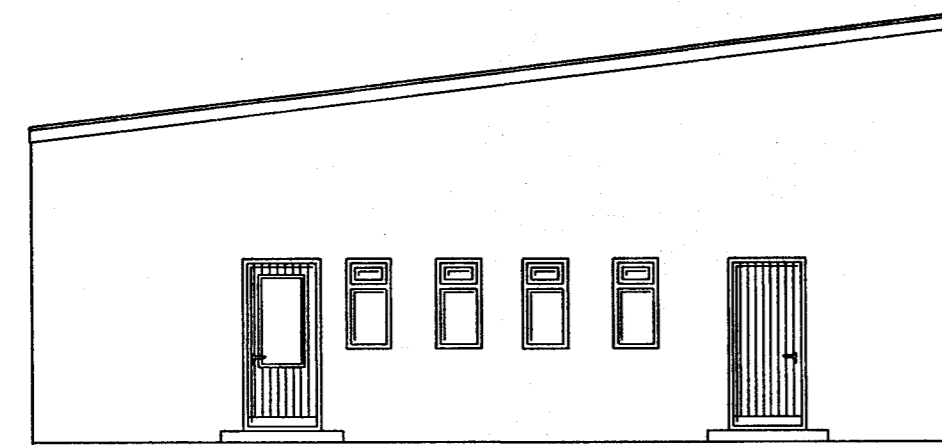


NORDURHLID 1:100

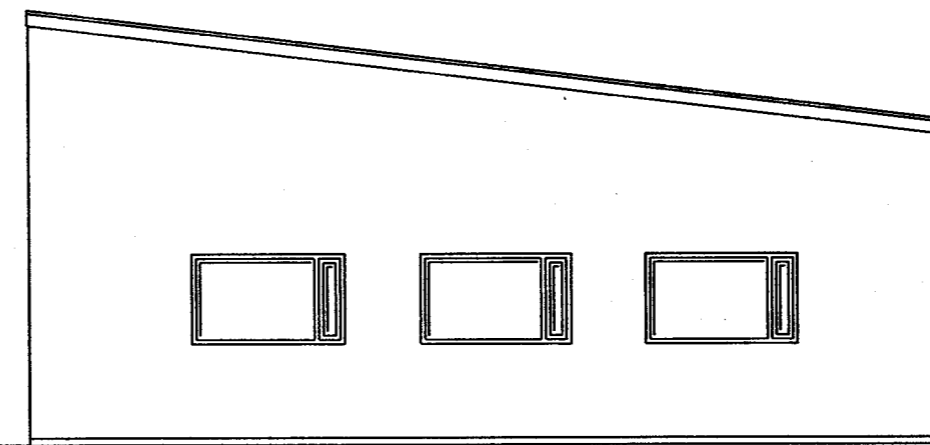

SUDURHLID 1:100

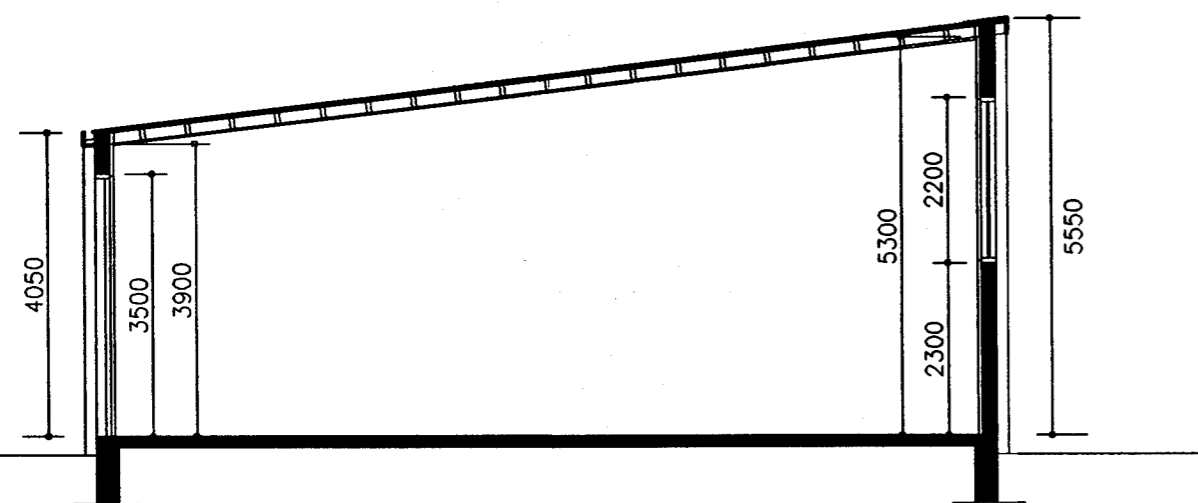

SNID A-A 1:100

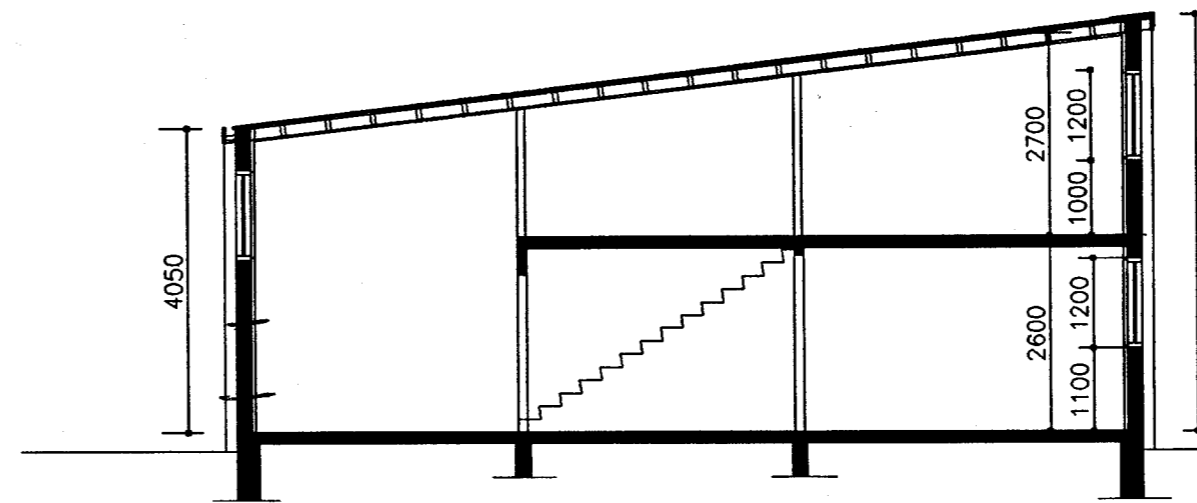

SNID B-B 1:100

Samþykkt

Við undirritaður eigendur Flatahrauns 4 erum samþykkir fyrirhuguðum breytingum á útliti og notkun húsnæðisins að Helluhrauni 4 skv. tillögum Sigurbórs Adalsteinssonar FAI dags. 15. janúar 2004.

F.h. sendibílastöðavir Hafnarfjarðar  
Benedikt Benediktsson

*Benedikt Benediktsson*

F.h. Vélamannsins  
Lárus Brandsson

*Lárus Brandsson*

F.h. Garðyrkju ehf  
Steinþór Einarsson

*Steinþór Einarsson*

Upphaflega uppdráttir teiknaði Friðbjófur Sigurðsson í des. 1971 samþ. í byggingarnefnd Hafnarfjarðar 22.12.1971. Nýir uppdráttir: Andrés Ásmundsson 10.01.98, teiknistofan Klöpp, Sæmundur Eiríksson, 28.12.99, 3/1 00, nóv. 2001 og skráningartafila Gunnars Ó. Steingrímssonar dags 20.12.1999 samþ. af byggingarfulltrúanum í Hafnarfirði 05. sept. 2002

Breytingateikningar dags. 15.01.2004 vann Sigurbór Adalsteinnsson á þann hátt að færa nýja hurð og glugga á vestrhlid, breytta veggjaskipan, rýmisnúmer, skráningartöflu dags 15.01.2004 og breytta skiptingu lóðar inn á teikningagrunna teiknistofunnar Klöpp.

*Lárus Brandsson*

HELLUHRAUN 4, HAFNARFIRÐI BLO2

BREYTT:	DAGS:	LÝSING:



ÞRÍÐJA HÆÐIN, ARKITEKTAR – SIGURBÓR ADALSTEINSSON FAI  
BREYTT ÚTLIT, SKIPTING  
SNID, AFSTÖÐUM.

STRANDGÖTU 28 220 HAFNARFIRÐI

SMÍ: 565 46 10 FAX: 565 48 31

KT:250144-3939

NETFANG: [si@standio.is](mailto:si@standio.is)

HANNAD:

TEIKNAD:

DAGS: 15.01.2004

MKV: 1:100, 1:500

VERKNR: