


Samþykkt á fundi bygginga-
nefndar þ. 6. 7. 1989


BYGGINGAFULLTRÚINN
HAFNARFIRDI

Handwritten signature


ASCILID
VEGGR OÐD GEYMSLU SEY B-60

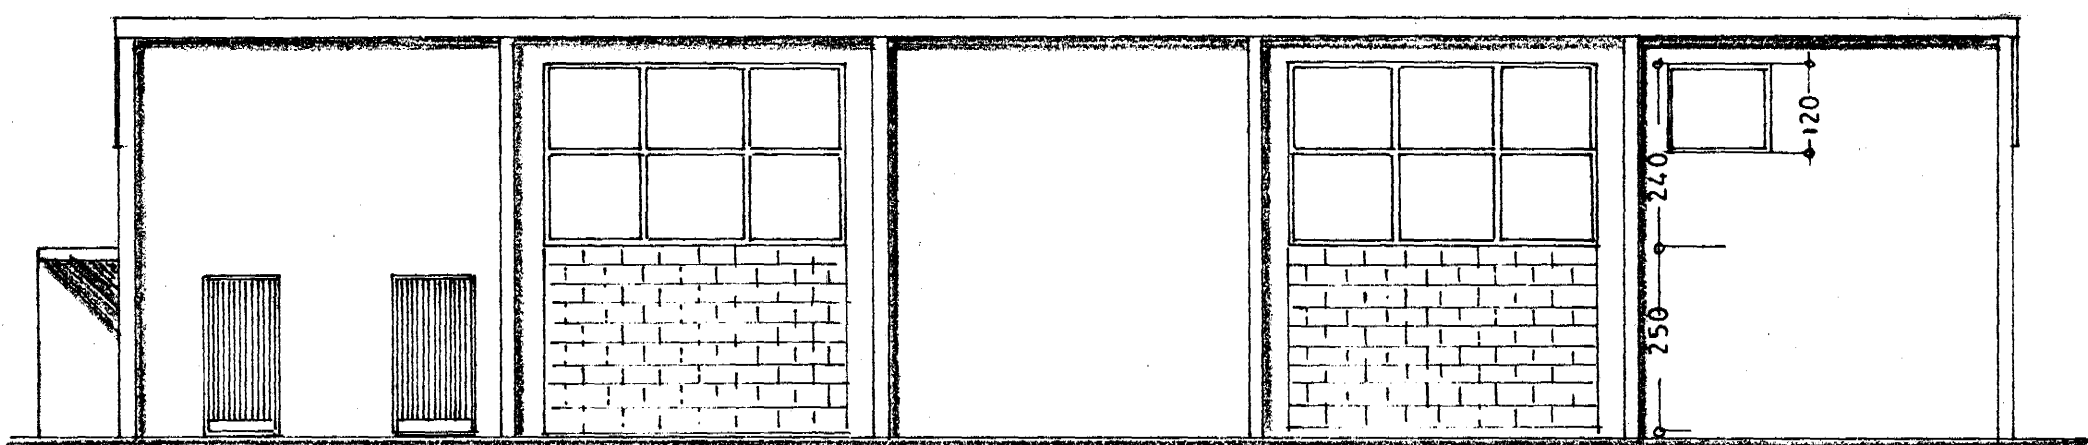


Vestur

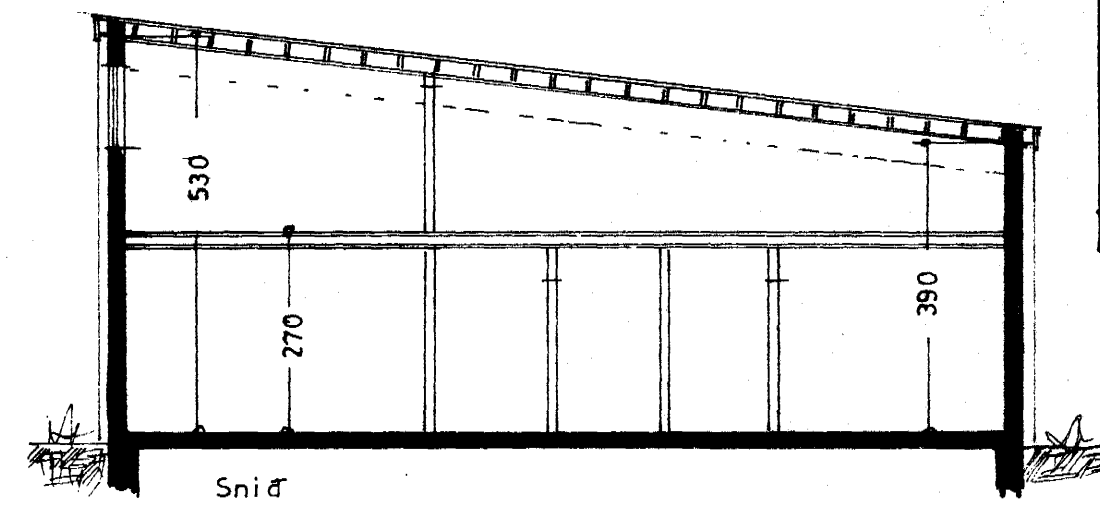


Snið

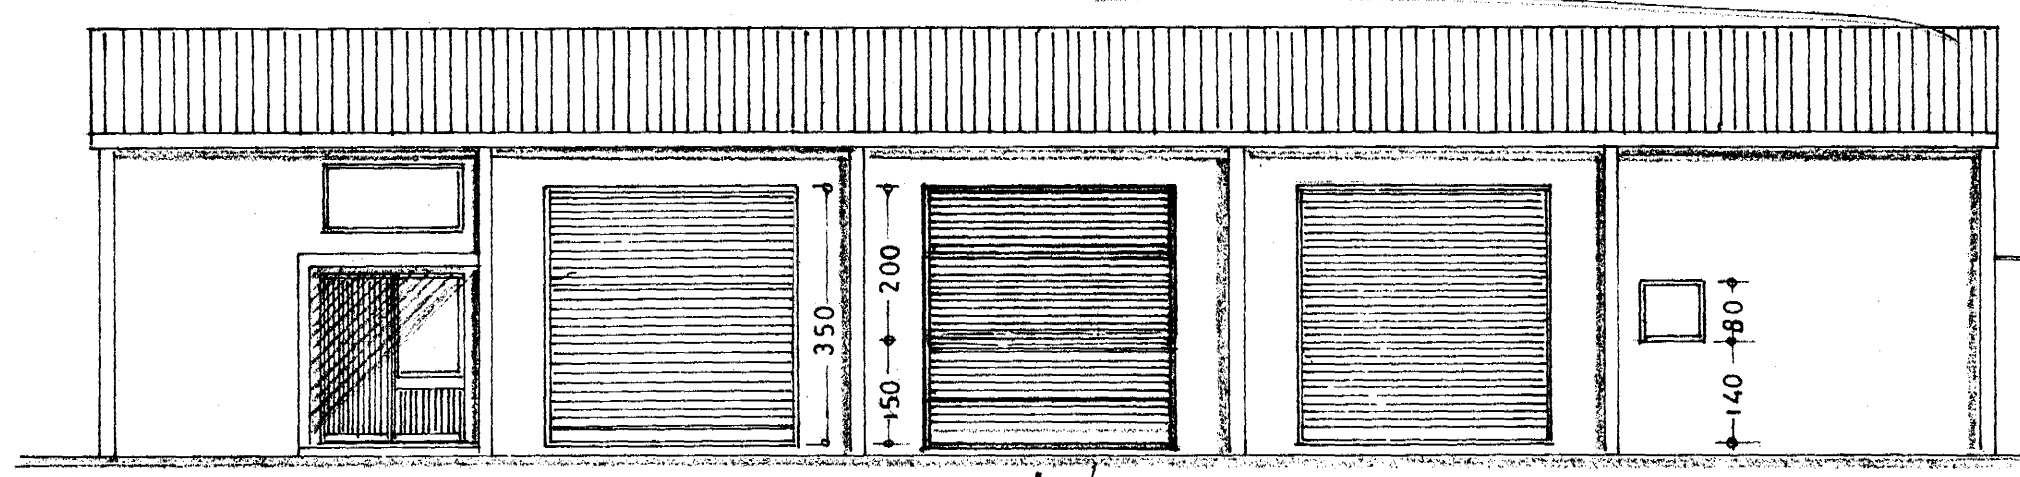




Austur

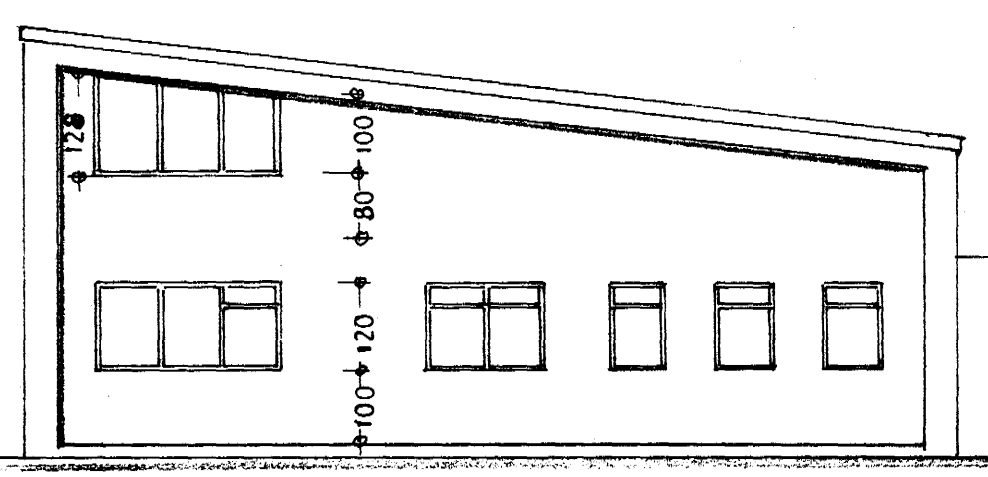

Suður

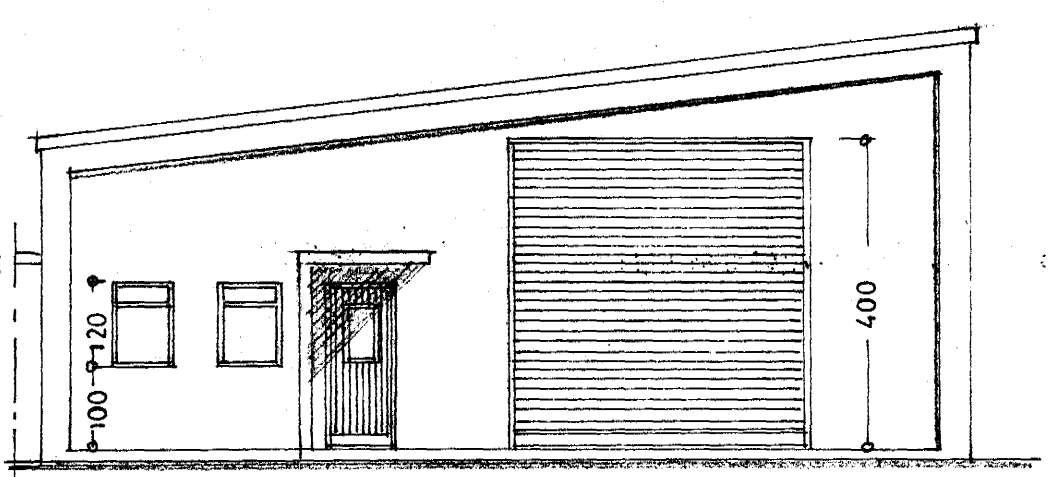

Norður

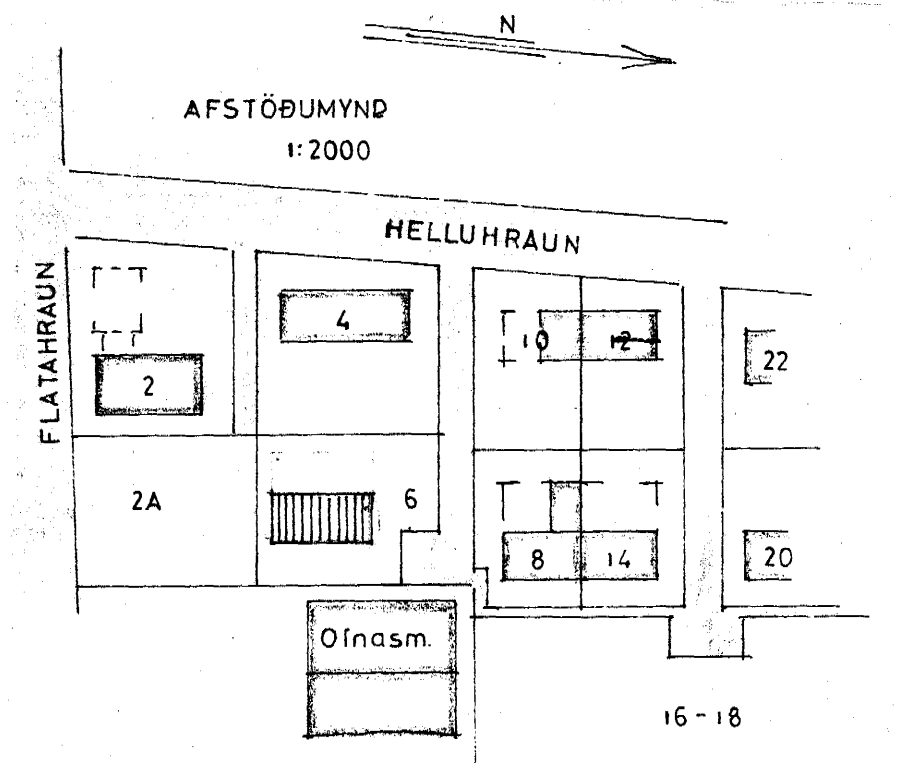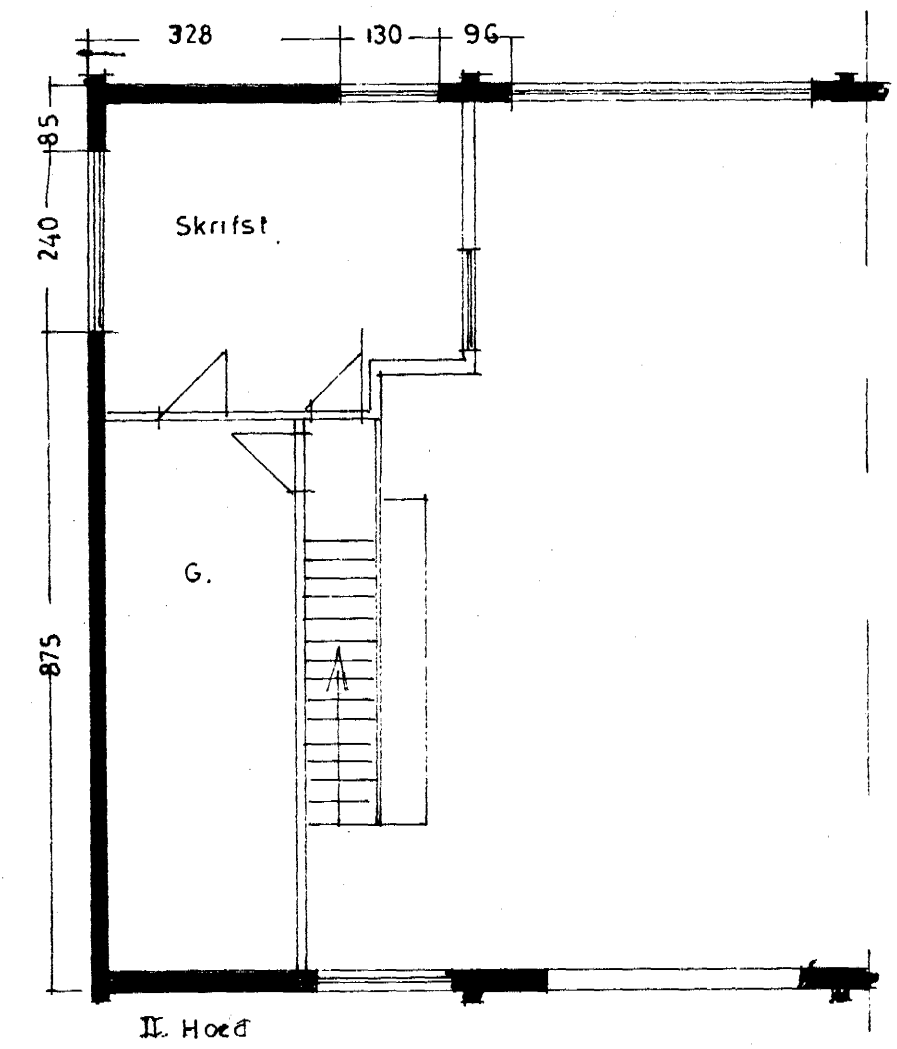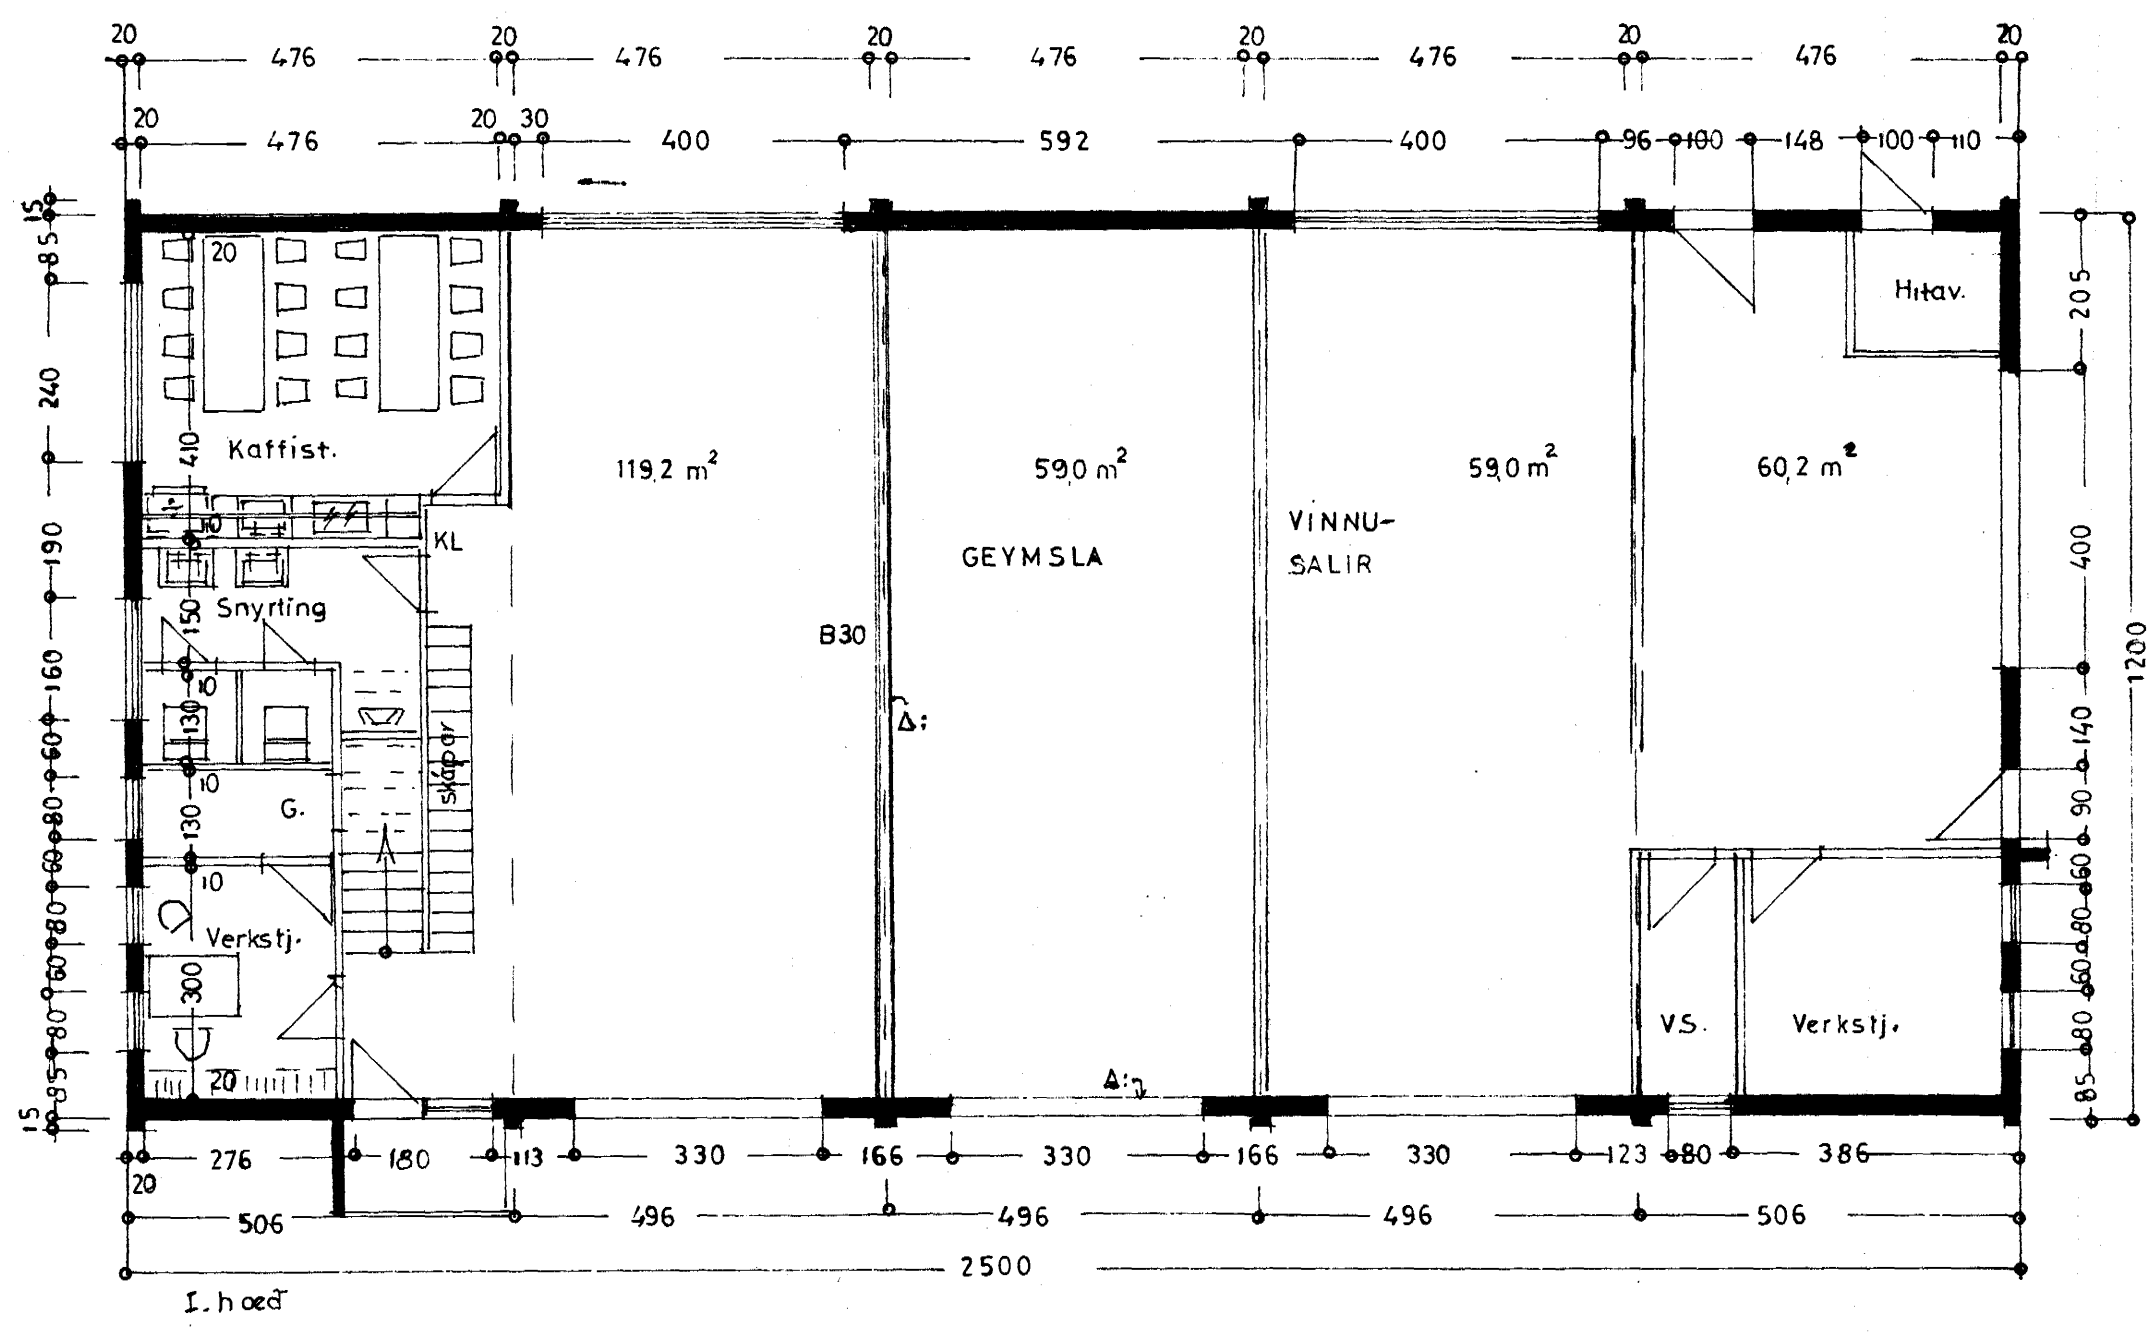

STÆRD HÚS:
300 m², 1410 m³

Δ: BREYTING 1.7.89

HELLUHRAUN NR 6
BREYTING

Úthit } I. AFANGI
Grunnmynd } 1:100
Snið }
Afstöðumynd 1:2000

Handwritten signature TEIKN.