





Úr Gildi

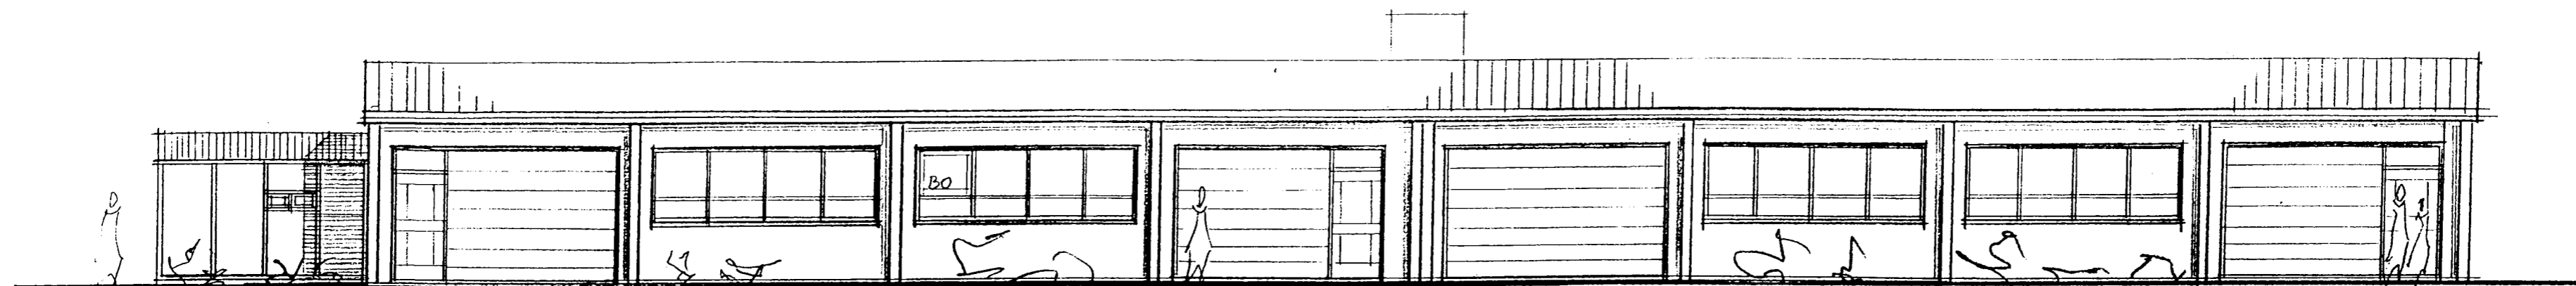

ÚTLIT VESTUR M=1:100

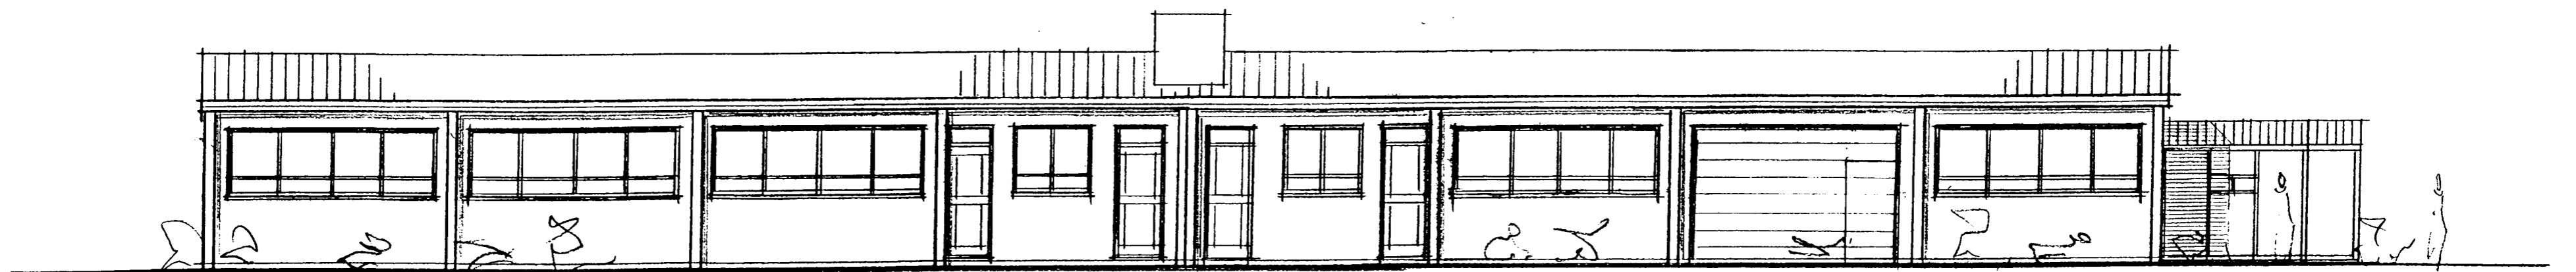

ÚTLIT AUSTUR M=1:100

Breytingar gerðar 2. sept. 2003.
Lokað milli matshluta Helluhraun 8 og 14.
Einingum í matshluta Helluhraun 14 fjölgað um einn.
Innkeyrsludyr bætt við á austurhlíð.

HELLUHRAUN 8 OG 14 HAF
EINI ÚTLIT
MÁL 1:100
DAGS. 5/2 2002
ERLENDUR EINI HVALMARSSON BPI KLÉBERGI 6 HAF
TF 100355 5239 5 5553860