

sp. 26/7 1947.




12-14

Breyting á hús G. Þorsteinns og G. Guðmundss. í Hálfar. Sengilsvegata ~~10-12~~

M. 1:100

Samþykkt á fundi bygginga-
 nefndar þ. 26 7 1947

BYGGINGAFLIRÐINN
 HAFNARHÖRÐI
 J. H. Seward.

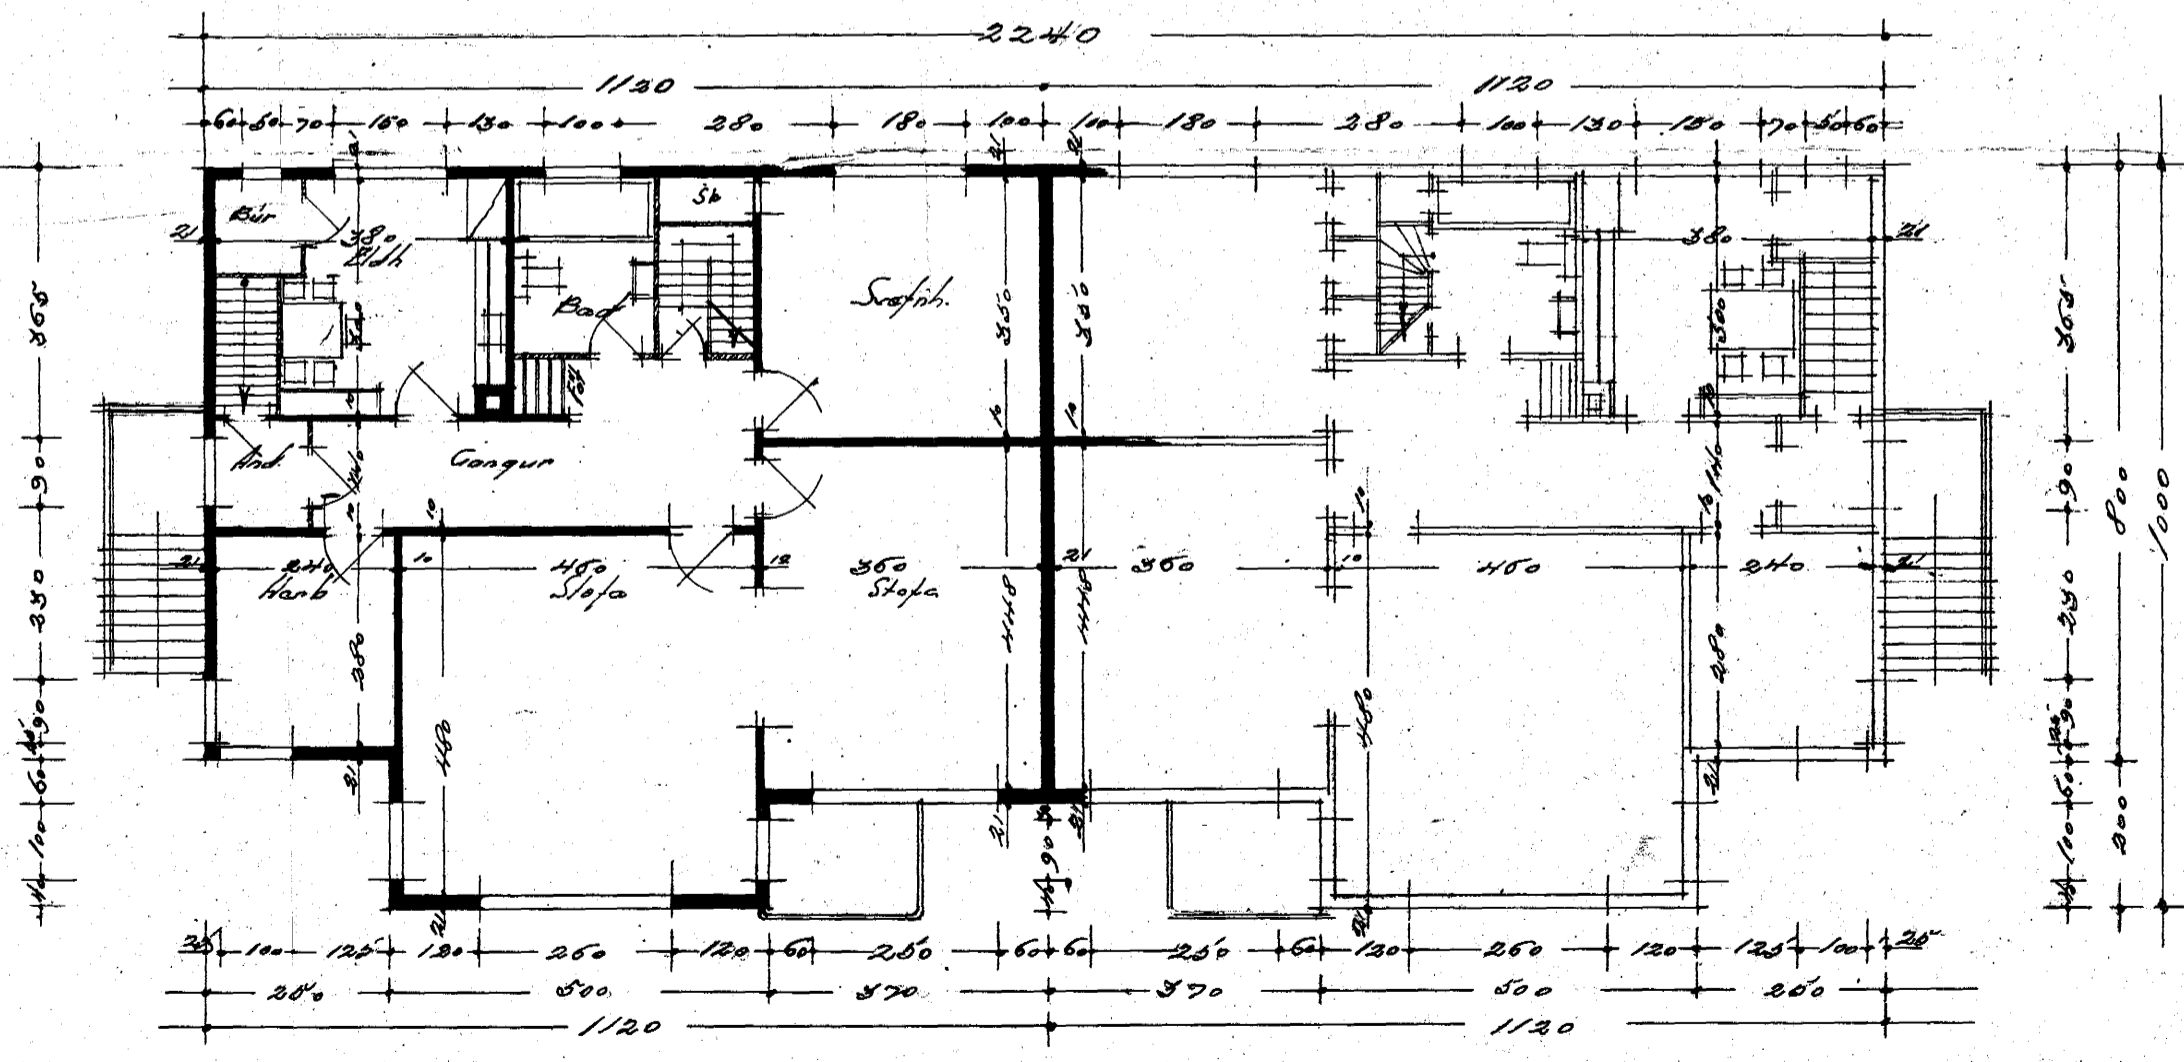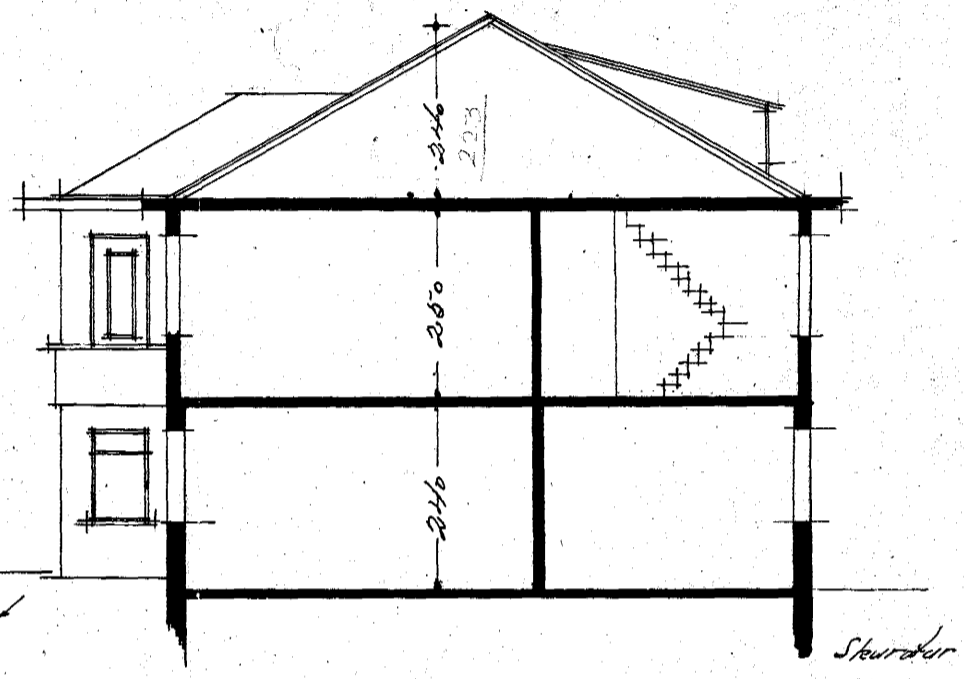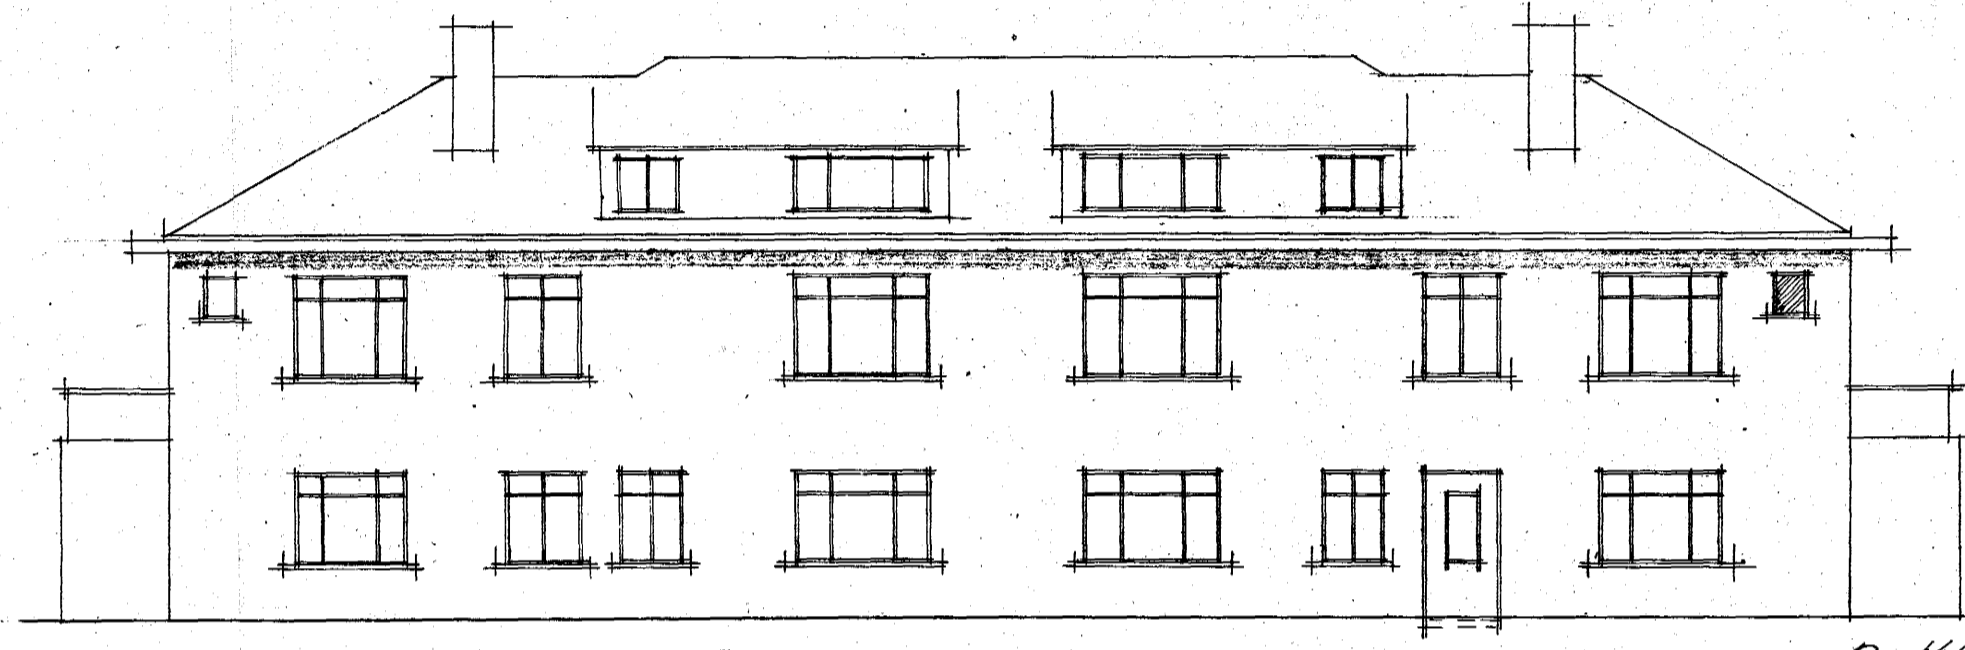

26/7 1947
 J. H. Seward