

21,30

16,80


2,95

SORP

BÍLASTÆÐI

1070

1050

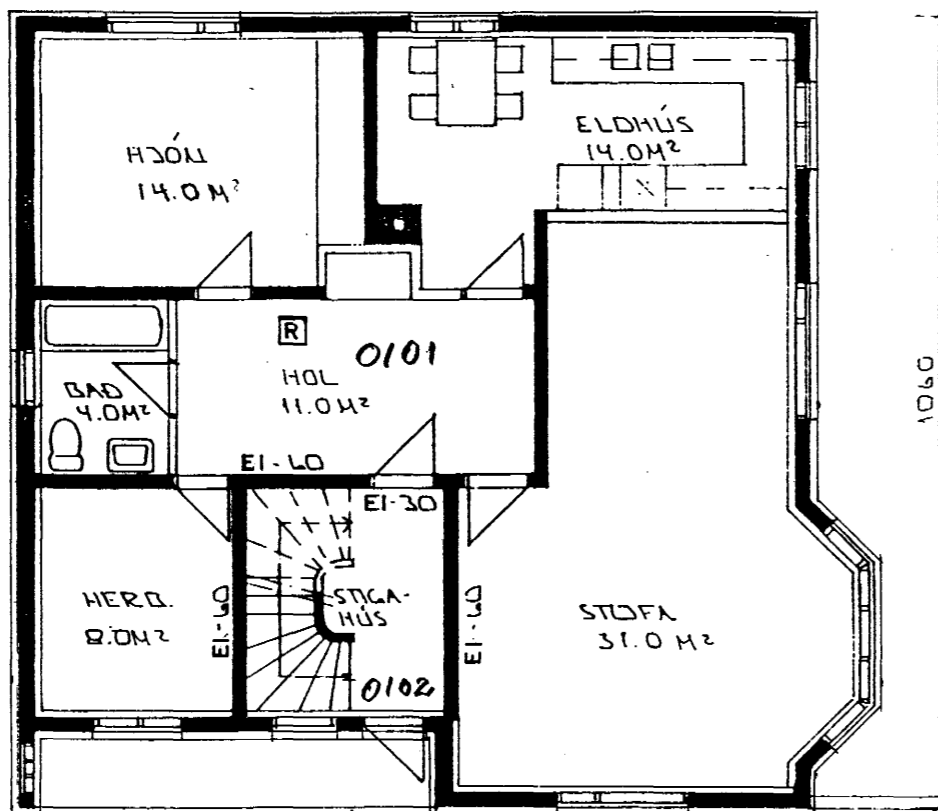

MHL 01

10

545

1070

485

10

MHL 02

1060


34,70

BÍLASTÆÐI

15,80

GRUNNMYND 1. HÆÐ 1/100

22,15

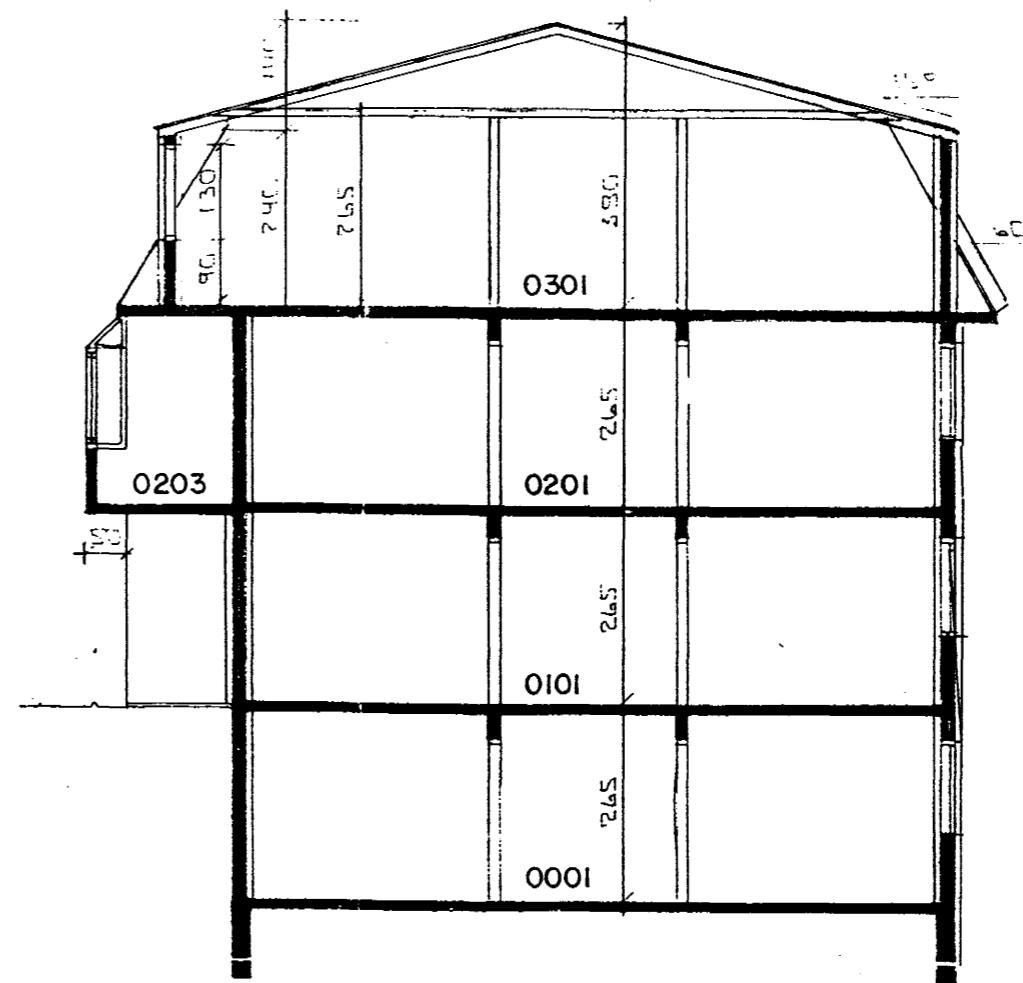

SNEIDING 1/100 A-A



Samþykkt þann

01 SEPT. 1999


Byggingafulltrúinn í Hafnarfirði
Erlendur Hjálmarsson

*BÍLASTÆÐI AÐ DEKLAGÖTU
EKKI SAMÞYKKT.
BÍÐUR DEILISKIPHAGS.*

Húsið er klætt að utan með
Steni klæðningu sem fest er á allista.
Plötumar eru 1200x662 lagðar liggjandi.
Húsið er einangrað undir
klæðningu með 3" steinullar einangrun



OPID SVÆÐI

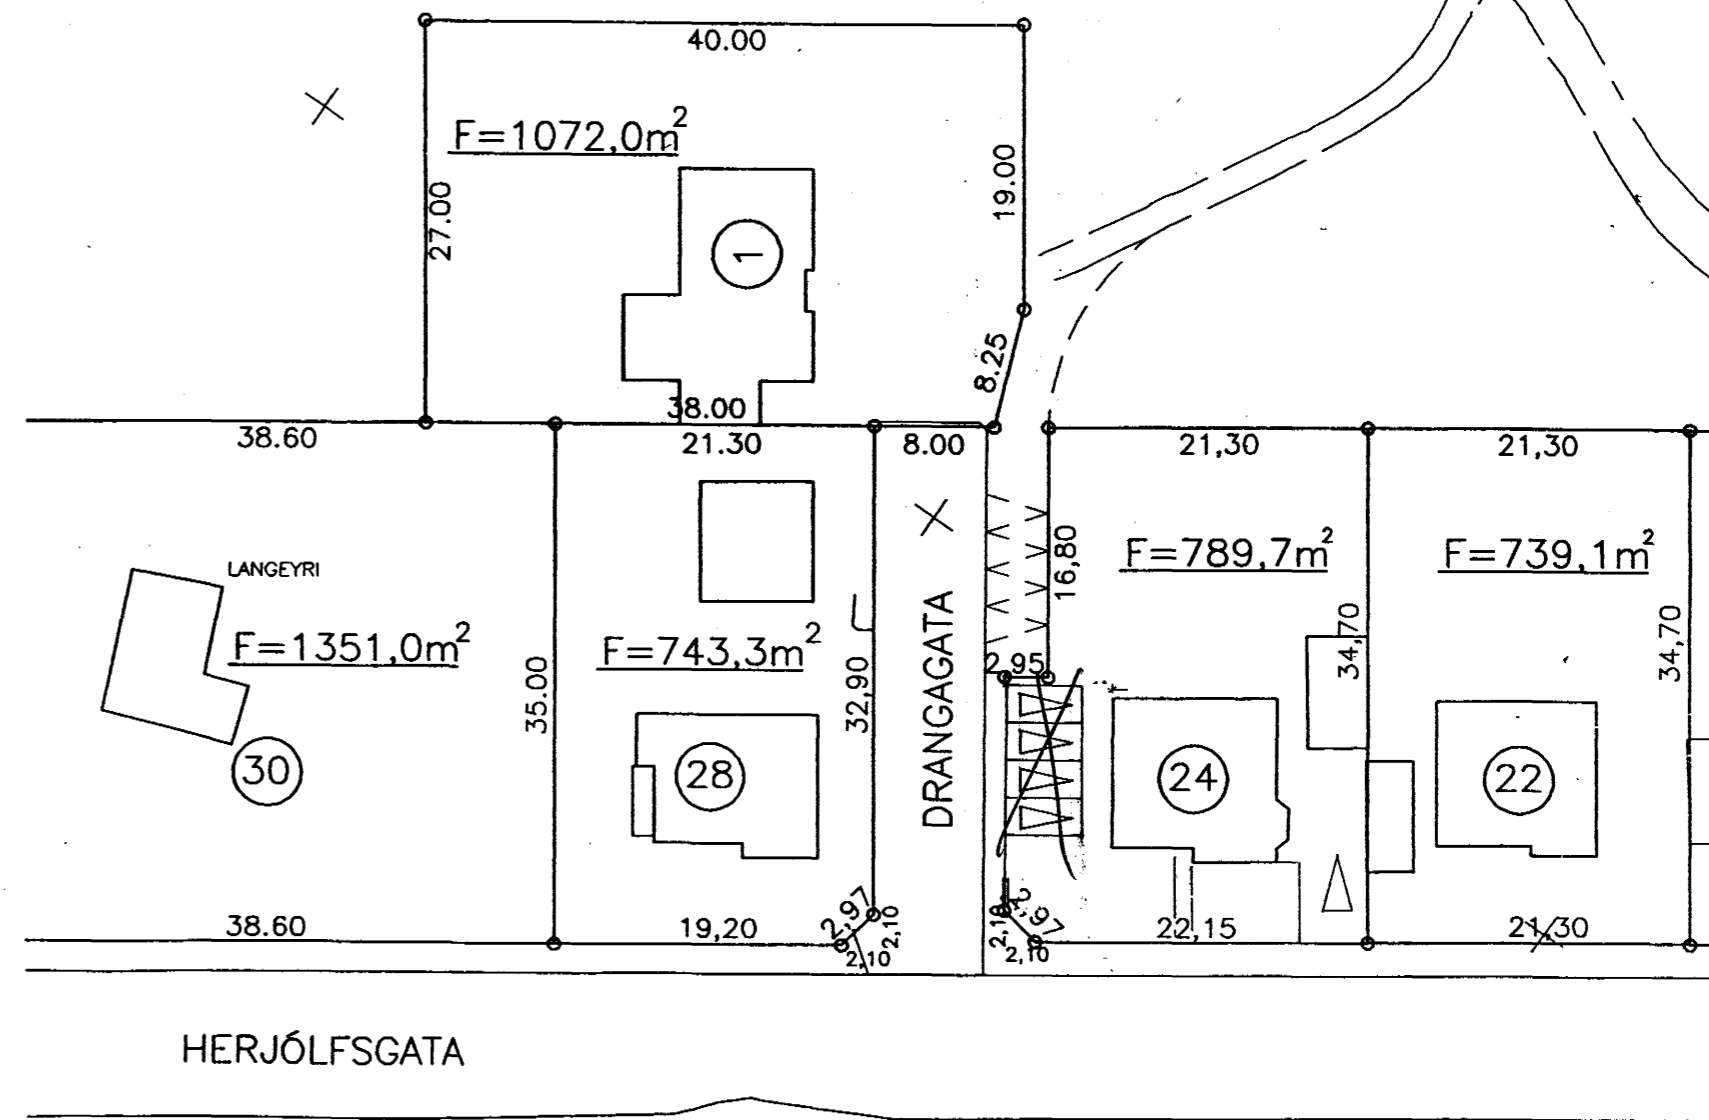

AFSTÖÐUMYND 1/500

HERJÓLFSGATA 24

101

BREYTT: _____ DAGS: _____ LÝSING: _____



ÞRIÐJA HÆÐIN, ARKITEKTAR – FRÍDRÍK FRÍDRÍKSSON ARK. FAI
GRUNNMYND, SNEIDING
AFSTÖÐUMYND

HANNAÐ: FF TEKNAÐ: FF DAGS: 05.05.1999 MKV: 1/100

STRANDGÖTU 28 220 HAFNARFIRÐI
SÍM: 565 38 70 FAX: 565 48 31
KT: 211256-4519
NETFANG: ffrark@istandla.is
VERKNR: 0001