





Samþykkt þann

01 SEPT. 1999

Byggingafulltrúinn í Hafnarfirði  
Erlendur Hjálmarsson

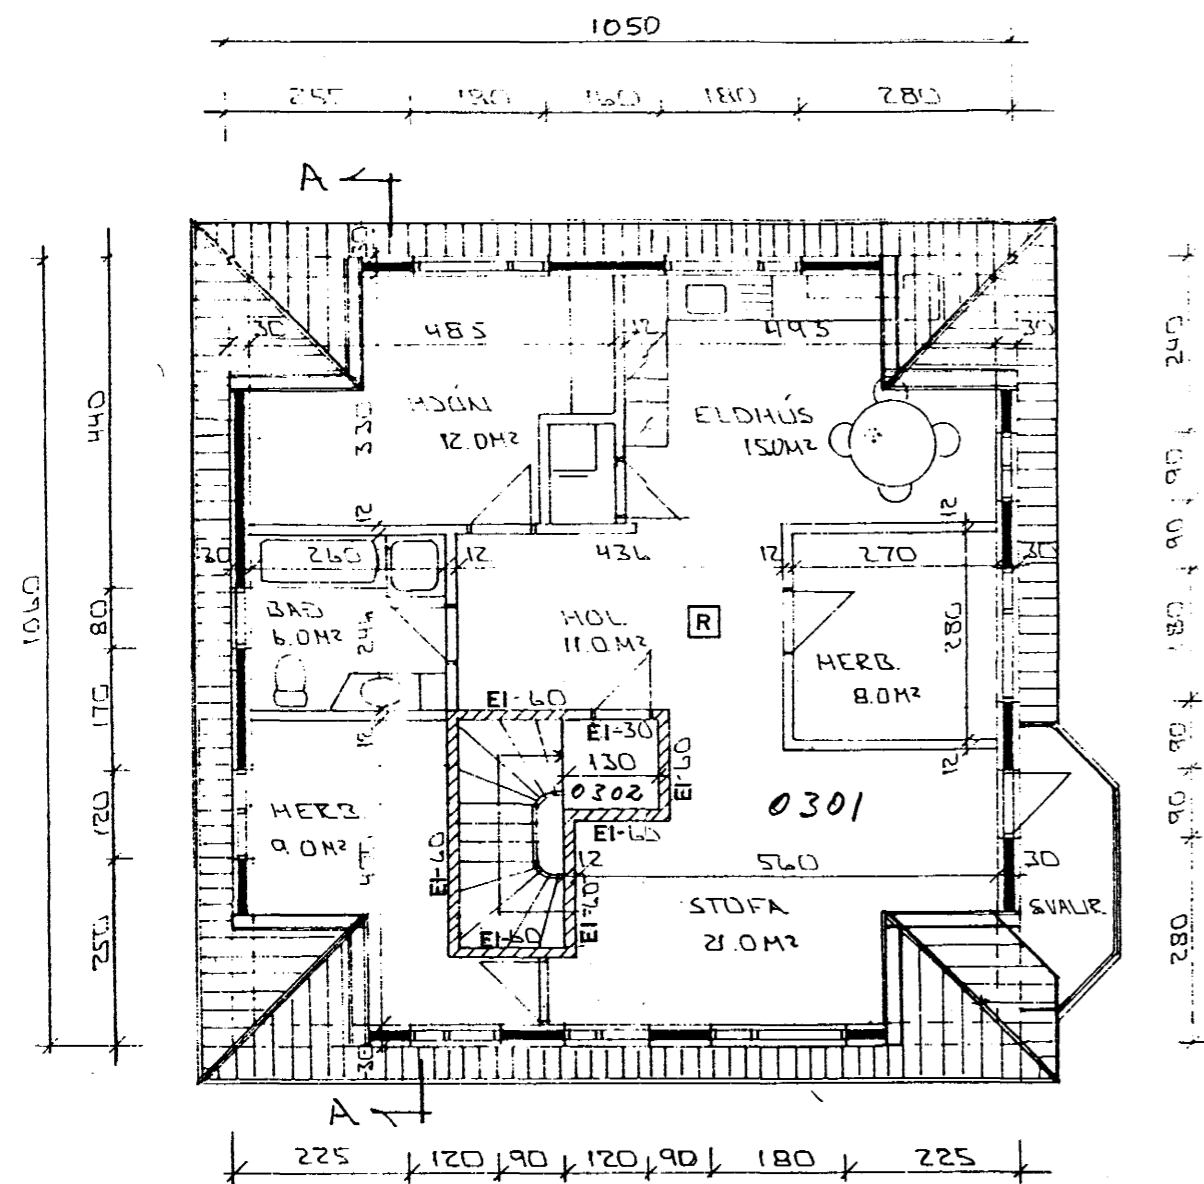


GRUNNMYND RISHÆÐ 1/100

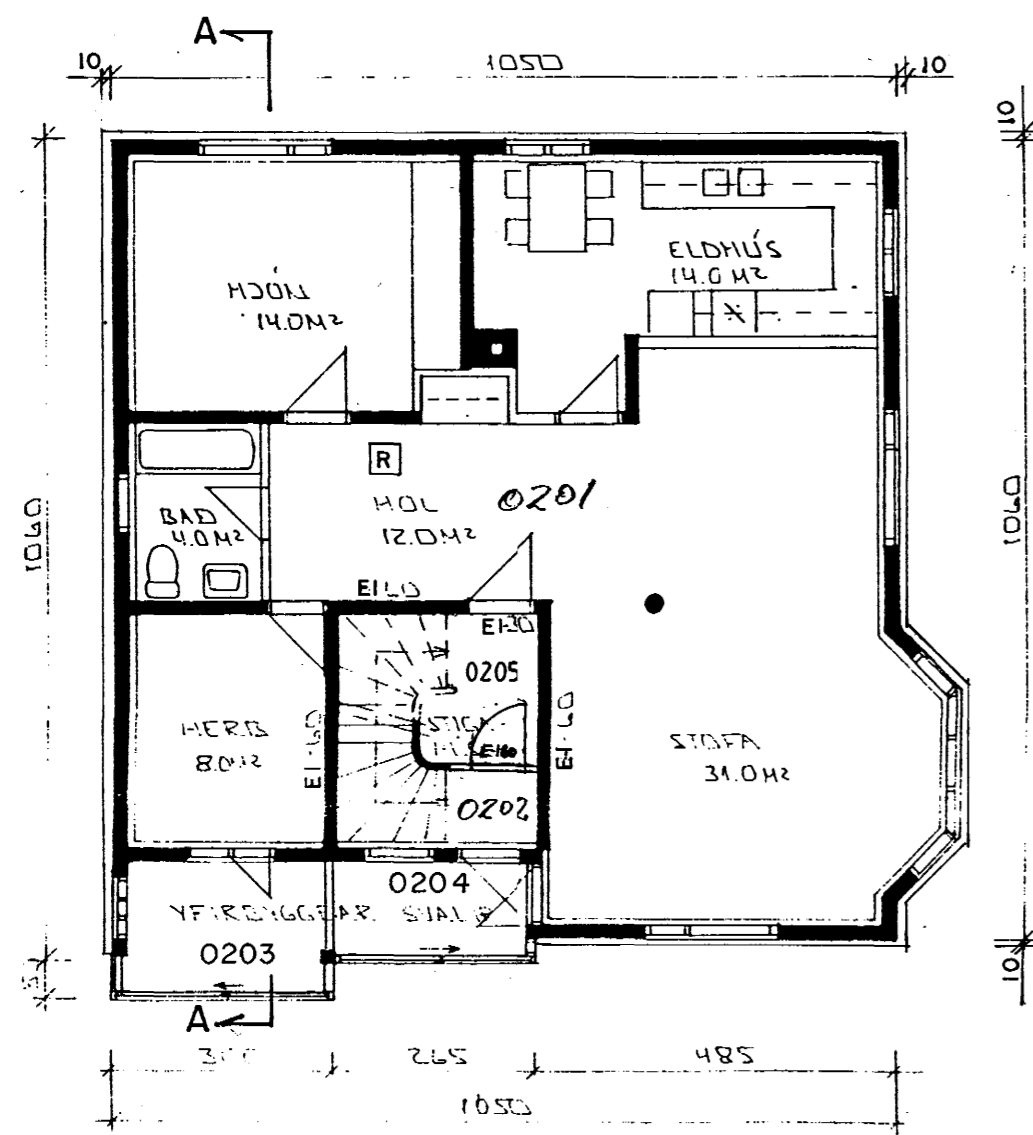

GRUNNMYND 2. HÆÐ 1/100

Skráningartafa: Herjólfsgata 24				Skrásetjari: Friðrik Friðriksson																
Löndnúmer: 120843				Kennitala: 211256-4519																
Matshlutanúmer: 01				Útgáfa: 4.01																
Dags.: 23.8.1999				Daga.: 23.8.1999																
Uppekking og lýsing				Stærðir																
D0	D1	D2	D3	D4	D5	D6	D7	D8	D9	D10a	D10b	D11	D12	D16	D17	Rákrárlata				
					462,7	0,0	11,1	11,6	451,1	7,5			1.308,5	369,3	423,6			967,825		
													23,1							
	00				111,1	0,0	3,7	0,0	111,1	0,0			294,4	90,1	101,6					
A	0001	Ivera	N	0301	101,6				101,6		2,65	2,65	269,2	82,0	101,6	2,65	217,300			
A	0002	Stígagangur	U	X	9,5		3,7		9,5		2,65	2,65	25,2	8,1						
	01				112,5	0,0	3,7	3,7	106,8	0,0			298,1	90,1	102,7					
A	0101	1. hæð	N	0101	102,7				102,7		2,65	2,65	272,2	82,0	102,7	2,65	217,300			
A	0102	Stígagangur	U	X	9,8		3,7	3,7	6,1		2,65	2,65	28,0	9,1						
	02				121,3	0,0	3,7	3,7	117,6	0,0			321,4	97,6	113,2					
A	0201	2. hæð	N	0201	102,7				102,7		2,65	2,65	272,2	82,0	102,7	2,65	217,300			
A	0202	Stígagangur	U	0301	1,7		3,7		1,7		2,65	2,65	4,5	1,3	1,7	2,65	3,445			
A	0203	Svalir	N	0201	5,4				5,4		2,65	2,65	14,3	4,4	5,4	2,65	11,660			
A	0204	Svalir	N	0501	3,4				3,4		2,65	2,65	9,0	3,1	3,4	2,65	8,215			
A	0205	Stígagangur	U	X	8,1			3,7	4,4		2,65	2,65	21,5	6,8						
	03				117,8	0,0	0,0	4,2	113,6	7,5			371,4	91,5	106,1					
A	0301	3. hæð	N	0301	111,0				111,0	7,5	2,40	3,90	349,7	85,9	103,5	3,15	270,585			
A	0302	Stígagangur	U	0301	6,8				4,2	2,6	3,10	3,50	21,8	5,6	2,6	3,20	17,920			
C	0303	Svalir	S	0301	4,1				4,1							1,00	4,100			

Skráningartafa: Herjólfsgata 24				Skrásetjari: Friðrik Friðriksson																
Löndnúmer: 02				Kennitala: 211256-4519																
Matshlutanúmer: 02				Útgáfa: 4.01																
Dags.: 3.5.1999				Daga.: 3.5.1999																
Uppekking og lýsing				Stærðir																
D0	D1	D2	D3	D4	D5	D6	D7	D8	D9	D10a	D10b	D11	D12	D16	D17	Rákrárlata				
					28,0	0,0	0,0	0,0	28,0	0,0			79,8	23,3	22,1			50,085		
													5,6							
	01				28,0	0,0	0,0	0,0	28,0	0,0			74,2	23,3	22,1					
A	0101	1. hæð	N	0101	6,9				6,9		2,65	2,65	18,3	5,9	6,9	2,65	15,635			
A	0102	Geymsla	N	0102	8,2				8,2		2,65	2,65	21,7	7,0	8,2	2,65	18,550			
A	0103	Geymsla	N	0103	7,0				7,0		2,65	2,65	18,6	6,0	7,0	2,65	15,900			
A	0104	Gangur	U	X	5,9				5,9		2,65	2,65	15,6	4,4						

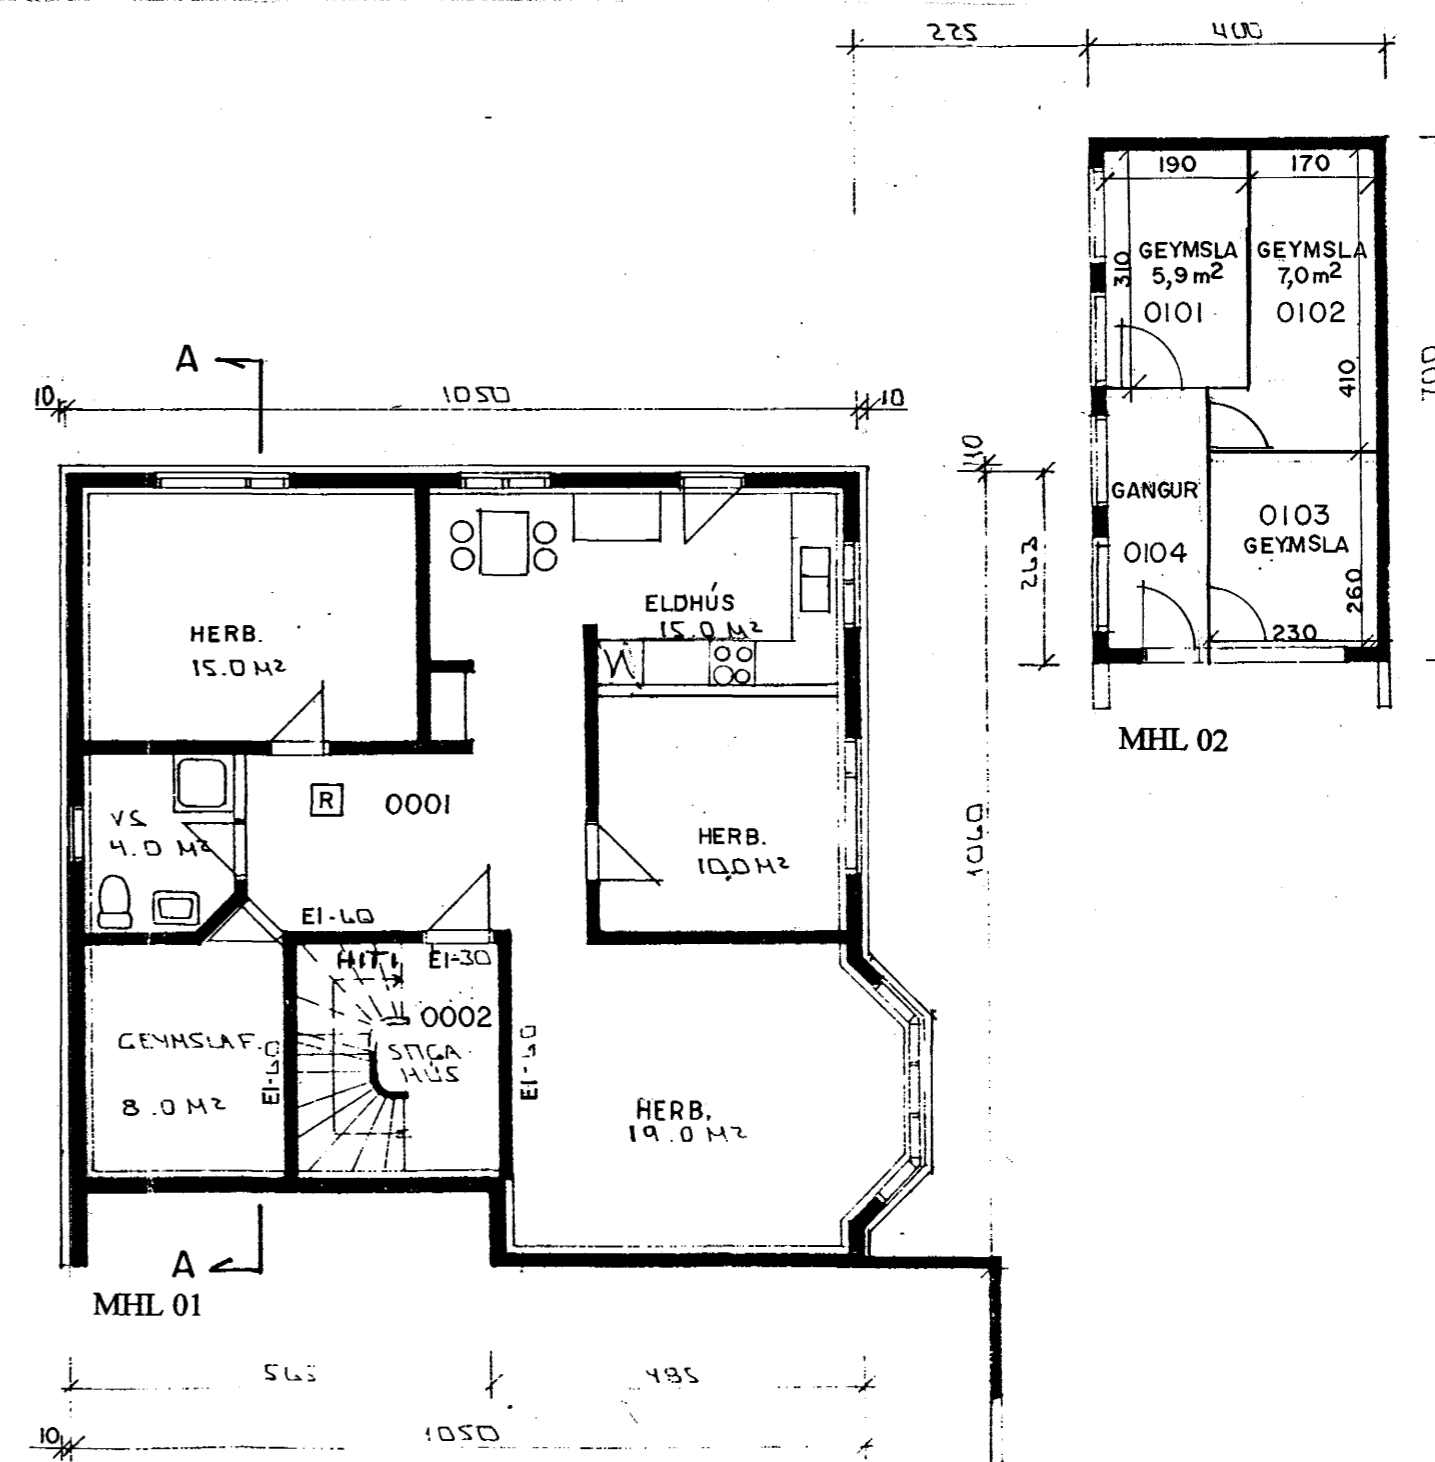

GRUNNMYND KJALLARA 1/100

HERJÓLFSGATA 24

102

BREYTT:	DAGS:	LÝSING:

ÞRIÐJA HÆÐIN, ARKITEKTAR – FRÍÐRIK FRÍÐRIKSSON ARK. FAI  
 STRANDGÖTU 28 220 HAFNARFIRÐI  
 Sími: 565 38 70 FAX: 565 48 31  
 GRUNNMYND 30.08.99  
 HANNAÐ: FF TEKNAÐ: FF DAGS: 05.05.1999 MKV: 1/100 NETFANG: [ffork@islandia.is](mailto:ffork@islandia.is) VERKNR: 0901