



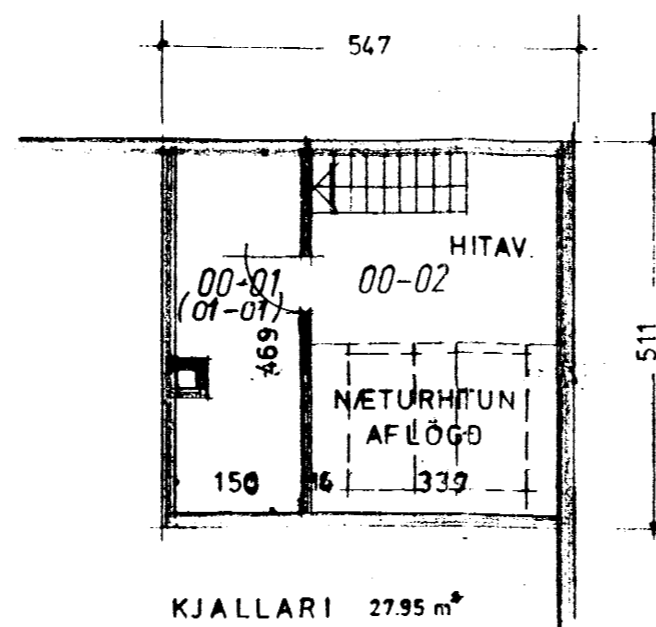

Sampykkt þann




11 FEB. 1997

Byggingafulltrúinn í Hafnarfirði  
Erlendur Hjálmarsson

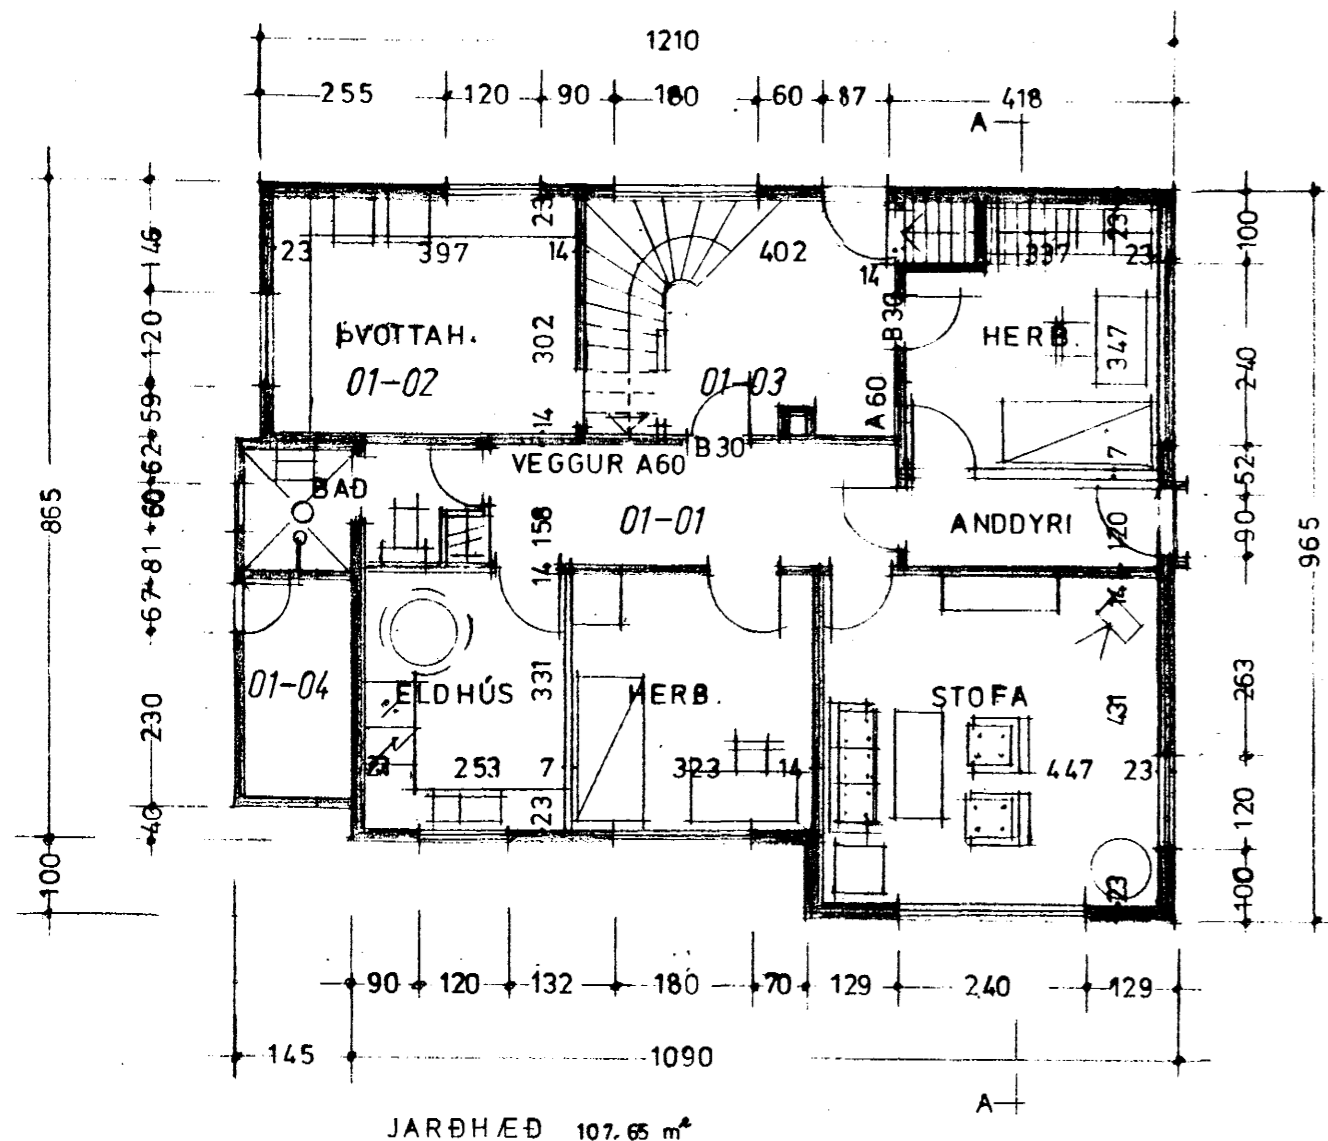

00-00 MATSLUTANÚMÉR

AFSTÖBMYND 1:500

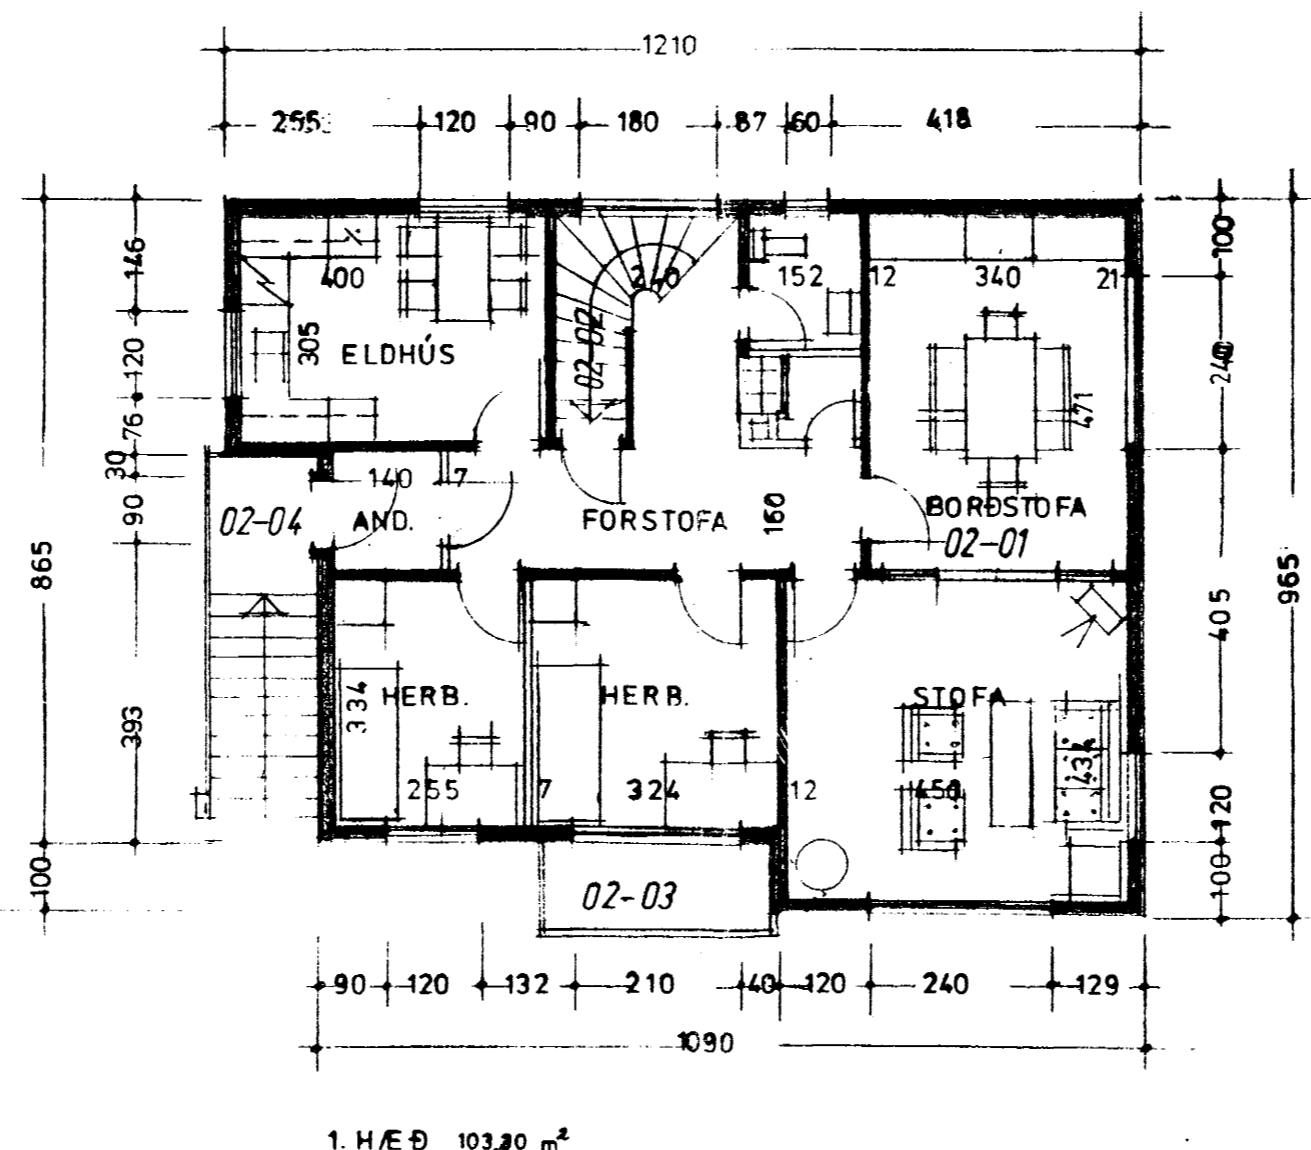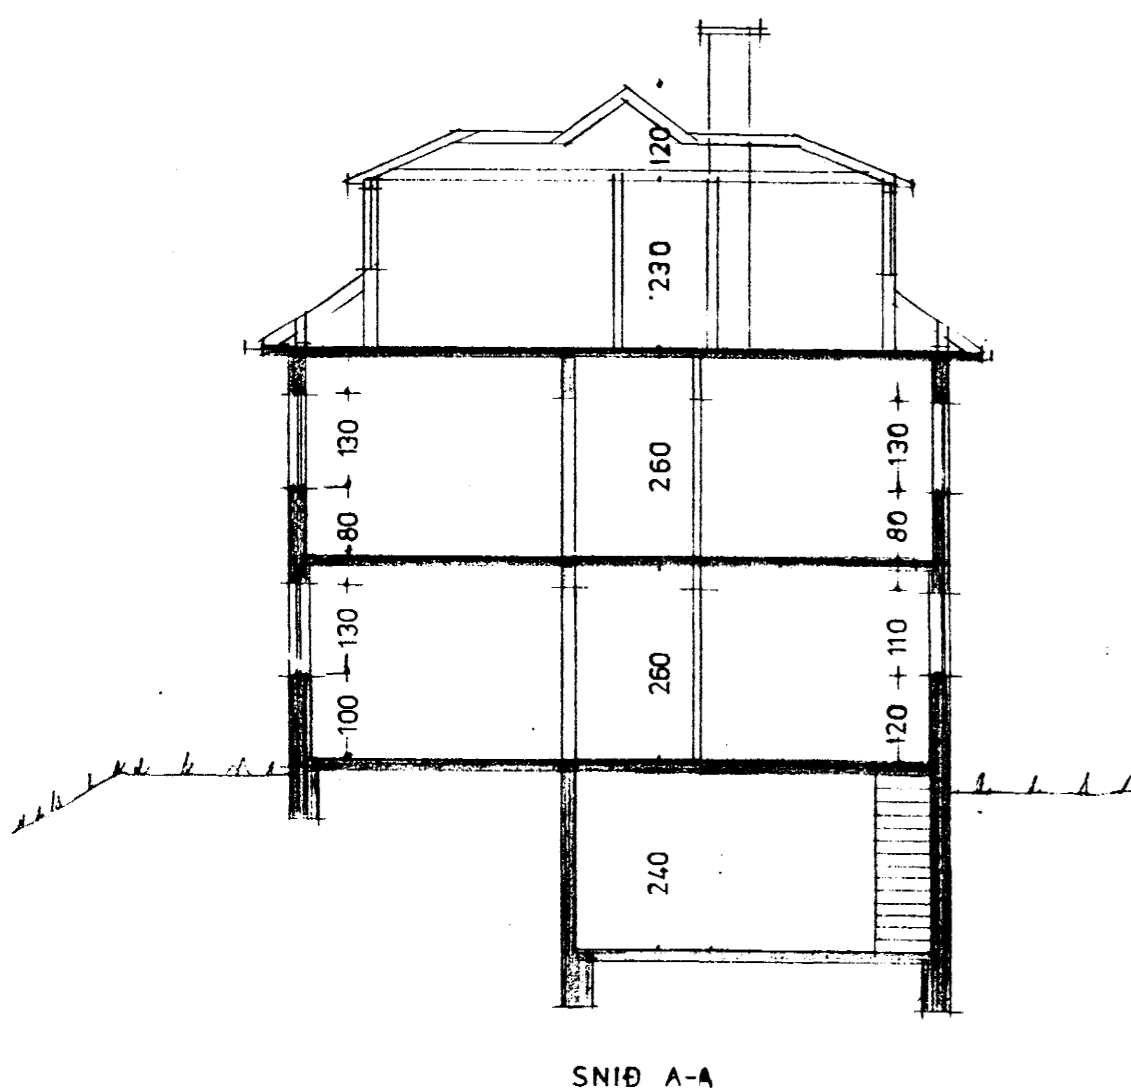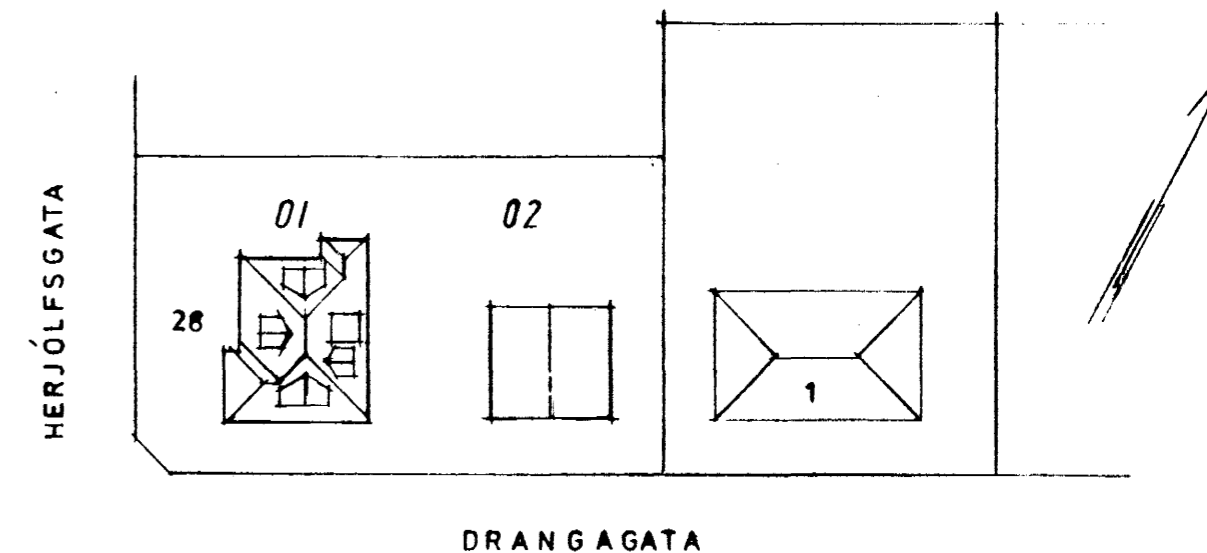

Skrifningartafla fyrir Herjólfsgötu 28, Hafnarfirði Lendnúmer: 120844 Mæðkúll nr.: 01  
Staðgreinir: 1400 - 01 3690 0280 Úmál af: FVO Dags: jún-97

Mannvirkjeline					316,3												
Hæðarlína																	
Hæðarlína	00	Kjallari															
Rýmstísla	A	00-01	Geymsla	N	01-01	9,3											
Rýmstísla	A	00-02	Húsnæmslyst	T	X	19,1	1,4	20,5									
Hæðarlína	01	1. hæð				110,4	3,5	0,8	93,4	5,2							
Rýmstísla	A	01-01	Íbúð	N	01-01	75,7											
Rýmstísla	A	01-02	Þvottahúsi	N	X	17,7											
Rýmstísla	A	01-03	Sléttan	U	X	11,6											
Rýmstísla	A	01-04	Geymsla (íbúð)	N	02-01	5,4											
Hæðarlína	02	2. hæð				103,5	4,4	2,7	104,4								
Rýmstísla	A	02-01	Íbúð	N	02-01	100,0											
Rýmstísla	A	02-02	Sléttan	U	X	3,5											
Rýmstísla	C-B	02-03	Stúfi	N	02-01	(1,8)											
Rýmstísla	C-B	02-04	Útstíggur	U	X	(2,5)											
Hæðarlína	03	3. hæð				74,0											
Rýmstísla	A	03-01	Íbúð	N	02-01	74,0											
Hæðarlína																	
Hæðarlína																	

Ábúgasmálar: \* Eignarhald merki X er í sameigin  
\* Við útreikninga á netflatalarmáli er gert ráð fyrir að þykki steypta stívgæði ásamt einangrun ef 0.30 m.  
en stívgæði á 3. hæð úr timber haf þykktina 0.15 m  
\* Mál á 3. hæð voru yfirleitt á stórum.  
\* Sá hafi þvottahúsi, rými 01-02 sem er undir stíva, er stráfnótahluti 01-01.

### HERJÓLFSGATA 28

LEIÐRÉTTING Á  
JARÐHÆÐ OG  
KJALLARA  
1. HÆÐ SAMHLJÓÐA  
TEIKN. SIG. ÓLAFSSONAR  
MÁI 1951

MKV. 1:100  
HAFNARFIRÐI JAN. 97  
Svavörðsson & Björnsson  
Tilvinnufélag