
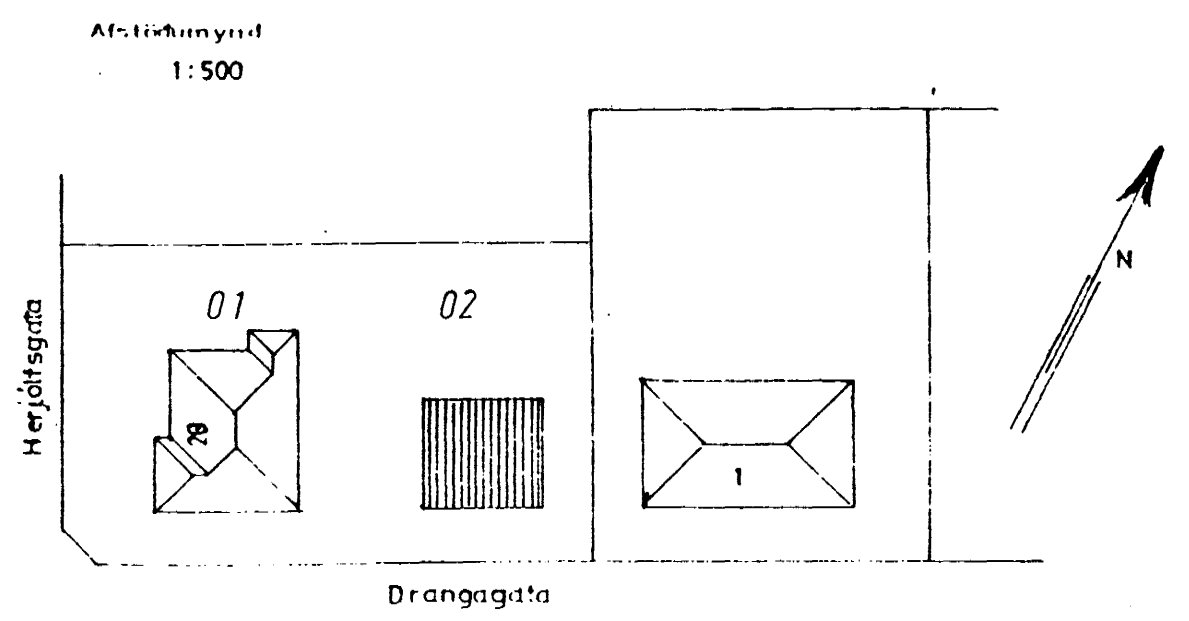
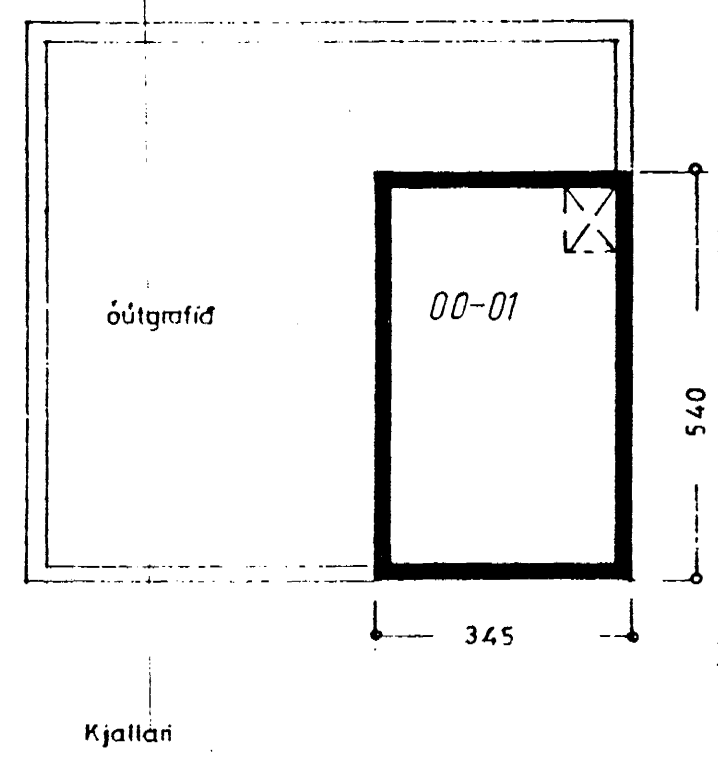


Skráningartala fyrir Herjólfsgötu 28, Hafnarfirði Landnámsnr: 120844 Matshluti nr: 02
Staðgreinar: 1400 - 01 3690 0280 Úrskafnr: PVO Dags: Jún-97

Mennskjalda			Mennskjalda	V	X												
Hæðarm	00	Kjallari			18.6			18.6			46.6	152		47.1	18.6	18.6	38.0
Stærð	A	00-01	00-02	N	02-01	18.6		18.6		2.50	2.20	46.2	15.2		18.6	38.0	
Hæðarm	01	01-01	01-02	N	01-01	48.0		48.0			142.8	58.0		84.4	28.0	48.0	137.2
Stærð	A	01-01	01-02	B	01-01	30.0		30.0		2.47	2.47	72.4	22.0		30.0	58.1	

Athugasemdir: * Bilgeymsla 01-01 tilheyrir íbúð 01-01 í matshluta 01
* Bilgeymsla 01-02 tilheyrir íbúð 02-01 í matshluta 01
* Við úrskafningu á notisfatum er reiknað með þykki ávagns 0.20 m, þar sem veggur er áeinangrabur
* Stærð og gólfplata 01-02 er rétt 00-01 er < 1.0 m² og áhrótt ekki í úrskafningu
* Í gólf 01-01 er lítil smargrifa sem hefur við rúmvali rúmstíva
* Matshluti 02 er óþykktur

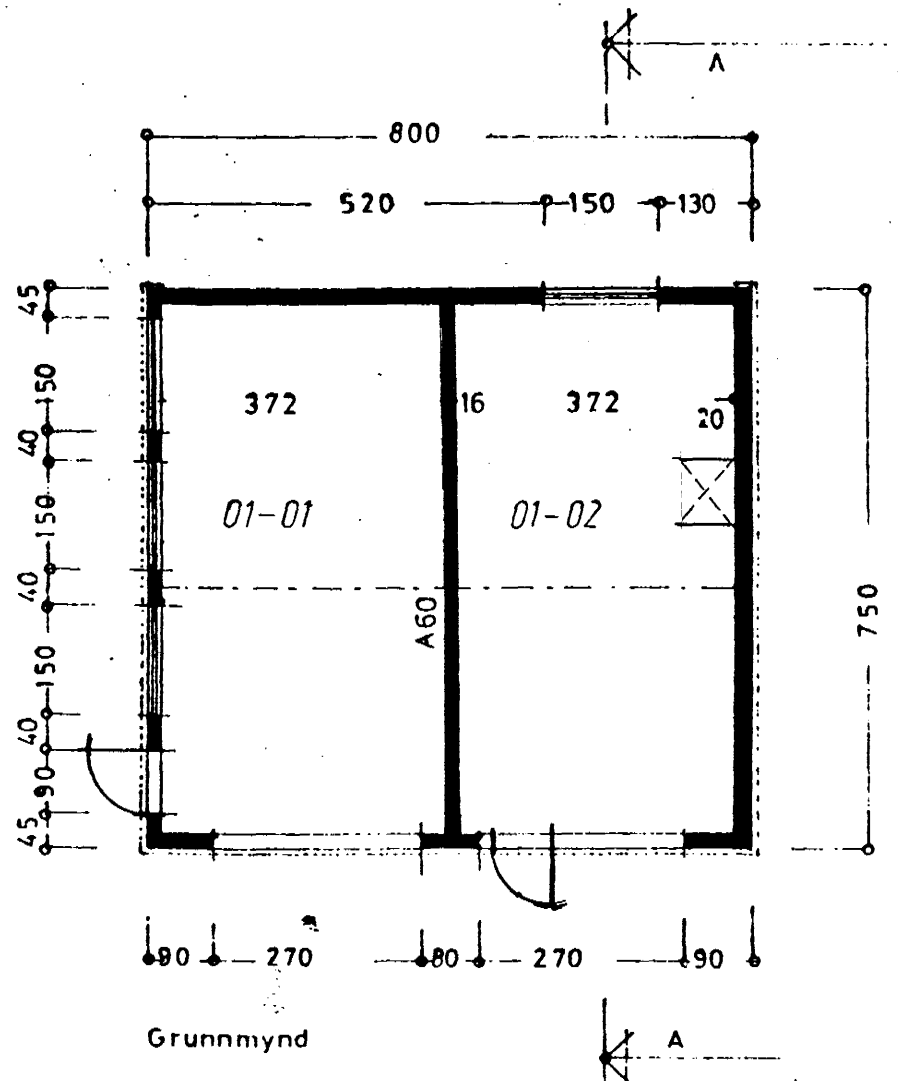

STÆRD BÍLGEYMSLU :
60,0 m² 156,0 m²
BREYTT Í JAN. 1997
VÉGGUR A 60 Í BÍLGEYMSLU
OG NEYÐARHURÐ
Þorsteinn Þorsteinsson, Höfnir
HERJÓLFSGATA NR 28
BÍLGEYMSLA
Útlit
Grunnmynd 1:100
Snid
Afstöðu mynd 1:500
Hafnarfirði í sept 1990
E. Þorsteinsson