



GRUNNMÝND 2. HÆÐAR
MKV 1:100



BRUNATÁKN	TÁKN OG SKÝRINGAR
ÚT →	REI 19,200 REIKNUD HÆÐ FRÁ YFIRBORDI GÓLFA
ELCS60	01-01 MATSLOUTI
25 m	GN GÓLFNIDURFALL
SLÓNGUKEFLI	BN ÞAKNIDURFALL
REI 90	LR LOFTRÆSTIRYMI
REI 90	RV INNTAK RAFVEITU
REI 90	S INNTAK SÍMA
REI 90	VV INNTAK VATTNSVEITU
STJÓRNSTÖÐ BRUNAVARNARKERFIS	HV INNTAK HITAVEITU
LOFTRÆSTIRBERGI	

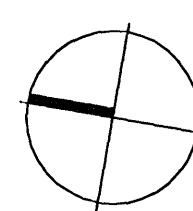

FASTEIGNAFÉLAG HAFNARFJARÐAR
FRAMKVÆMDARSVIÐ HAFNARFJARÐAR
NORÐURHELLA 2
Landnúmer: 204715
Stigr. 1400-1-66350020, MHL 01
0651
ADALUPPRÁTTUR
GRUNNMÝND 2. HÆÐAR
MKV: 1:100
TEIKNAD: GS / SBJ
ÚTGÁFA DAGS: 12.08.07
STOFN, DAGS: 01.08.07
BLAST/ERD: A1
0651_0-(99)-A-304
ÚTGÁFA 00

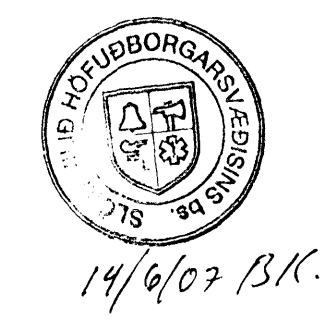

00 12.06.07 GS/SBJ Byggingafræðingur
B 05.08.07 GS/SBJ Rýni og samþykki verkkaupa
A 01.08.07 GS/SBJ Inni rýni
Úg Dags Telkn. Skýring / breyting
GÓÐ 07.08.07
SH 04.08.07
Samp. af Dags.

BATTERÍÐ
ARKITEKTA
Jón Ólafur Ólafsson FAJ
k: 090659-4099
Sigurður Einarsson FAJ
k: 110457-2780
Sigurður Haraldsson FAJ
k: 010446-3999
k: 521291-1259
715 Hlíðarhlíð 1
220 Hafnarfjörður
Sí: 54 54 701
Netfang: batterid@arkitekta.is
Helmasíða: www.arkitekta.is
© BATTERÍÐ EHF
ÖLL AÐHÖF OG AÐRITUN TEIKNINGAR AÐ HÉLTU EGÐI | BILD ER HÁÐ SKOFLUDDU LEYFI HÖFUÐNA

14/09/07 B.K.