




Samþykkt þann

14 NOV 2007

Byggingafræðingur
F.h. Jón Sigurðsson

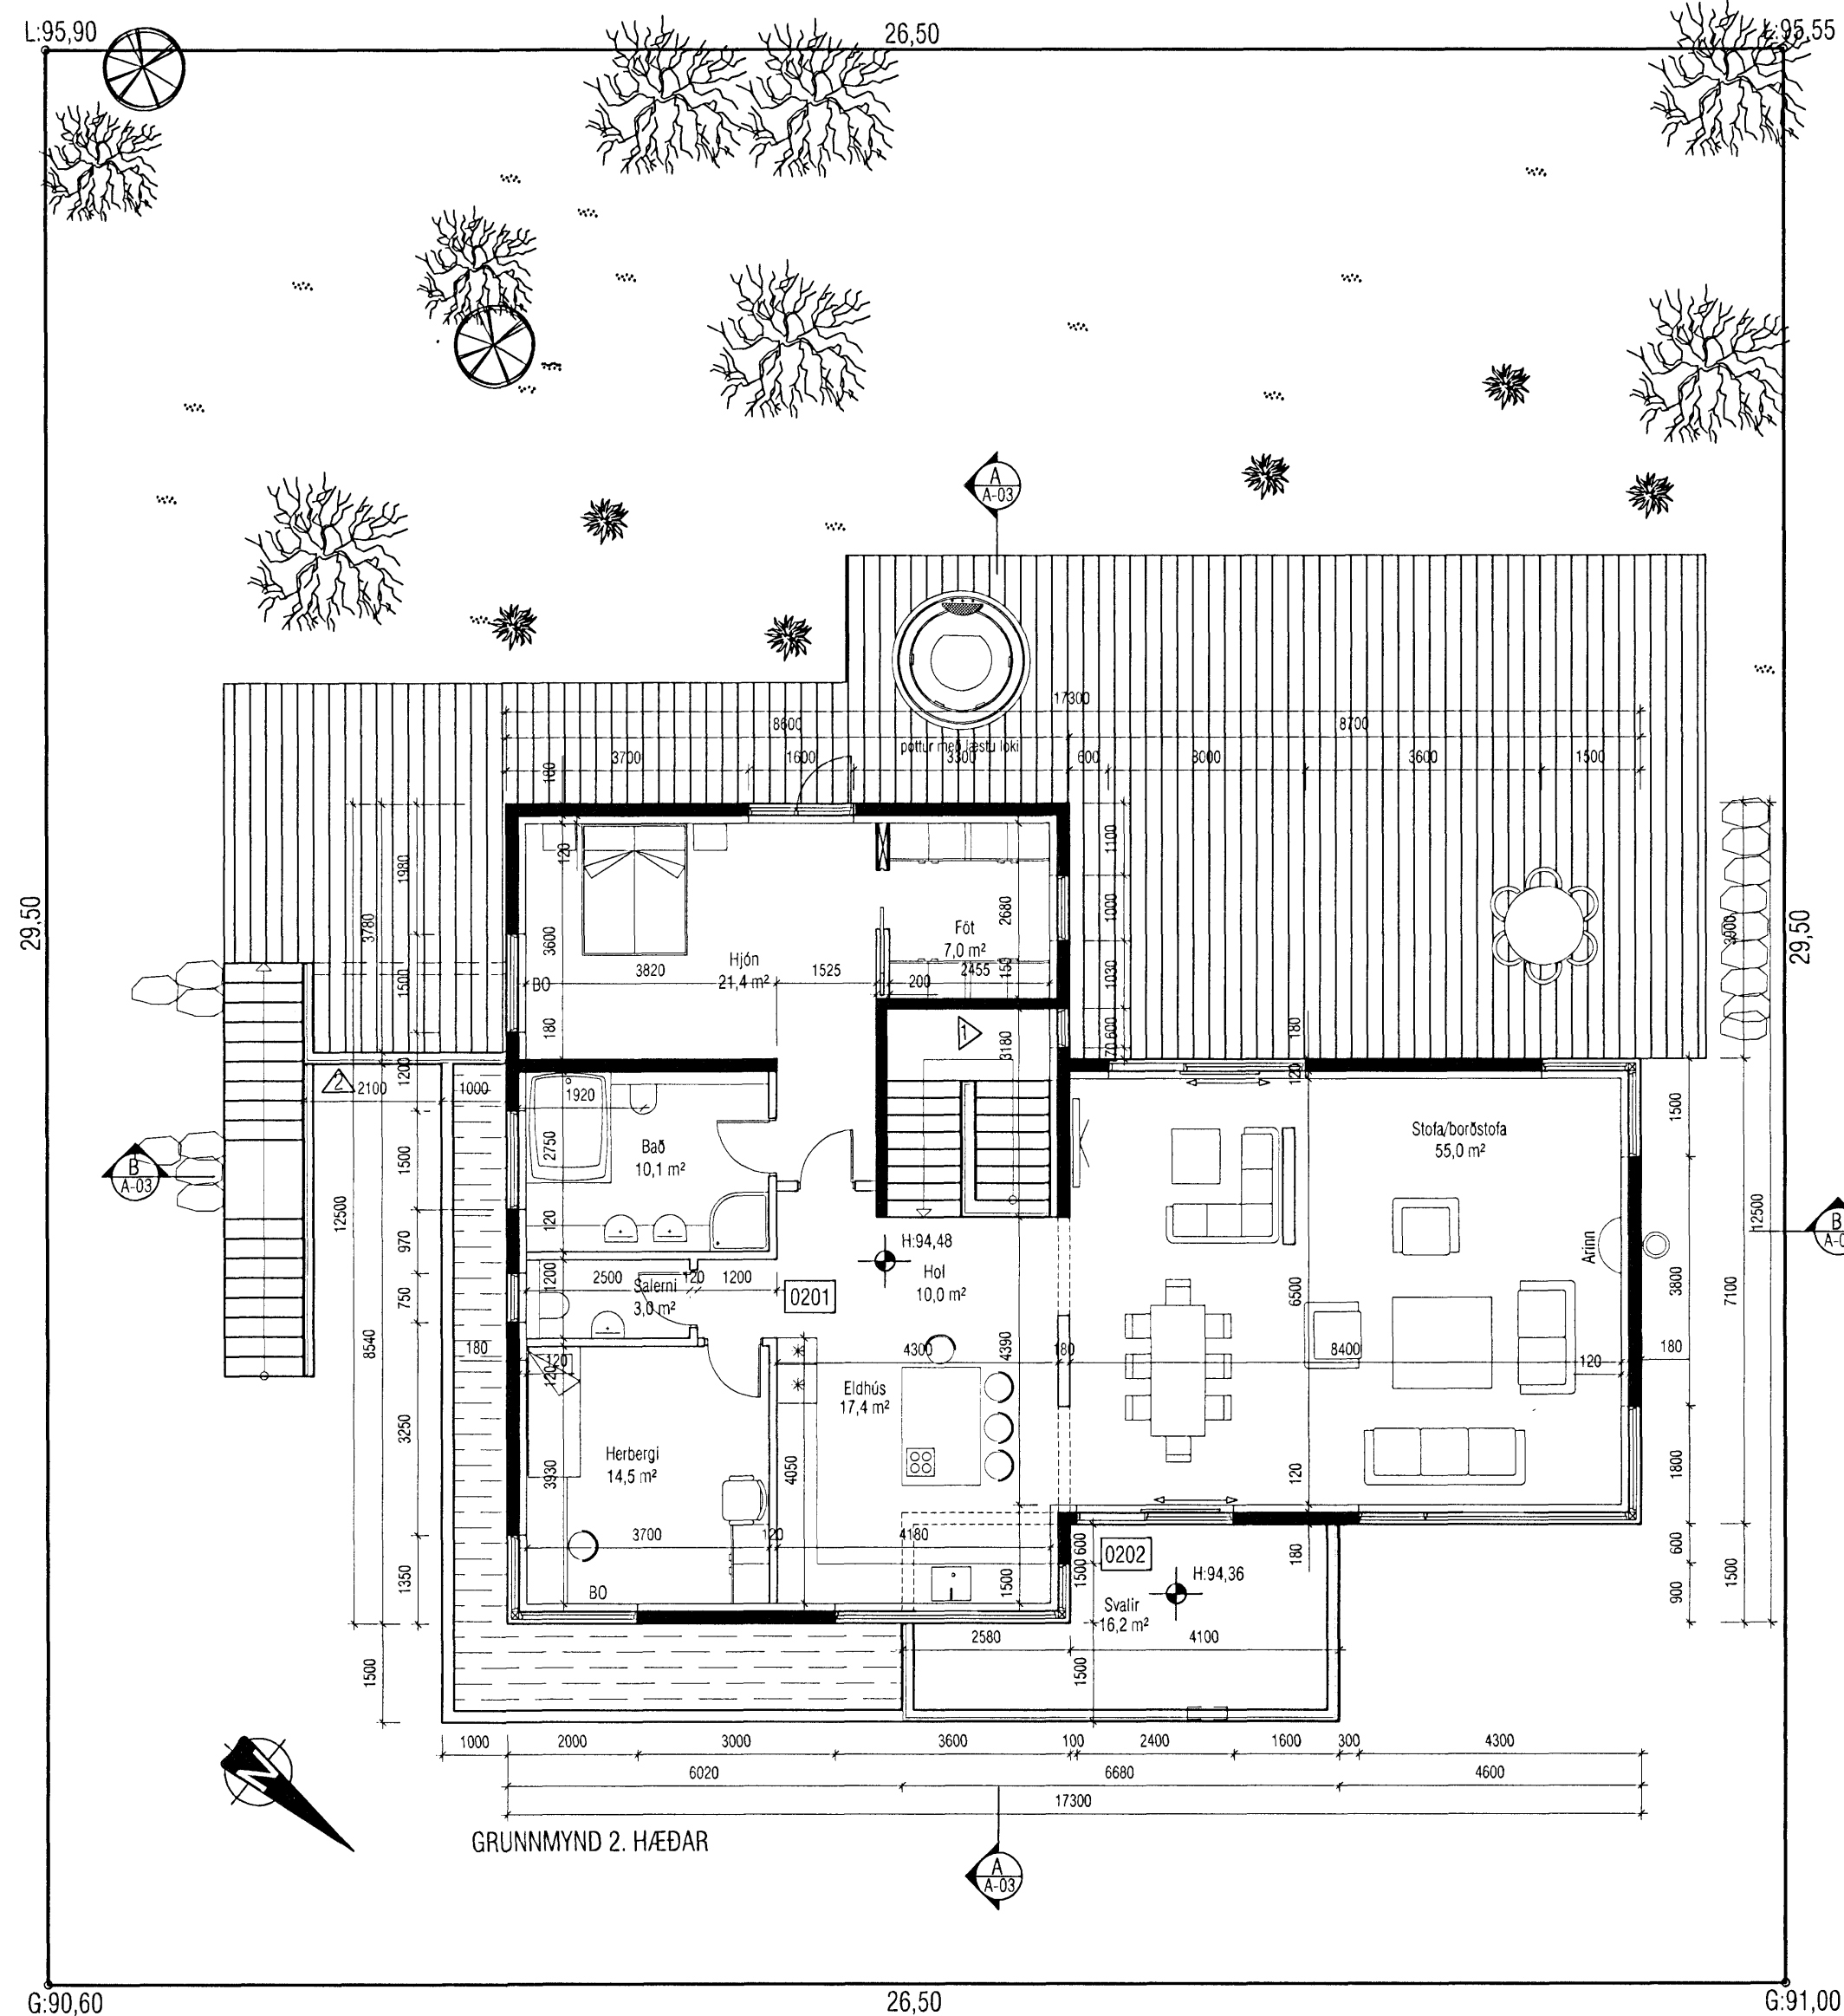

GRUNNMYND 2. HÆÐAR

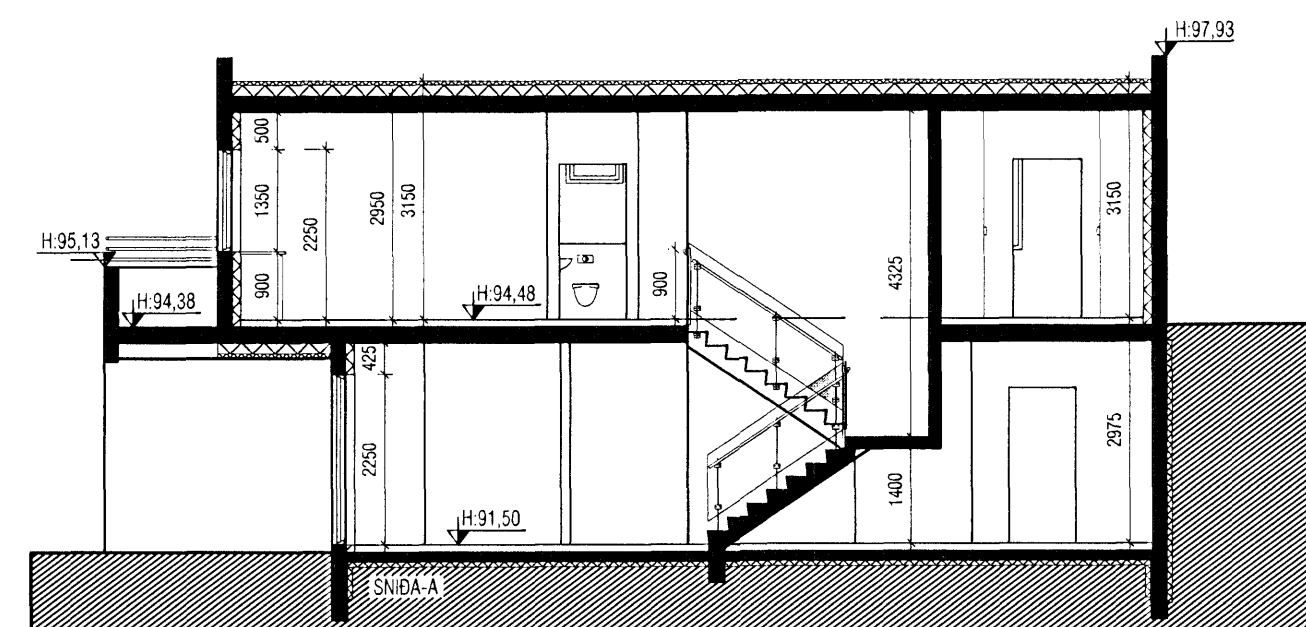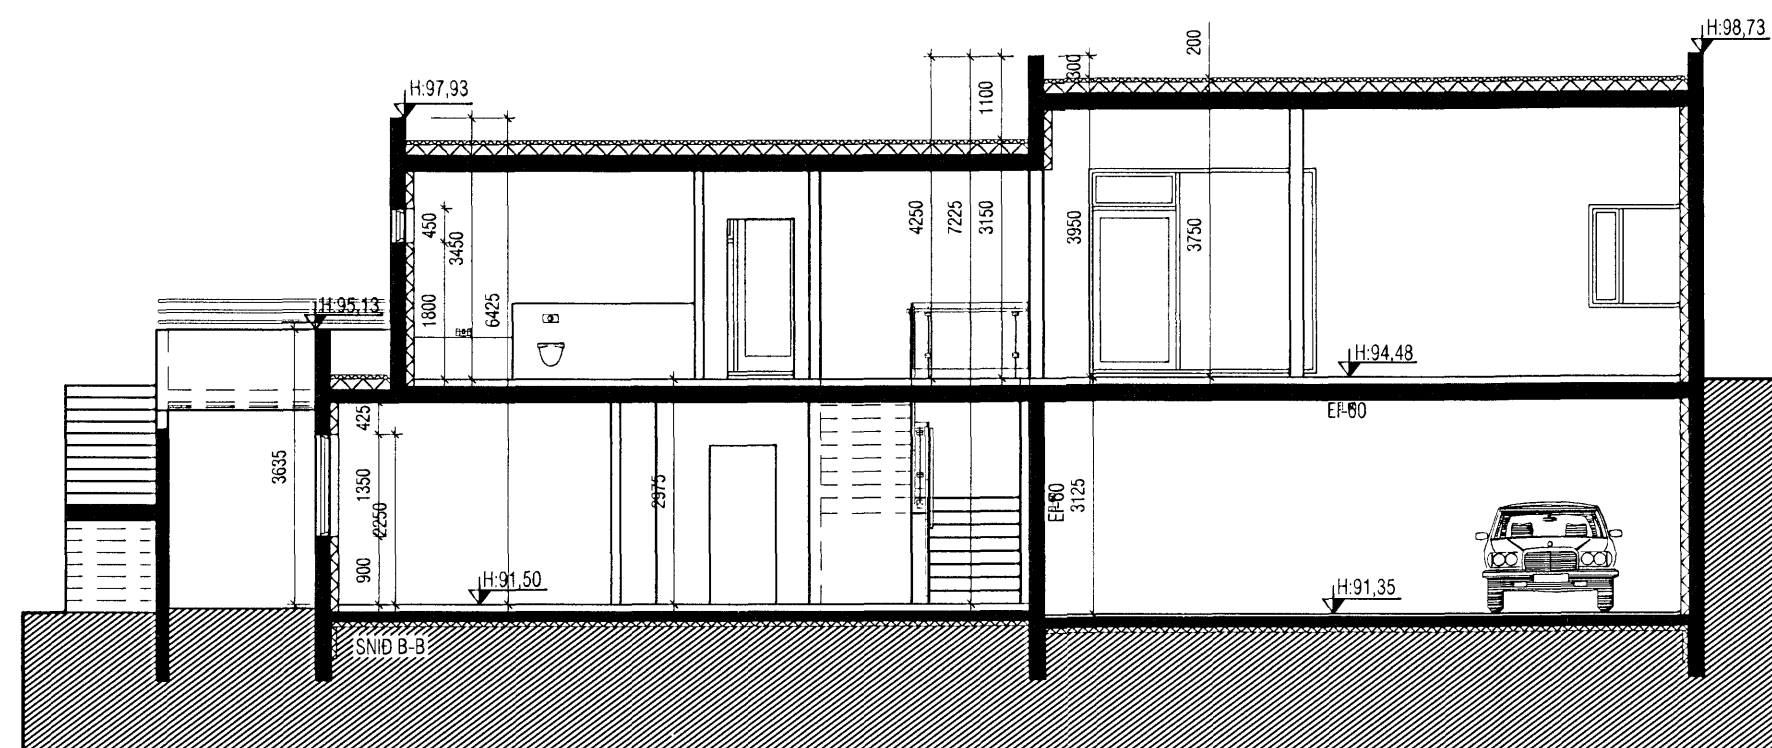

- ▽ Breyting 01.11.'07
- ▽ Stigi mjókkar
- ▽ Stoðveggur færður

VEKTOR -hönnun og ráðgjöf- Akralind 6, 201 Kópavogi.		Jón Hrafn Hlöðversson byggingafræðingur Kl. 280682-6519 sími: 554-6650 fax: 554-6669.	HLÍÐARÁS 20, HAFNARFIRÐI
A03		Br.1 01.11.07	GRUNNMYND 2.HÆÐ SNEIÐINGAR A-A / B-B
Teikn. nr.	Tilvísun á teikningu	Br.	Dags.
Samþykkt			
Dagsetning		Hannað	
14.05.07	Verk nr. A-07-02-015	JHH	Teiknað JHH
	Mælikvarði 1:100	Teikn. nr. A-03	