


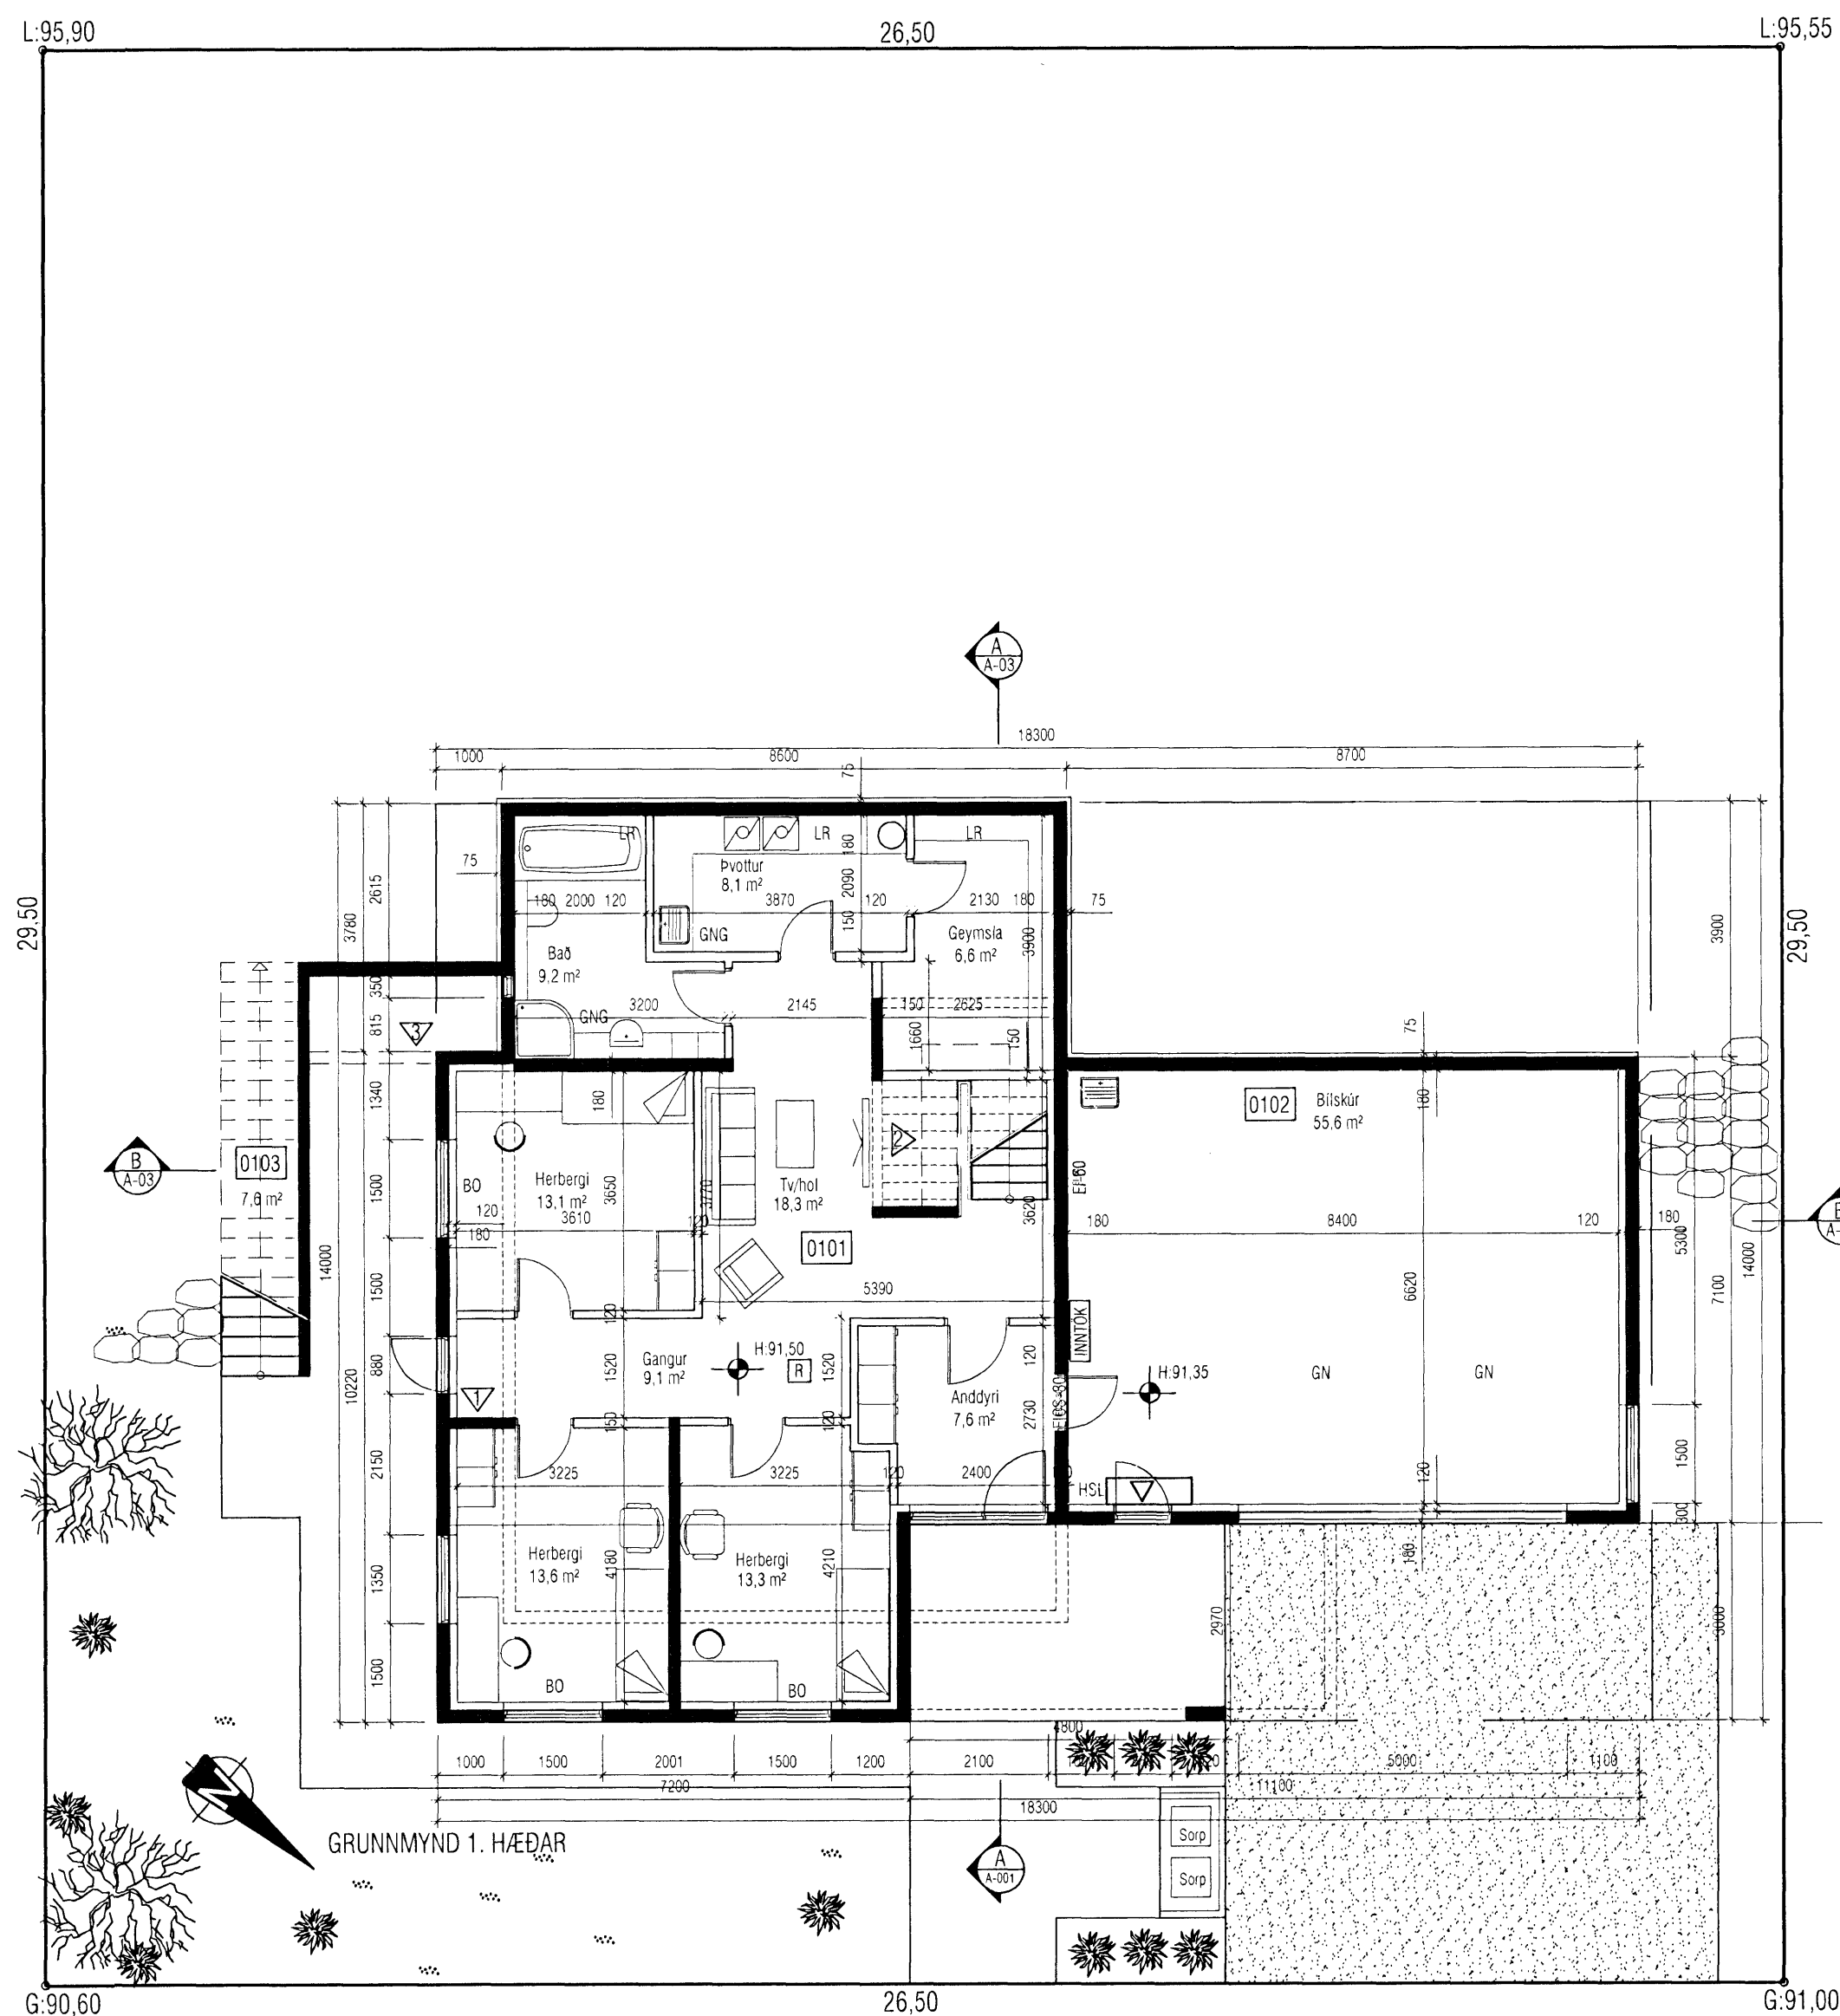

Samþykkt þann

14 NOV 2007

Byggingafulltrúinn í Hafnarfirði
F.h. Jón Sigurðsson



- △ Breyting 01.11.'07
- △ Steyptur veggur í herbergi
- △ Stigi mjókkar
- △ Stoðveggur færður

VEKTOR - hönnun og ráðgjöf - Akralind 6, 201 Kópavogi.		Jón Hrafn Hlóðversson byggingafræðingur Kt. 260662-6519 sími: 554-6650 fax: 554-6669	HLÍÐARÁS 20, HAFNARFIRÐI GRUNNMYND 1.HÆÐ
A-02		Br.1 01.11.'07	
Teikn. nr.	Tilvísun á teikningu	Br.	Dags.
Samþykkt			
Dagsetning		Verk nr.	Mælikvarði
14.05.'07		A-07-02-15	1:100
Hannað		Teiknað	
JHH		JHH	
Dagsetning		Verk nr.	Mælikvarði
14.05.'07		A-07-02-15	1:100
Teikn. nr.		Teikn. nr.	
A-02		A-02	