



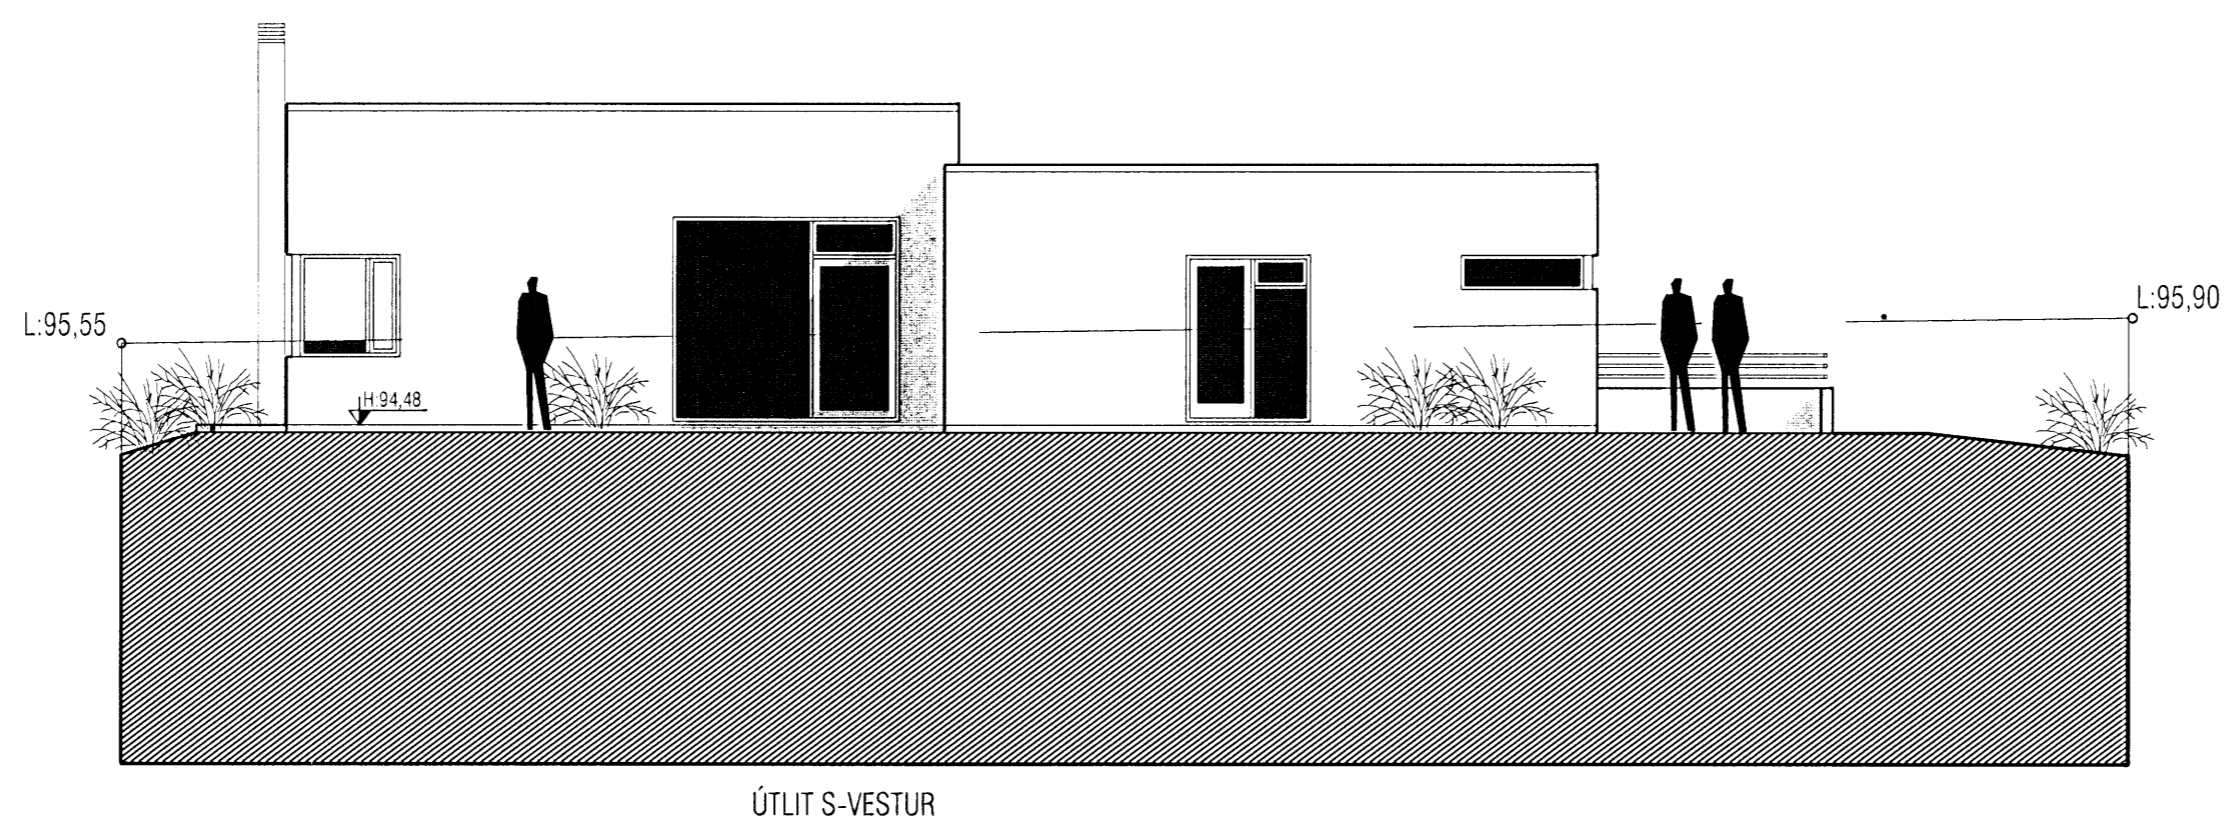

Samþykkt þann

14 NOV 2007

Byggingarfulltrúinn Hafnarfirði
F.h. Jón Sigurðsson

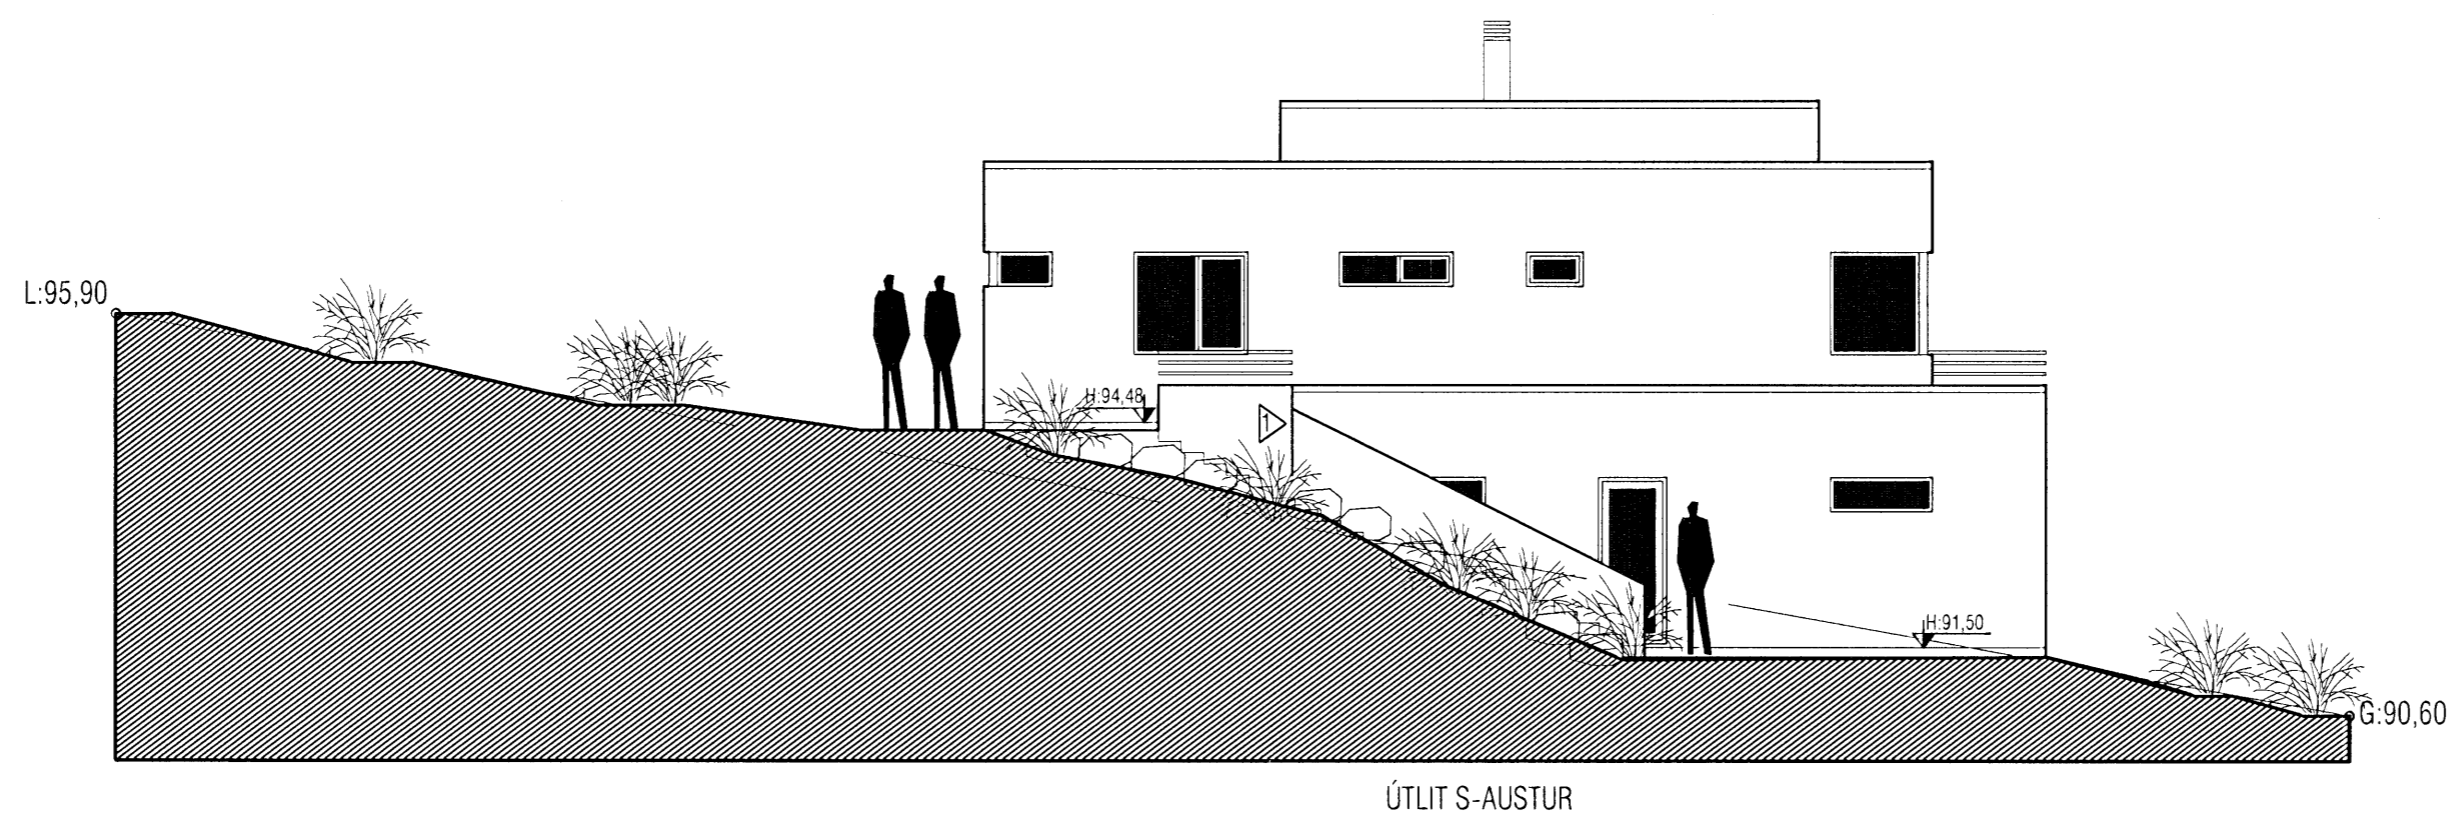

Breyting 01.11.07
▷ Stöðveggur færður

VEKTOR - hönnun og ráðgjöf - Akralind 8, 201 Kópavogi.		Jón Hrafn Hlööversson byggingarfræðingur Kl. 280662-6519 sími: 554-6650 fax: 554-6669.	HLÍÐARÁS 20, HAFNARFIRÐI
A-05		Br.1 0.1.11.07	ÚTLIT S-A / S-V
Teikn. nr.	Tilvísun á teikningu	Br.	Dags.
Samþykkt			
Hannað	JHH	Teiknað	JHH
Dagsetning	24.04.07	Verk nr.	A-07-02-15
Mælikvarði	1:100	Teikn. nr.	A-05