



AUSTURGAFL. 1:100



NORÐURHLID. 1:100

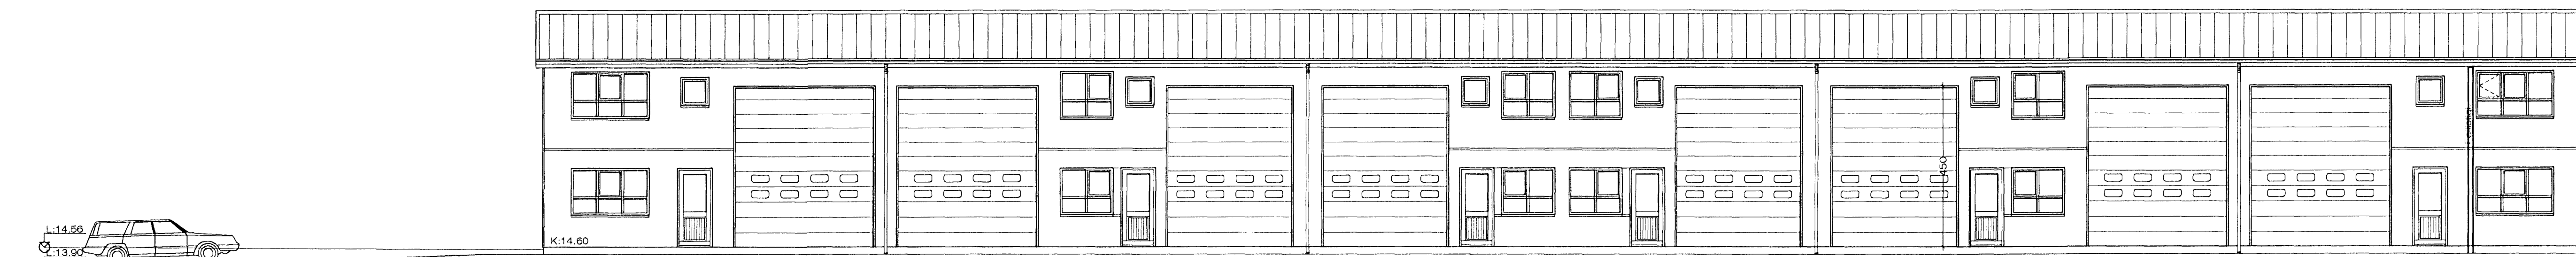

VESTURGAFL. 1:100

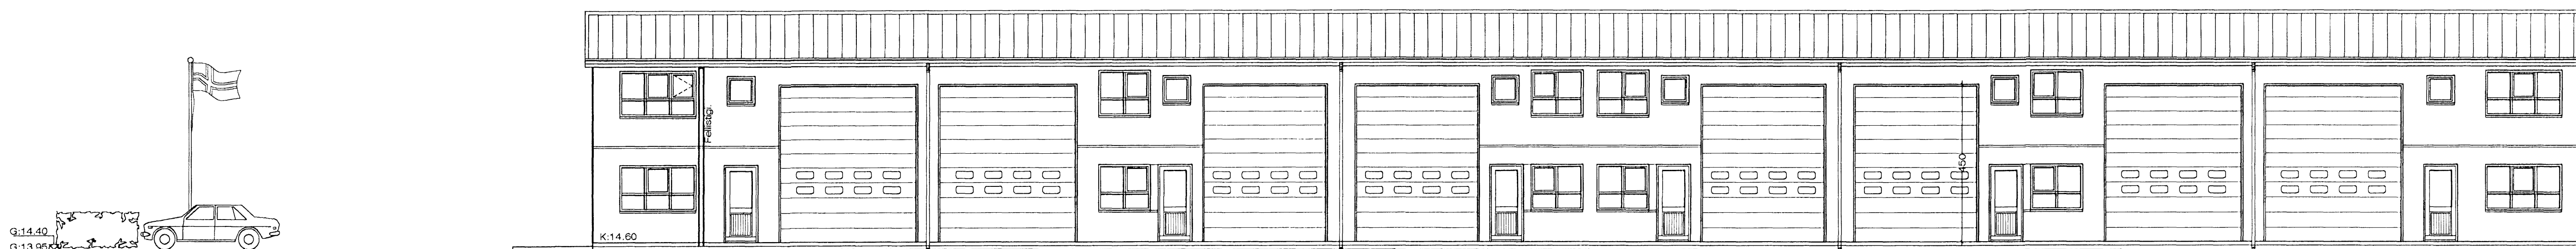

SUDURHLID. 1:100

Breytt, 30. - 8. - 2007.
 Bætt inn fellistigum á suður og norðurhlid,
 og bætt við opnanlegum fögum við hliðina.

Breytt, 30. - 3. - 2006.
 Breytt hæðarkóta á húsinu í samræmi við
 mælilað af húsinu.
 Breytt hæðum á innkeyrsluhúrdum.

Rauðhella 11 Hafnarfirði. Útlit.

VERK. NR. 281 DAGS. 3.-5. - 2005 MÁL. 1:100

TEIKN. NR. 04 BREYTT.

JÓN GUÐMUNDSSON ARKITEKT & Jón Guðmundsson
 VINNUSTOFA SUBURLANDSBRÁUT 16 REYKJAVÍK Sími 922 8089