



13.95




LÓÐAMÖRK. 87.17 m.

Samþykkt þann
14 NOV 2007
Byggingafróðráðgjafi Hafnarfirði
Fh. Jón Sigurðsson

BYGGINGAREITUR

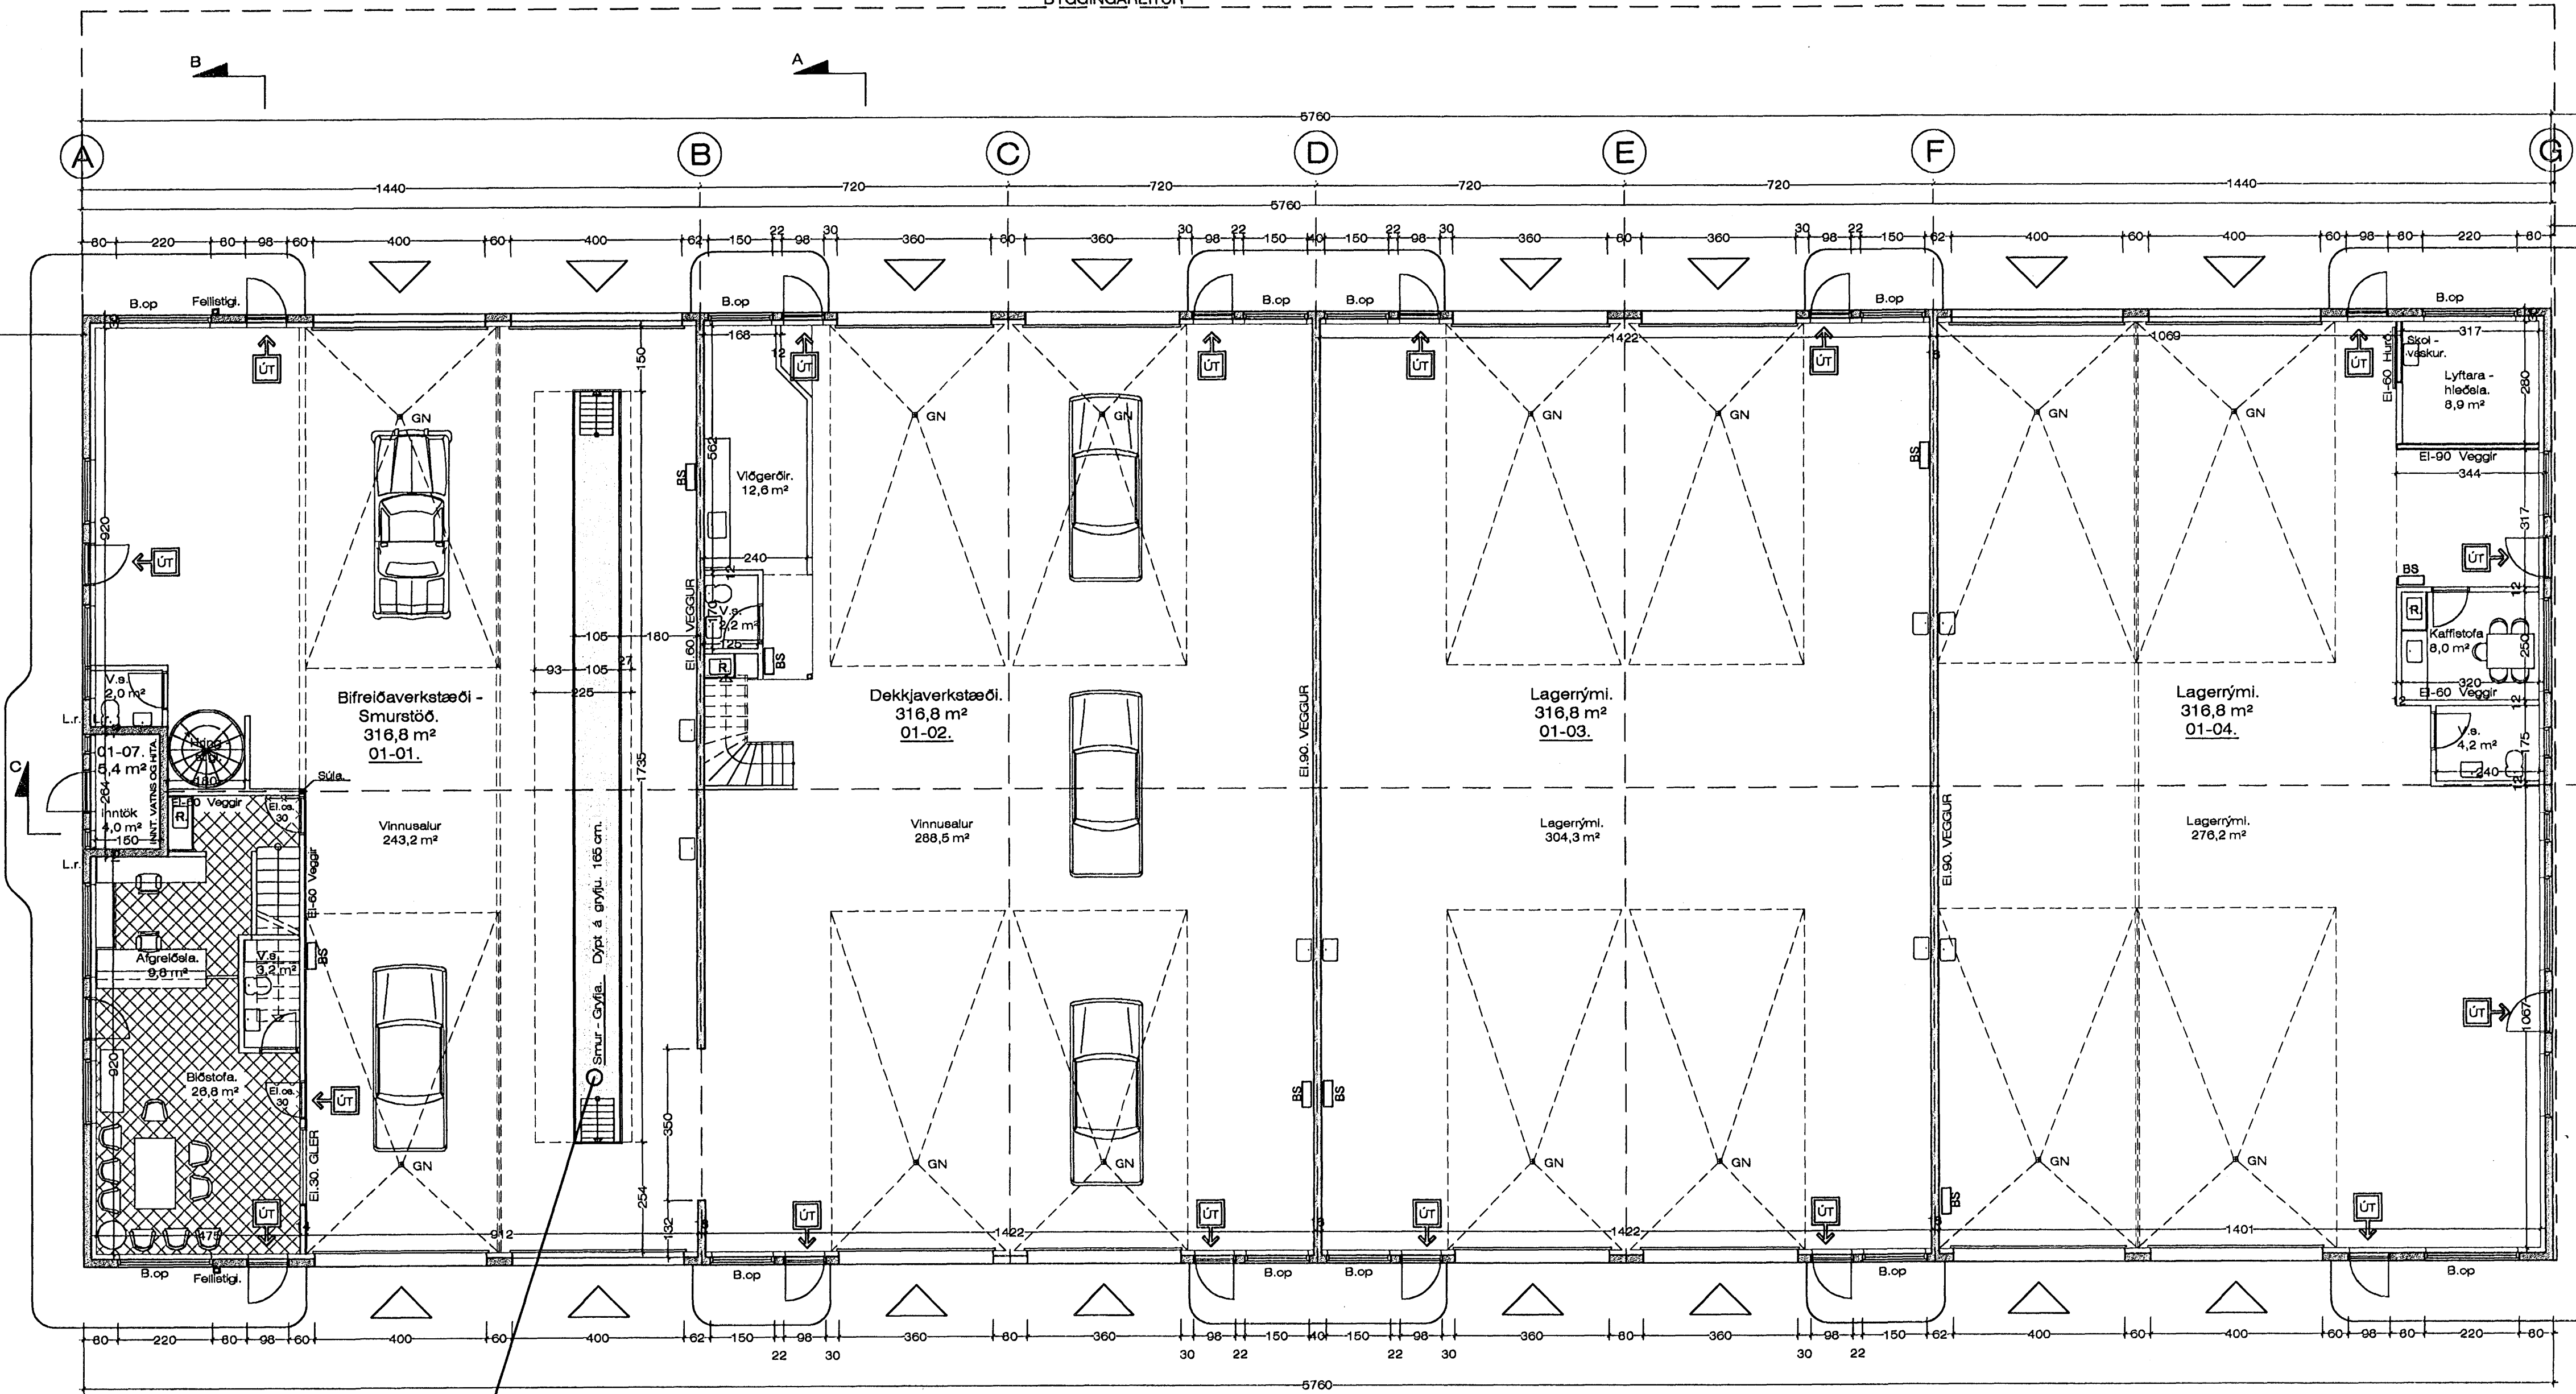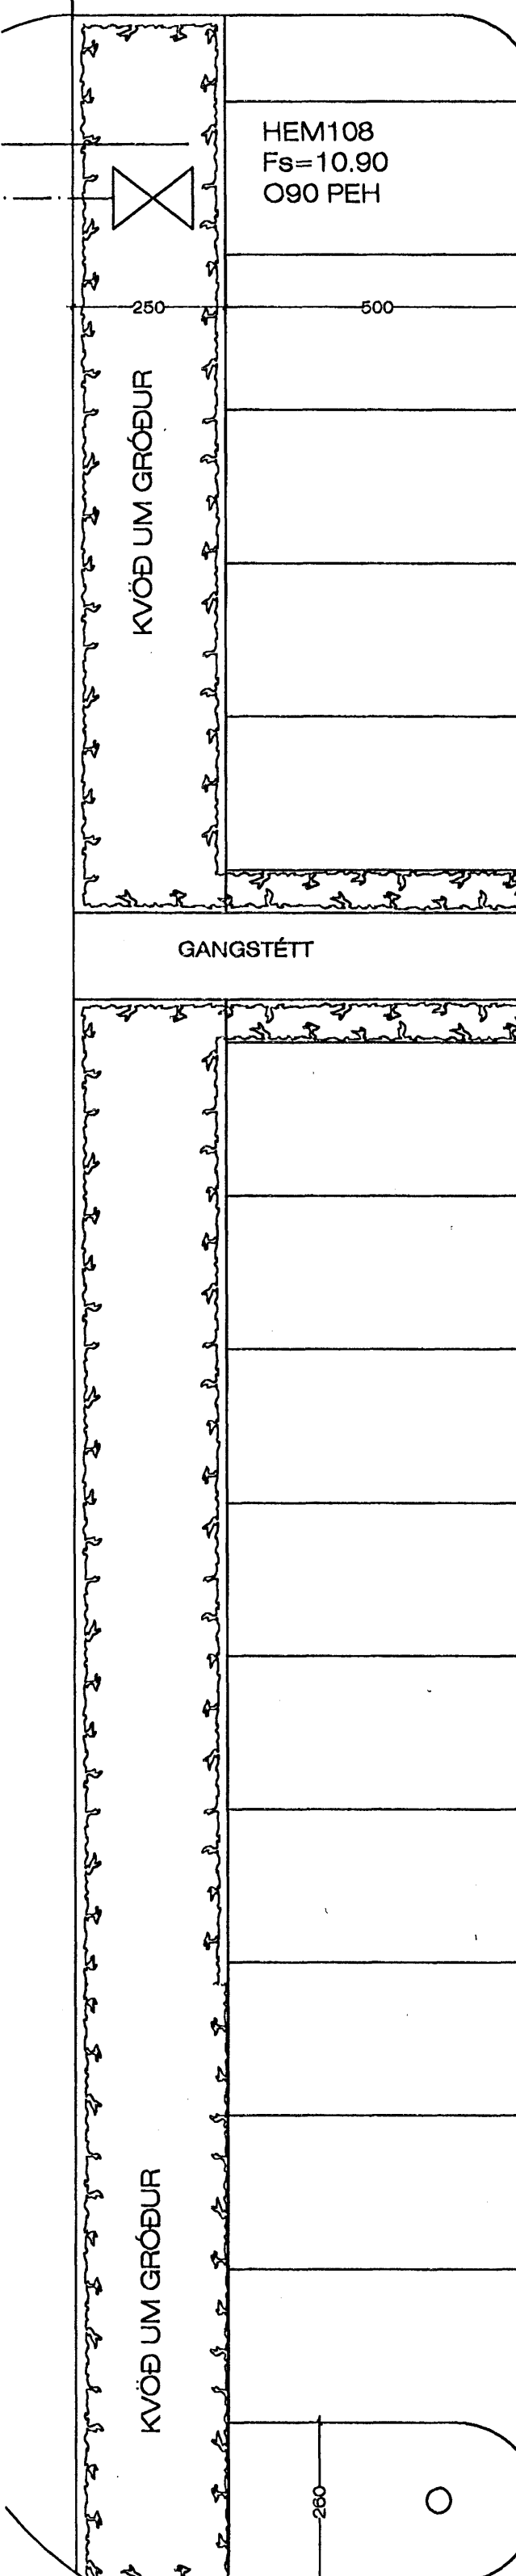

Sjá nánar loftfræslingu í smurgrýfu á teikningum verkfræðinga.

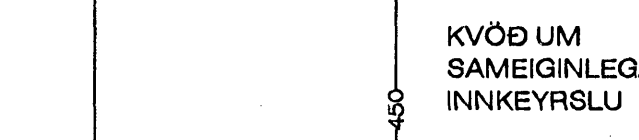

GRUNNMYND JARÐHÆÐ. 1:100 1267,2 m²

9.11.2007
FH HEILBRIGÐISEFTIRLIT'S
HAFNARHJARDAR-
OG KÖPAVOGSSV.EDIS
Gardaorg. 1-210 Gardabæ
Kalli Stefánsson

Breytt 30.-8.-2007
Breytt innra skipulag húsnæðis, notkun og breytt skráningartaflla.

Breytt 30.-3.-2006
Breytt hluta af innveggjum í steypta vegg. Sama veggþykkt er á veggjunum.

LÓÐAMÖRK. 87.17 m.

Rauðhella 11 Hafnarfirði. Grunnmynd.

VERK NR. 281 DAGS. 3.-5.-2005 MÁL. 1:100

TEIKN. NR. 02 BREVTT.

JÓN GUÐMUNDSSON ARKITEKTUR
VINNUSTOFA SUÐURLANDSBRÁUT 16 REYKJAVÍK Sími 882 8033

G:14.56