


STAPAHRÁUN 10 HAF

Samþykkt þann  
21 NOV 2007  
Byggingafulltrúnni / Hálfarfirði  
Fh. Jón Sigurðsson

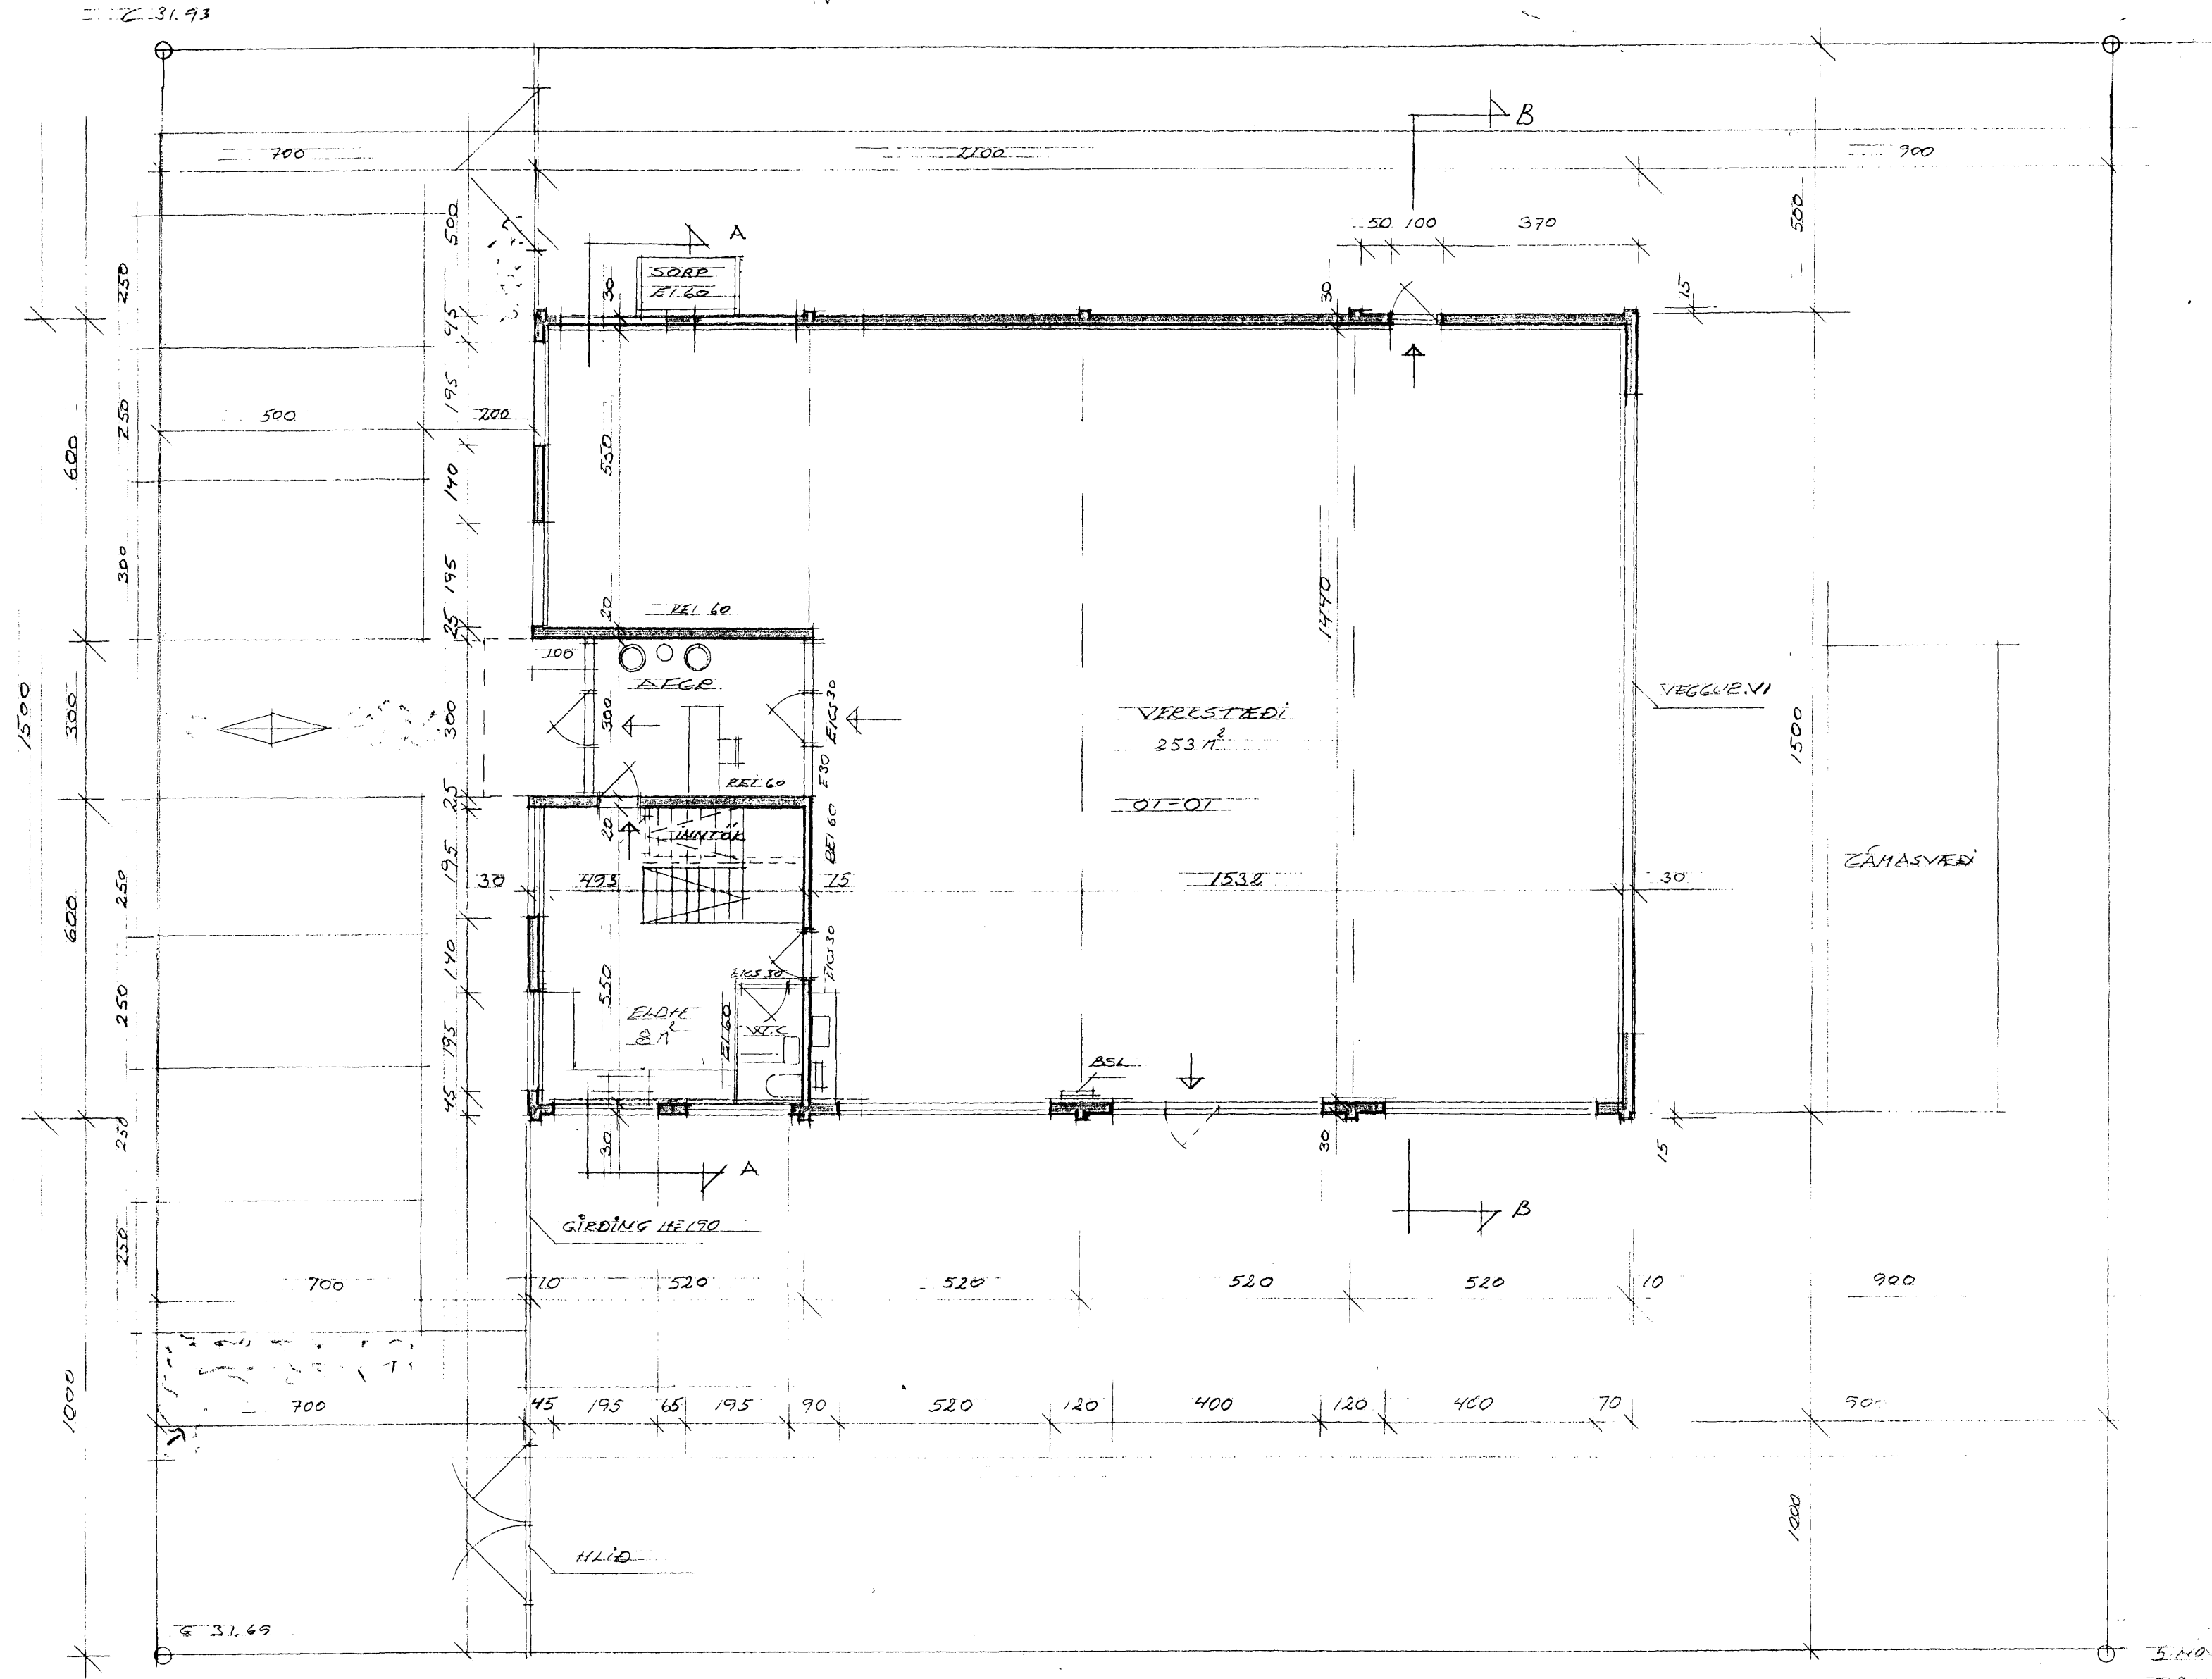

GRUNNMÝND 1:100



5. NOV 2007  
ELDHEIÐI BÆTT VÍÐ Í GRUNNMÝND.

STAPAHRÁUN 10 HAF 102  
GRUNNMÝND 1:100  
ERLENDEUR HJÓLMANSSON / BFL HJÓLMANSSON & S. SSS 3860  
T. 100.355.5239