


# Úr Gildi

	K
	J
	I
	H
	G
	F
	E
	D
hæðarkötur, máls.	20 11 06 C
brunnah., handröð, máls., haus	20 05 06 B
stíghúsi og lyftur færðar, málsseth.	20 03 06 A

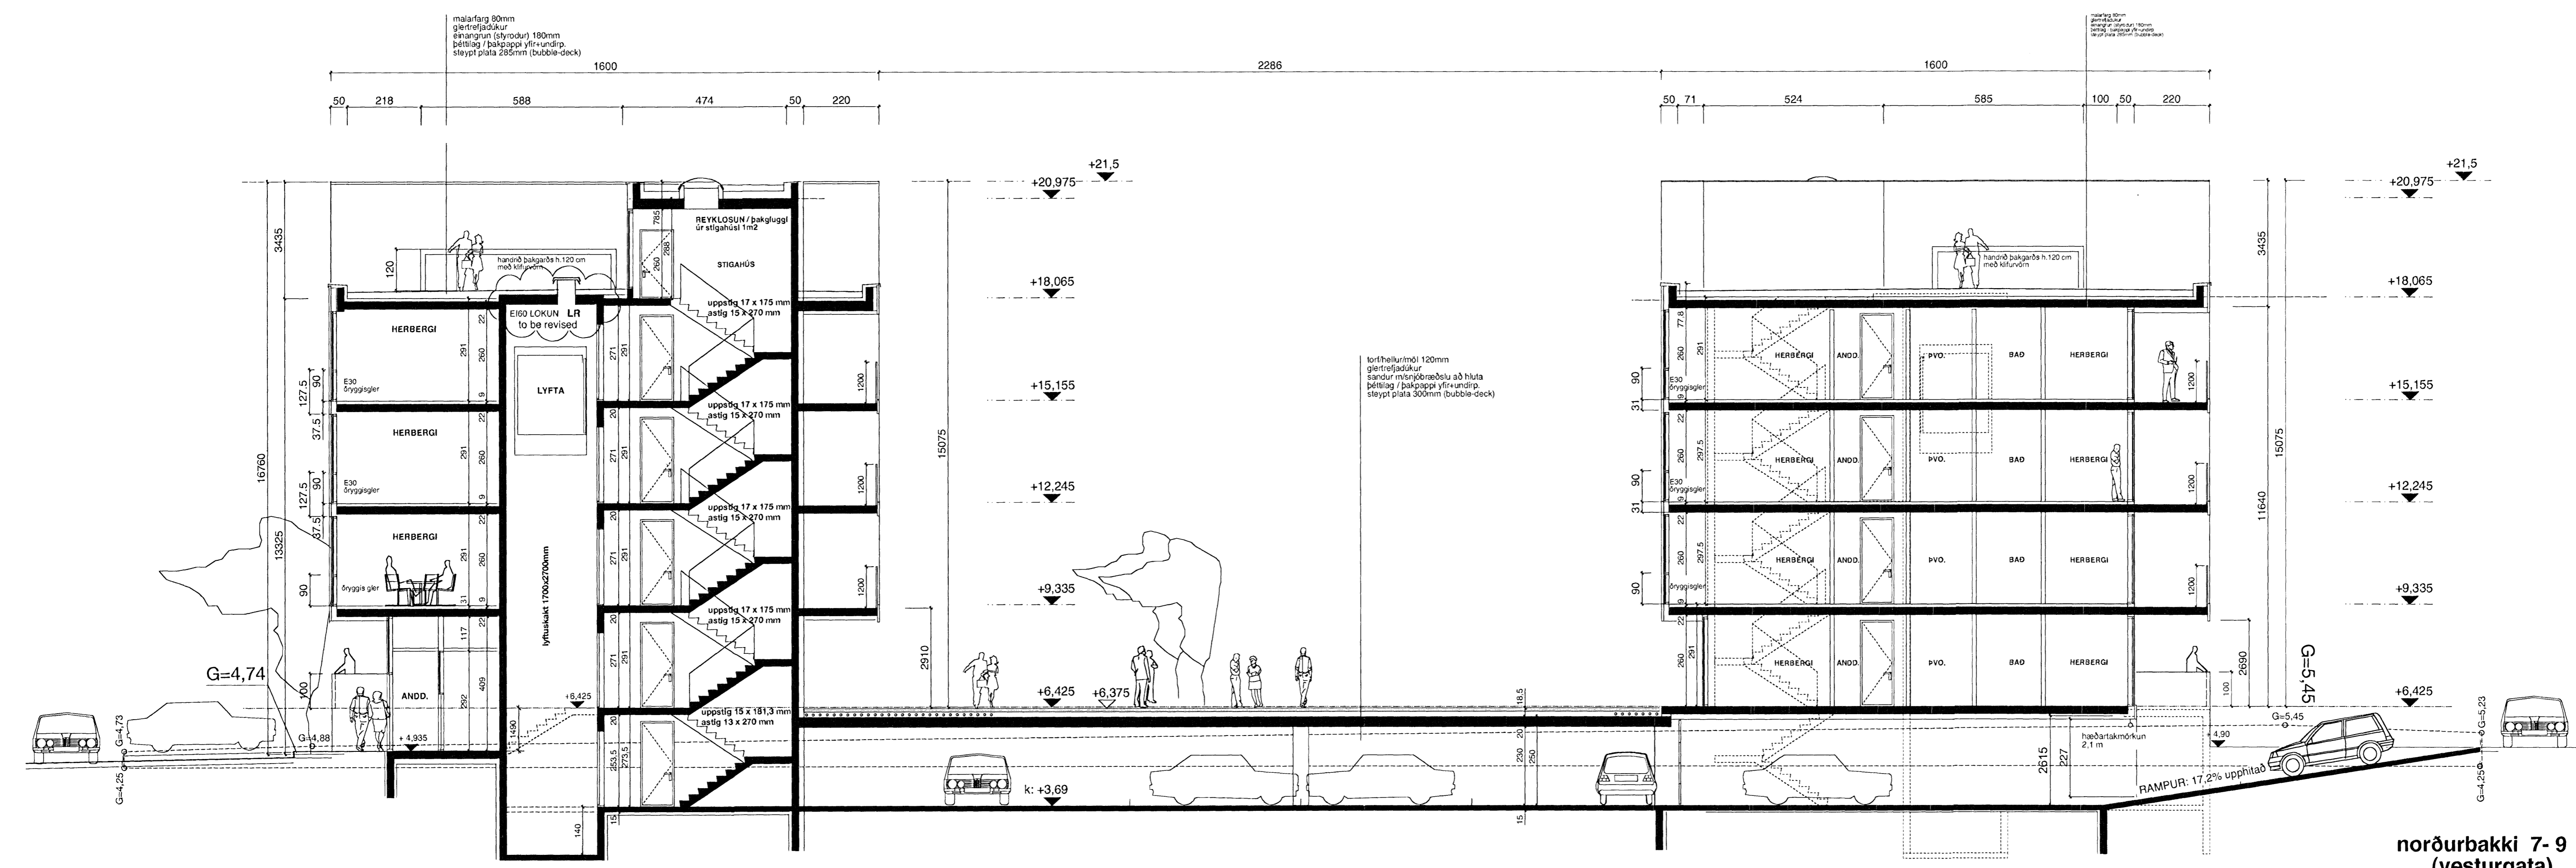

VESTURGATA 7

VESTURGATA 9

norðurbakki 7-9  
(vesturgata)

TEIKN. NR. NB 2.06 - C

TEIKNING : SKURÐMYND A-A  
VERKHLUTI : AÐALUPPDRÁTTUR - BNF  
VERK NR. : 06006  
DAGS. : 20.11.06  
MKV. : 1 : 100

PÁLMAR KRISTMUNDSSON ARKITEKT 0804555269

**PK - ARKITEKTAR EHF.**  
LYNGHÁLS 4 REYKJAVÍK 110 KÍ: 680504-2880 SÍMI: 551 8050 FAX: 551 8077 NETFANG: palmar@pk.is

**EYKT EHF.**  
LYNGHÁLSI 4 110 REYKJAVÍK SÍMI: 595 4400 FAX: 595 4499

PÁLMAR KRISTMUNDSSON ARKITEKT  
0804555269