


10m 50m 100m
 E 1:0 FÖR VERKMAÐSVEÐ = MEL REYKJAVÍK HEB MÖG UD 10.00 (LAND)
 (10.00 S.Ö = 10.00 LAND -1.82)
 E 1:0 FÖR HÖNN = MEL REYKJAVÍK HESTA DÖÐHEIÐ 1 STRAUMVÍK = 2m.
 HESTA DÖÐHEIÐ 2.90
 LEIÐA SJÁVARHÖÐ = 2.40

HNITAPUNKTAR MÖÐUR
 VEIÐ HAFNARÖÐS
 1+6931.86 } PUNKTUR
 1+6933.86 } HÖNN LÖGABARNA
 1+6935.86 }
 LANDHNITAKERT

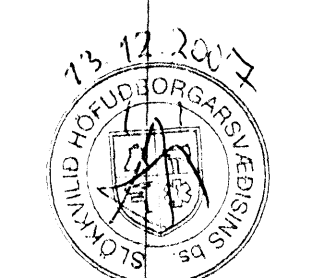

Skýringar:
Explanations:

This drawing is the property of the Alcon Iceland Ltd. and handed out for personal use only. It may neither be copied nor made available to others without permission of the Alcon Iceland Ltd. The receiver is liable for any misuse.

Brýtt. Rev.	Brýting. Revision	Dag. Date	Samþ. Approved	Nok. heiml. Released	Fjöldi stúkkja. Number of pieces	Myndir. Object	Atriði. Item	Efni. Material	eo. stik. Weight	total. í heild. (sq.) Total	Athugasemdir. Remarks
					IV III II I	ÞURRHEINSSTÖÐ 3 – STARFSMANNAAÐST.				Stað. Format A1	Mk. Scale 1: 2000
						ADALTEIKING – MHL. 59				Kostn. nr. – Þun. nr. / Öðr. – E.g. no.	5090 02730
						GRUNNMYND				AKS no.	UF60
						Verktali / Supplier				Tekn. verkið / Drawn of suppl. / Draw. / Rev.	07220 – A00
						Teknað. Drawn	BG / RS	Yfirfarið. Checked	BG	Samþykkt. Approved	192806
						Teknað. Drawn	BG / RS	Yfirfarið og skrifað. Checked and filed	25.10.07	Nöfnun heimil. Released	