



Samþykkt þann

12 DEC 2007


Byggingaálftrúinn í Hafnarfirði
F.h. Jón Sigurðsson

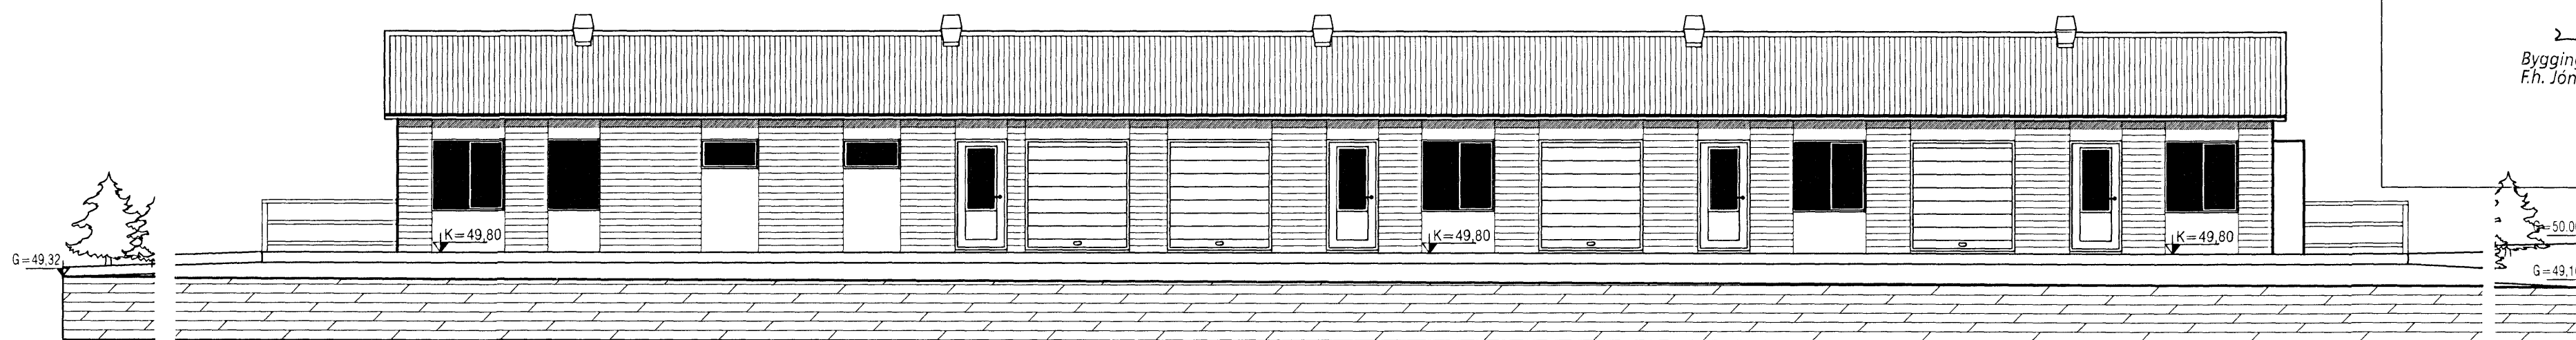


ÚTLIT NORÐ-AUSTUR

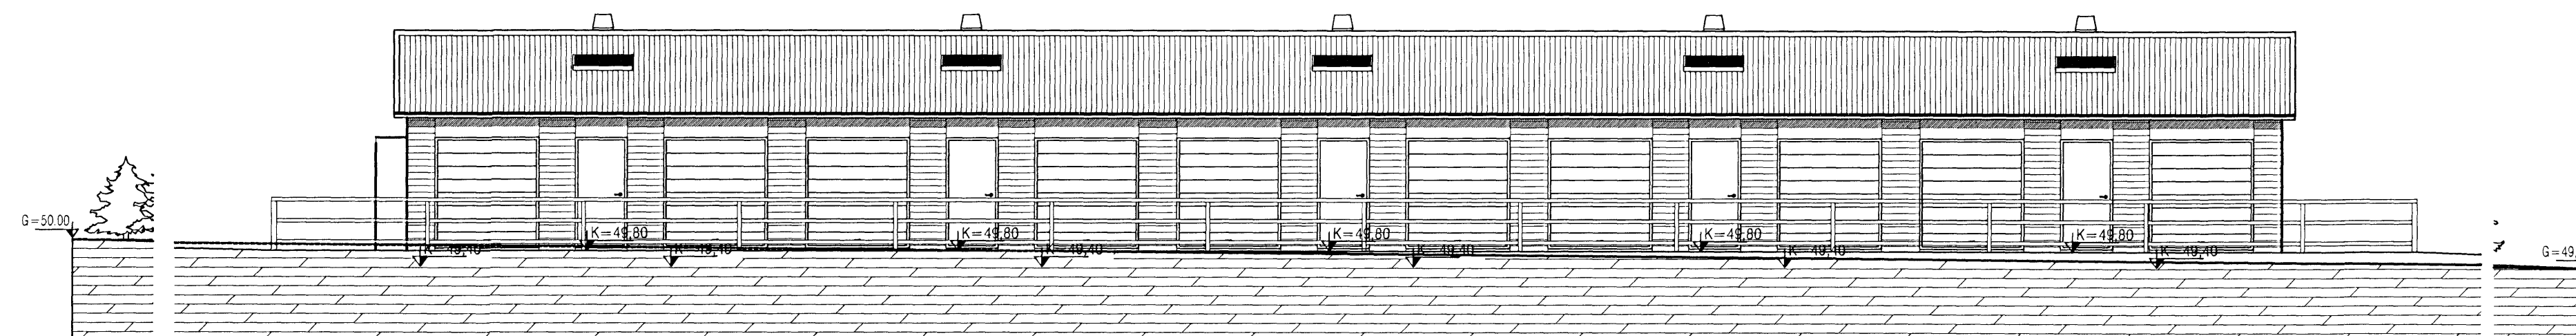

ÚTLIT SUÐ-VESTUR

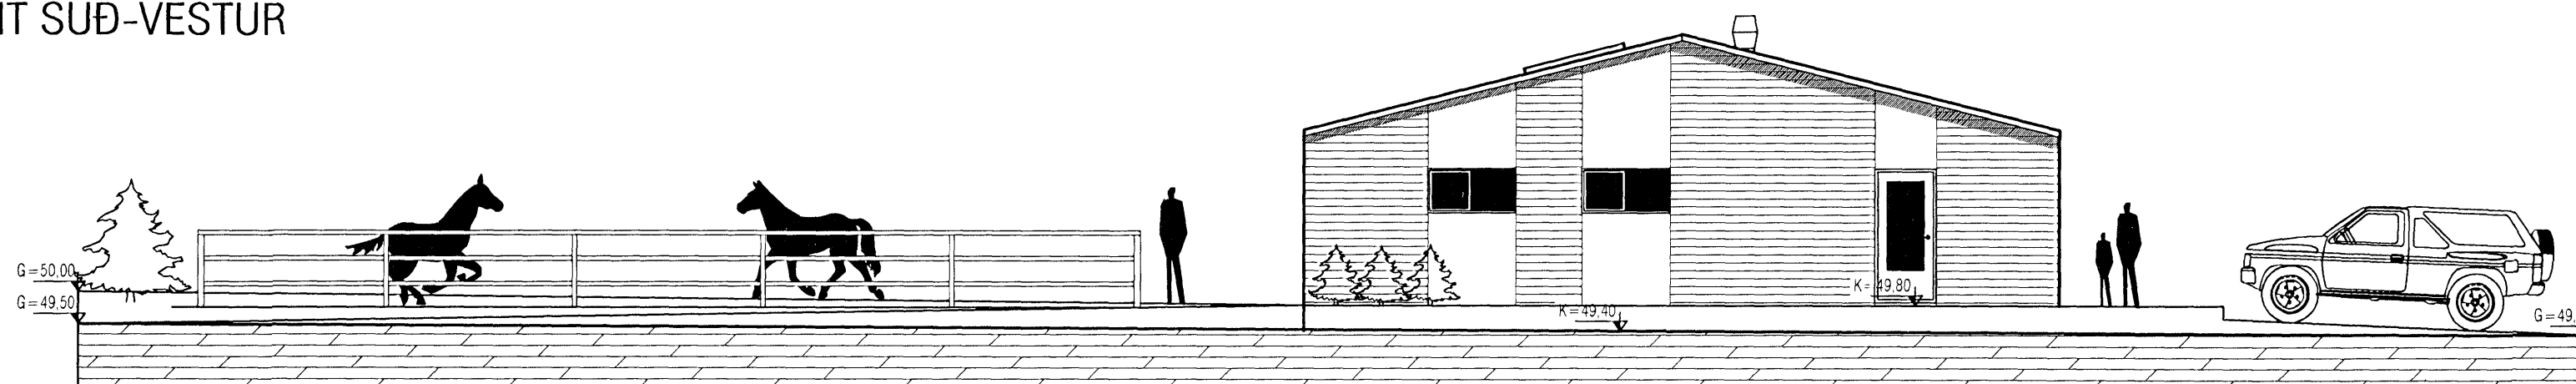

ÚTLIT NORÐ-VESTUR

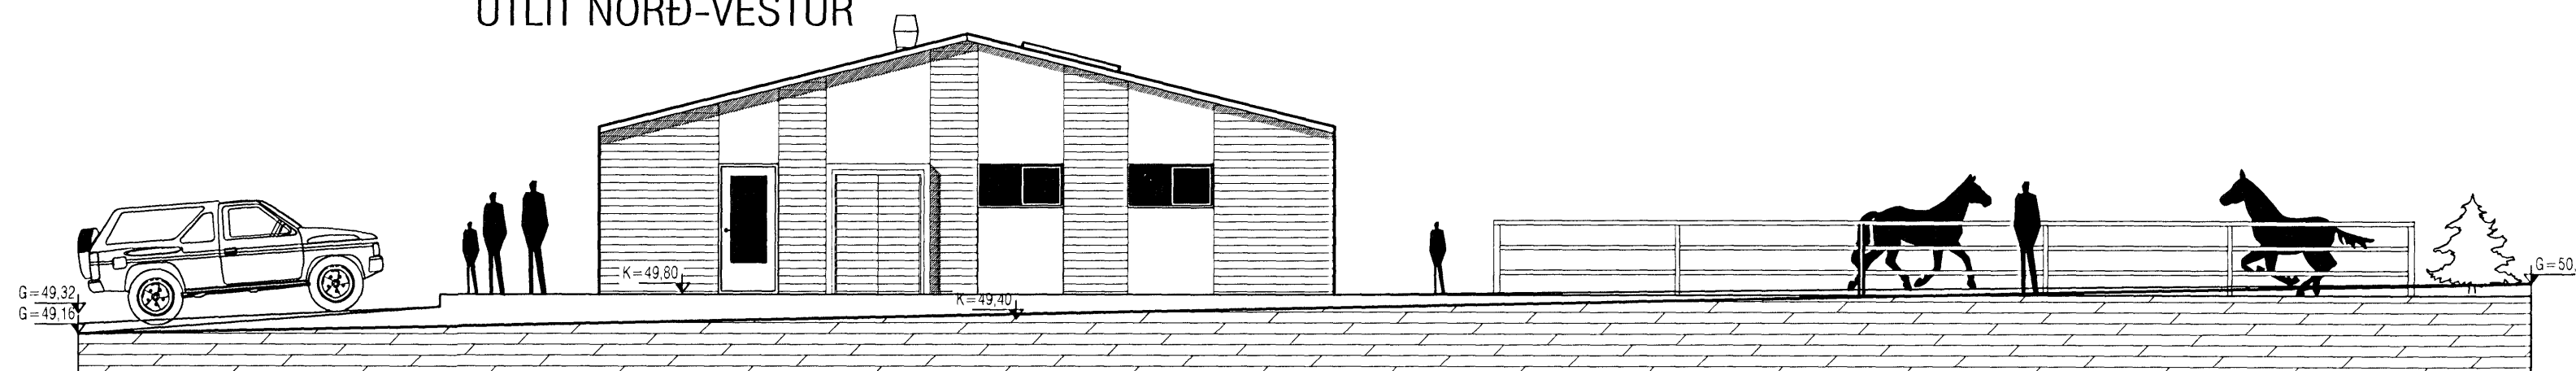

ÚTLIT SUÐ-AUSTUR

BREYTING 2: 20.11.2007:
Gluggar norðaustur hliðar í eignum nr. 0101 og 0102 breytt.

Teikning er gerð á grunni teikninga frá Friðriki Ólafssyni sem samþykktar voru í bygginganefnd 12-09-2002. Breytingar voru aðeins gerðar á innra rými.

VEKTOR - hönnun og ráðgjöf - Akralind 6, 201 Kópavogi.		Jón Hrafn Hliðverson byggingafræðingur Kt. 260682-6519 sími: 554-6650 fax: 554-6689.		SÖRLASKEIÐ 9, HAFNARFIRÐI	
				ÚTLIT	
Teikn. nr. Samþykkt	Tilvísun á teikningu	Br.	Dags.	Hannað JHH	Teiknað IKT
				Dagsetning 15/08/06	Teikn. nr. A-03
				Verk nr. A-05-08-31	Mælikvarði 1:100