

BYGGINGARLÝSING:

Notkun húss: Hesthús
 Uppbygging húss: Staðsteipt járnhent hús á 1 hæð
 Þakvirki: Boríð uppi af trjáviðum, klætt með yleiningum
 Áferð: Klætt með bárujárn
 Litaval utanhúss: Í samræmi við skilmála

Einangrun einstakra byggingarhluta:


-gólfplata: engin krafa
 -útveggjir: 50mm steinull
 -þak: 125 mm steinull
 -gluggar: K-gler

Ysta þakklæðning: Stálklæðning
 Innanhúsklæðning ar: Í flokki 1

Efni og vinna skal vera í samræmi við byggingarreglugerð, viðkomandi ÍST staðla og reglugerð um brunavarnir. Undirstöður og botnplata standa á þjappaðri hraunfyllingu. Öryggisgler skal vera í ofanljósi.

TÁKN:

- EI60 Brunamótstaða viðkomandi byggingarhluta
- R Reykskynjari
- BO Þjörgunarop
- LR Viðkomandi rými skal vera loftræst

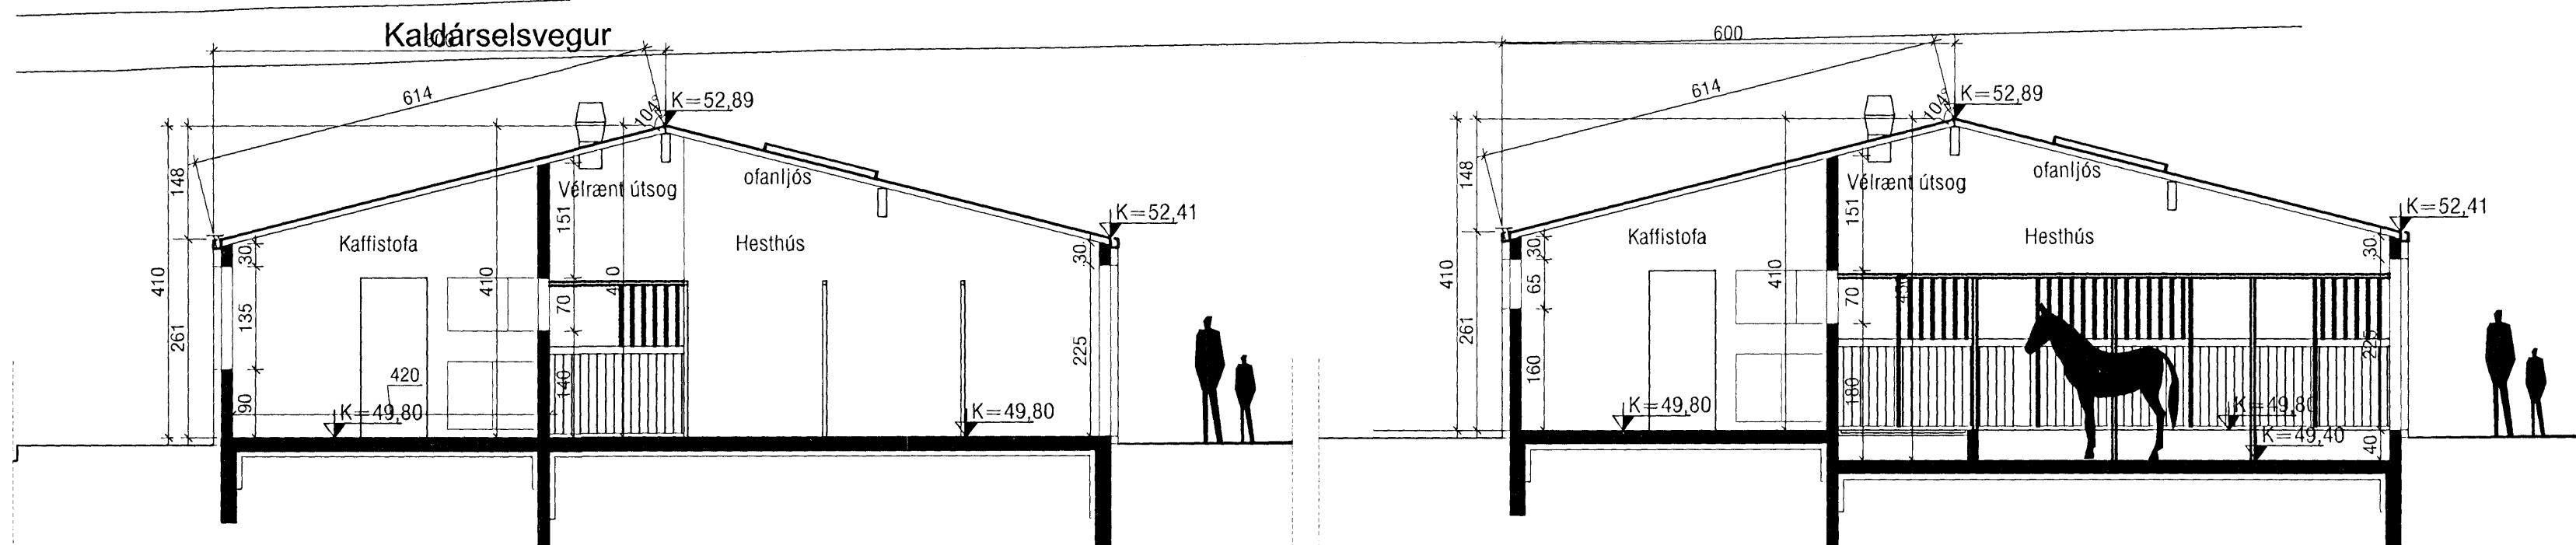

SNEIÐING A-A

SNEIÐING B-B

Teikning er gerð á grunni teikninga frá Friðriki Ólafssyni sem samþykktar voru í bygginganefnd 12-09-2002. Breytingar voru aðeins gerðar á innra rými.

BREYTING 1, 20.07.2007: Taðþró tekin út, sameignilegur stígur við lóðamörk og sérnotafletir skilgreindir

Safnstúfur eru í húsunum sem gert er ráð fyrir að losa 3 - 4sinnum á ári.

BREYTING 2: 20.11.2007: Eignir nr. 0101 og 0102 samnýttar tímabundið og innra skipulagi breytt.

VEKTOR
 - hönnun og ráðgjöf -
 Akralind 6, 201 Kópavogi.

Jón Hrafn Hlökkversson
 byggingafræðingur
 Kt. 280682-6619
 sími: 554-6650 fax: 554-6668

SÖRLASKEIÐ 9, HAFNARFIRÐI

Afstöðumynd
 SNIÐ A-A, B-B

Teikn. nr. Tilvísun á teikningu
 Samþykkt

Br. Dags.

Hannað	JHH	Teiknað	IKT
Dagsetning	15/08/06	Verk nr.	A-05-08-31
Mælikvæði	1:500/1:100	Teikn. nr.	A-01