

TÁKN

- GN = Niðurfall
 - LR = Loftræsting
 - PK = Póstkassar
 - NL = Neyðarljós
 - VLR = Vélknúinn loftræsting
 - R = Reykskyrjan
 - ÚT = Merktur úlgangur
 - ♿ = Bilastæði fyrir fallaðra
 - BO = Björgunarpopp
 - ▶ = Felltígti við björgunarpopp
 - ⊙ = Brunnaslanga
 - 20 m = 20 m
- ELDVARNAMERKINGAR**
- REI 60 = Berandi A60 eða B60 veggur
 - EI 60 = A60 eða B60 veggur
 - R60 = Durur / 60 mínútur, t.d. sóla eða bili
 - EI 30 C = B30 S (reykþétt og sjálfkandi)
 - EI 60 C = A60 eða B60 hurð
 - E 30 = F30 gler
 - ECS 30 =
 - A = er óbrennandi efni
 - B = er brennandi efni (t.d. timbur)

BREYTING

- A: 09.08.2004
- Breyting vegna athugasemda
- B: 02.11.2004
- Lagðing á burðarveggjum í samræmi við verkfræði teikningar
- C: 15.11.2007
- Bætt við skjólvegg til afmörkunar sérnotafatta á 1.hæð, svölum lokað á 2. og 3.hæð.

TEIKNAD

RCM.JGE.YAI

MKV.

1:100

DAGSETNING

13.07.2004


BLAÐ

03 AF 08

LÆKJARGATA 26
HAFNARFJÖRÐUR

GRUNNMYND 1. HÆÐ

KRISTINN RAGNARSSON arkitekt EHF.
KRISTINN RAGNARSSON - KL 120944.2669 - t11.kristinn@simnet.is
TEKNISTOFAN SMÍÐJUVÉGI 11 - 200 KÓPAVÖGI - ÍSLAND - S. 564 2255 - FAX 544 4225

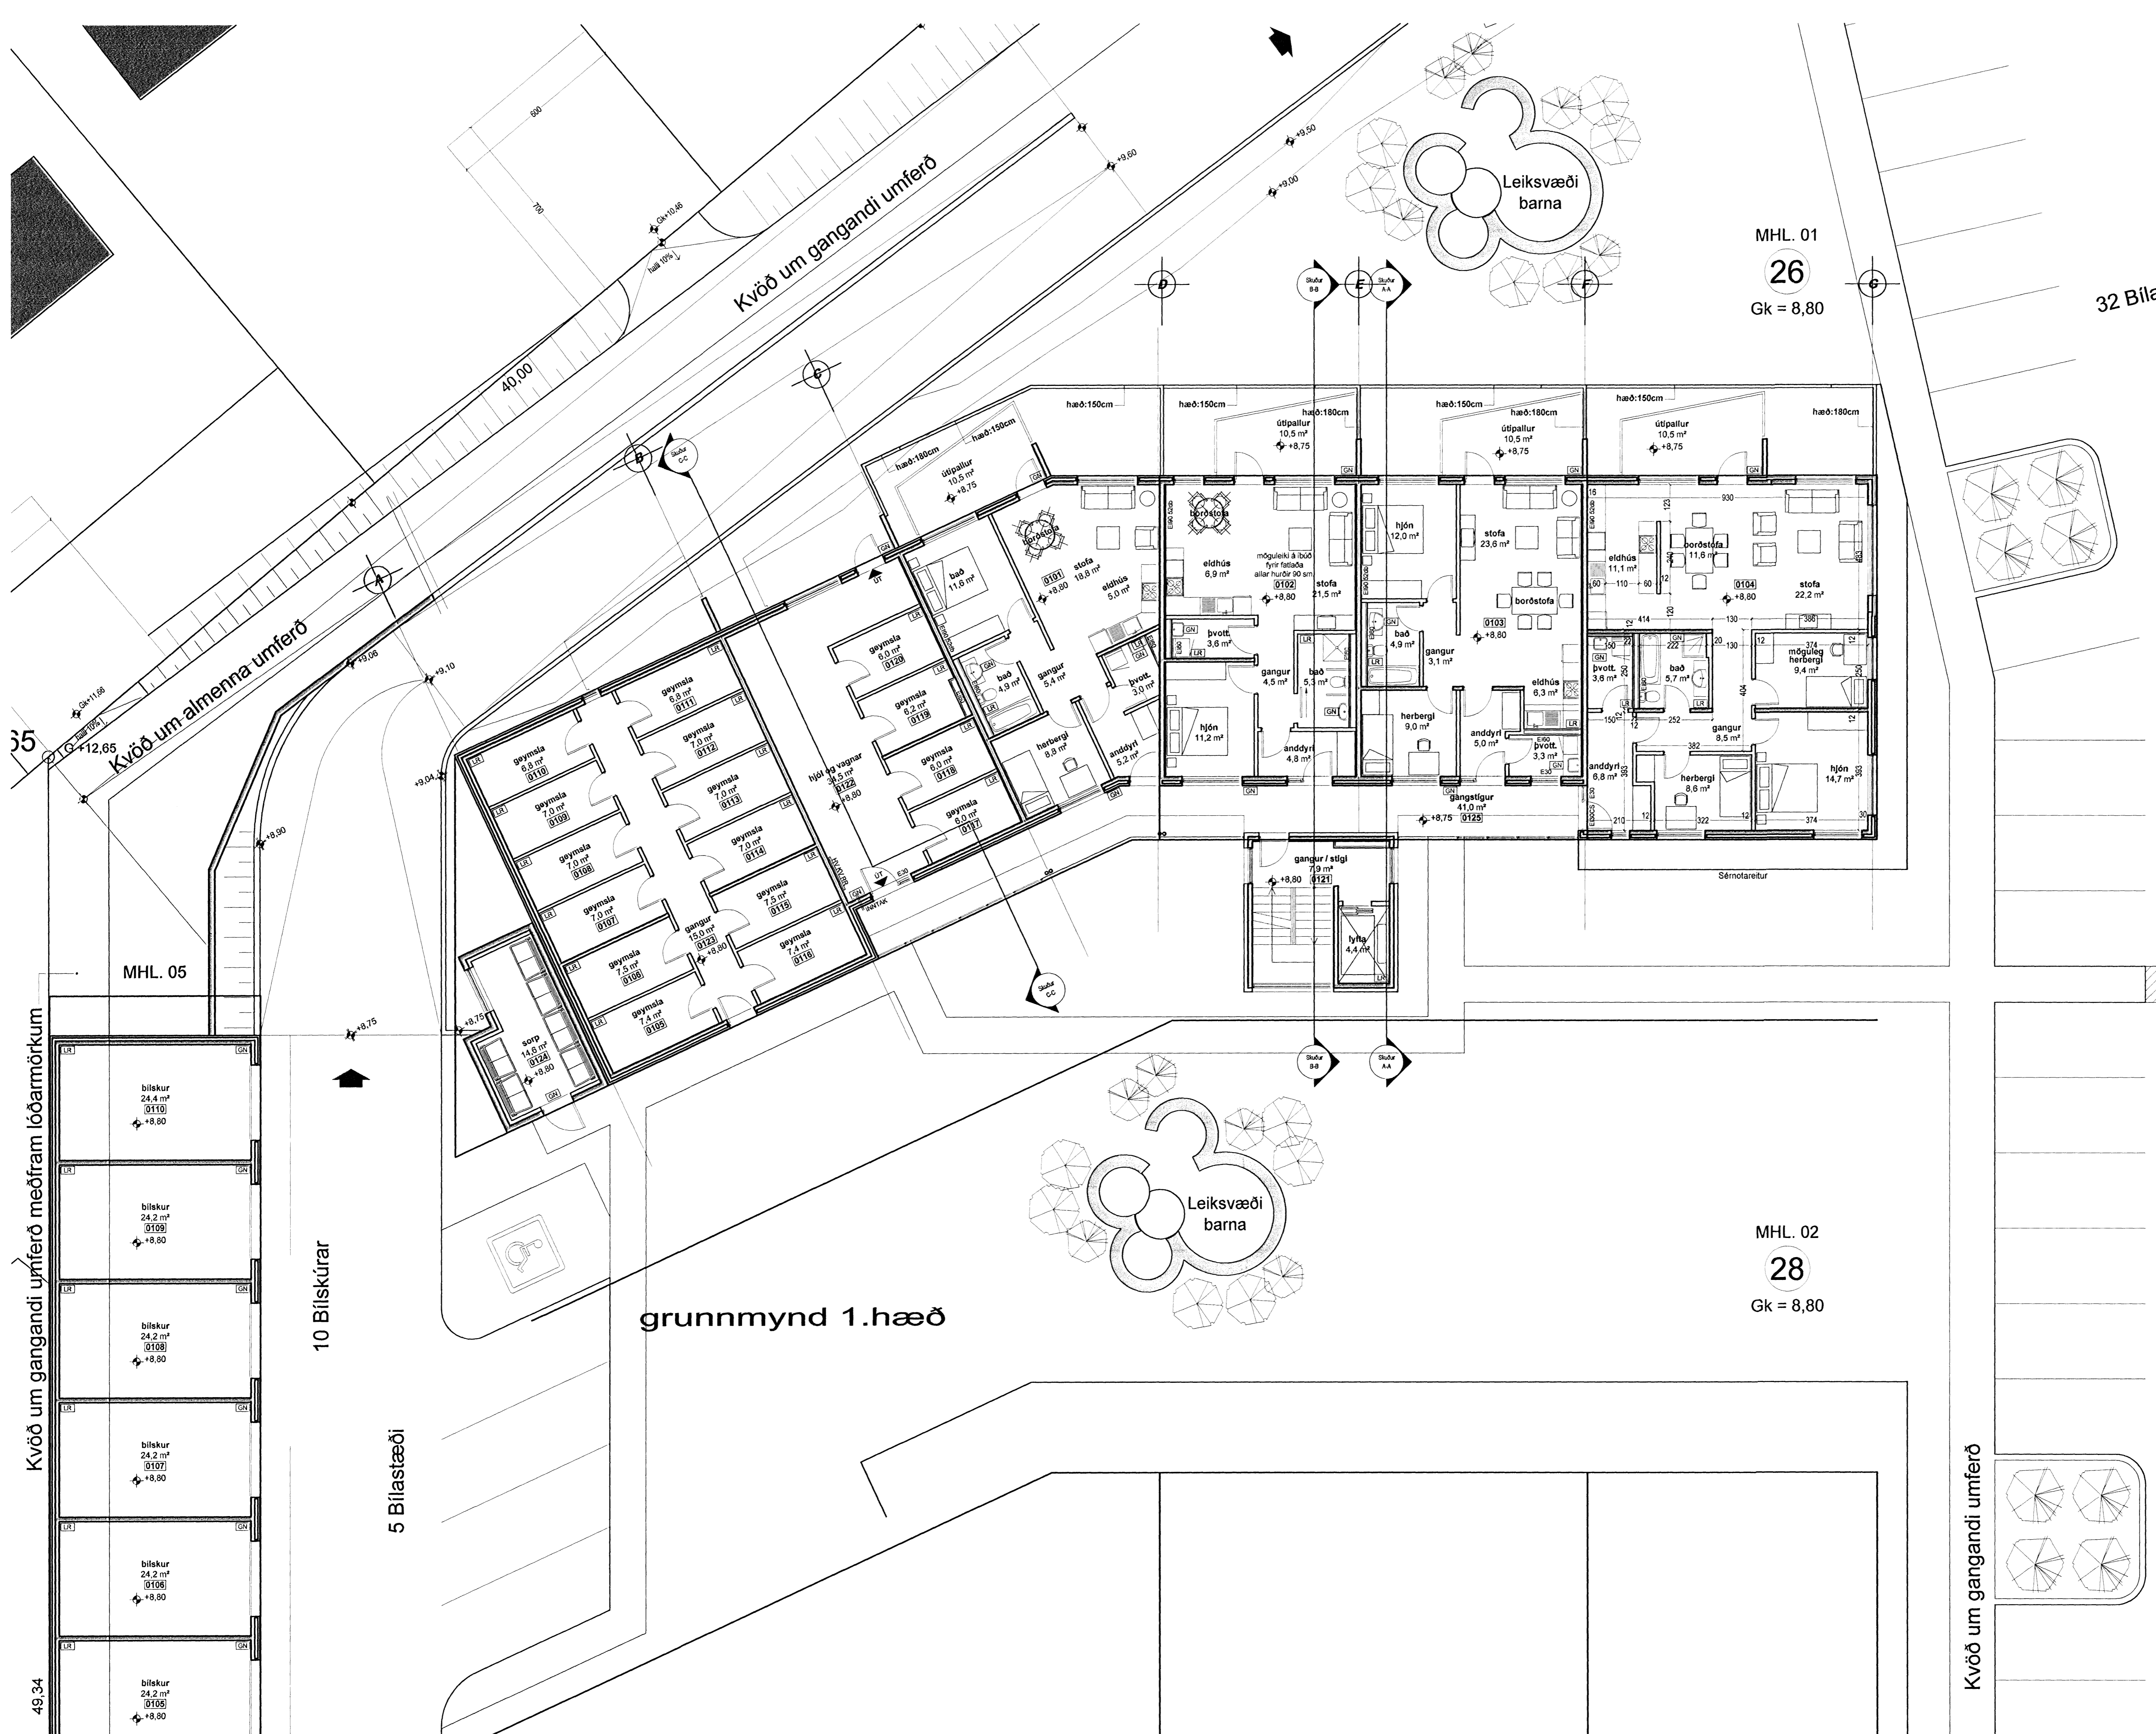

MHL. 01
26
Gk = 8,80

MHL. 02
28
Gk = 8,80

32 Bilas

10 Bilskúrur

5 Bilastæði

grunnmynd 1.hæð

Kvöð um gangandi umferð meðfram lóðarmörkum

Kvöð um gangandi umferð

49.34