

**TÁKN**

- GN = Niðurfall
- LR = Loftþræsting
- PK = Póstkassar
- NL = Neyðarljós
- VLR = Vélknúin loftþræsting
- R = Reykskyngjar
- ÚT = Merktur úlgangur
- ♿ = Bilastæði fyrir fatlaðra
- BO = Björgunarpop
- ▶ = Felliástigi við björgunarpop
- ⊙ = Brunnaslanga
- 25 m = 25 m

**ELDVARNAMERKINGAR**

- REI 60 = Barandi A60 eða B60 veggur
- EI 60 = A60 eða B60 veggur
- R60 = Barður í 60 mínútur, t.d. súla eða stól
- E30 = B30 hurð eða veggur
- E30 CS = B30 S (reykjstet og sjálflokandi)
- E60 CS = A60 eða B60 hurð
- E 30 = F30 gler
- ECS 30 =
- A = er óbrennilegt efni
- B = er brennilegt efni (t.d. timbur)

**BREYTING**

- A: 09.08.2004
- Breyting vegna athugasemda
- B: 02.11.2004
- Lagfæring á burðarveggjum í samræmi við verkfræði teikningar
- C: 16.11.2007
- Bætt við skjólvegg til afmörkunar sénotafatila á 1 hæð, svölum lokað á 2 og 3 hæð.

**TEIKNAD**

RCM.JGE.YAI

**MKV.**

1:200

**DAGSETNING**

13.07.2004

**BLAÐ**

02 AF 08


**LÆKJARGATA 26**

HAFNARFJÖRÐUR

HÆÐARLEGALÓÐAR

KRISTINN RAGNARSSON arkitekt EHF.

KRISTINN RAGNARSSON - Kt. 120944.2669 - t11kristinn@simnet.is  
 TEIKNISTOFAN SMÍÐJUVEGI 11 - 200 KÓPAVOGI - ÍSLAND - S. 564.2265 - FAX 544.4225

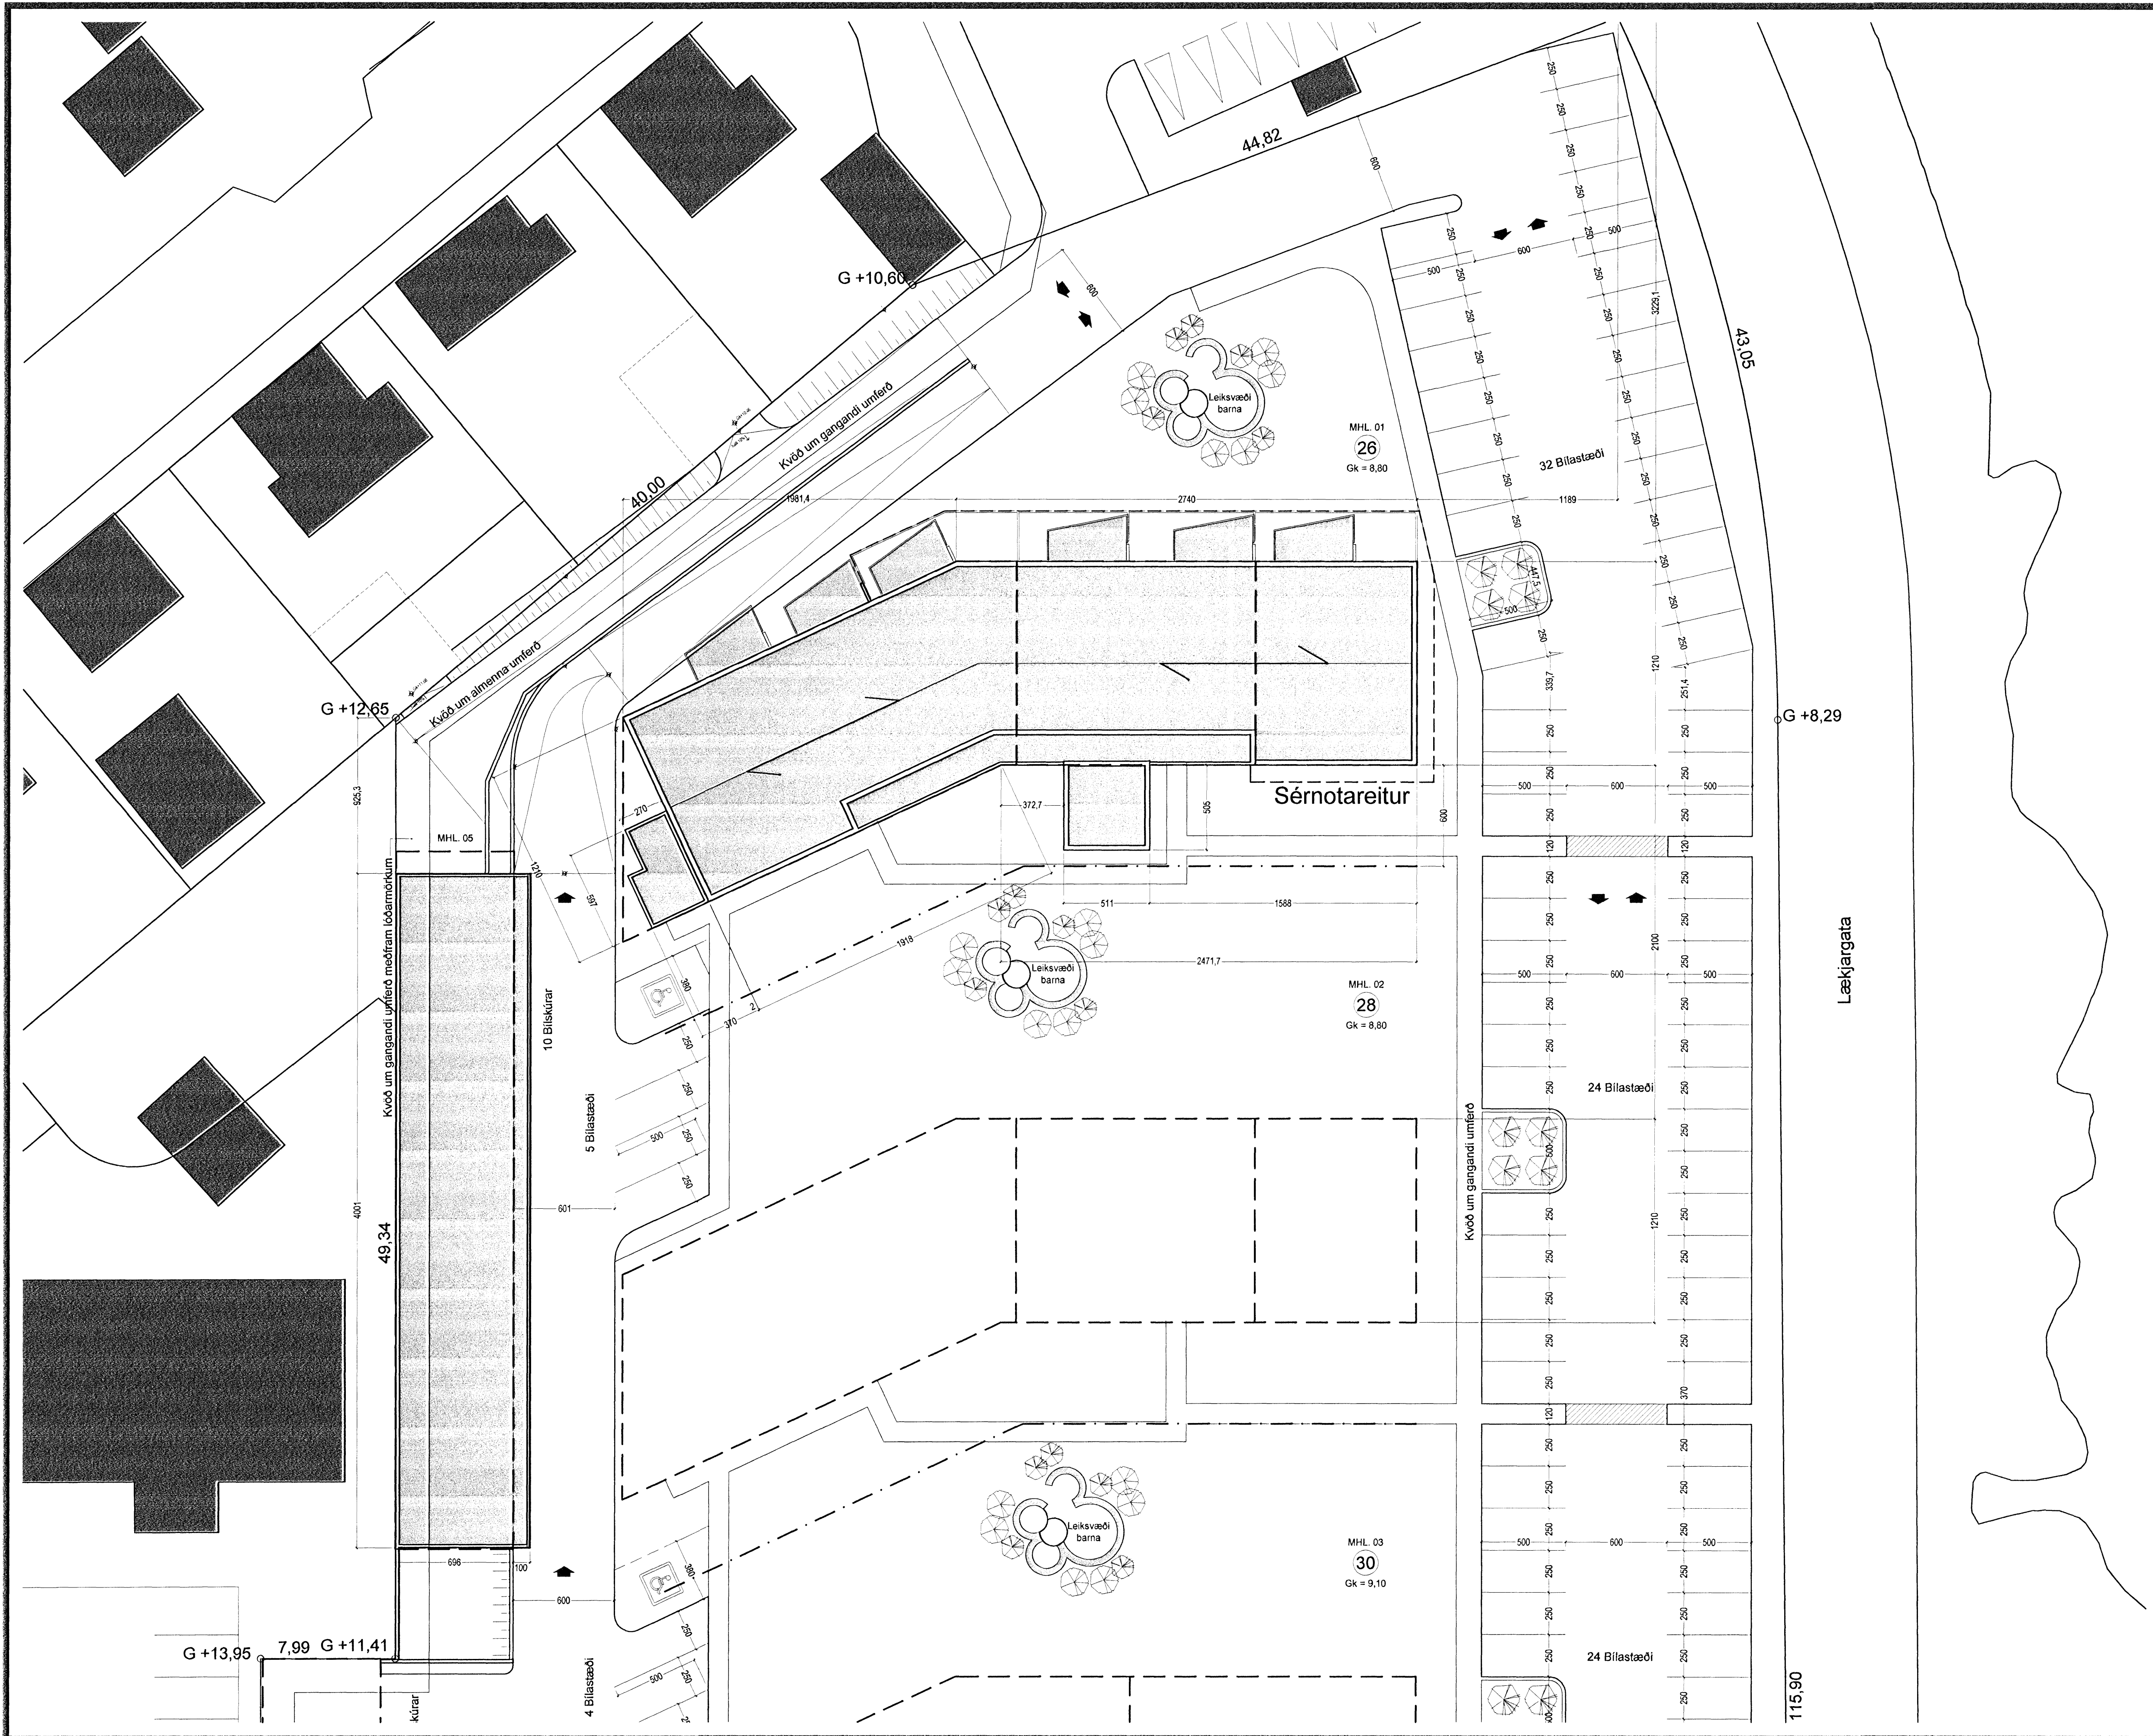

Hæðarlegalóðar 1:200