



SKÝRINGAR

ATH: Se ekki annað tekið fram á teikningu eru stærðir ríma uppgefnar í netto m². Stóu stærðir ríma uppgefnar í brúttó m² stendur BR fyrir aftan tölugildi.

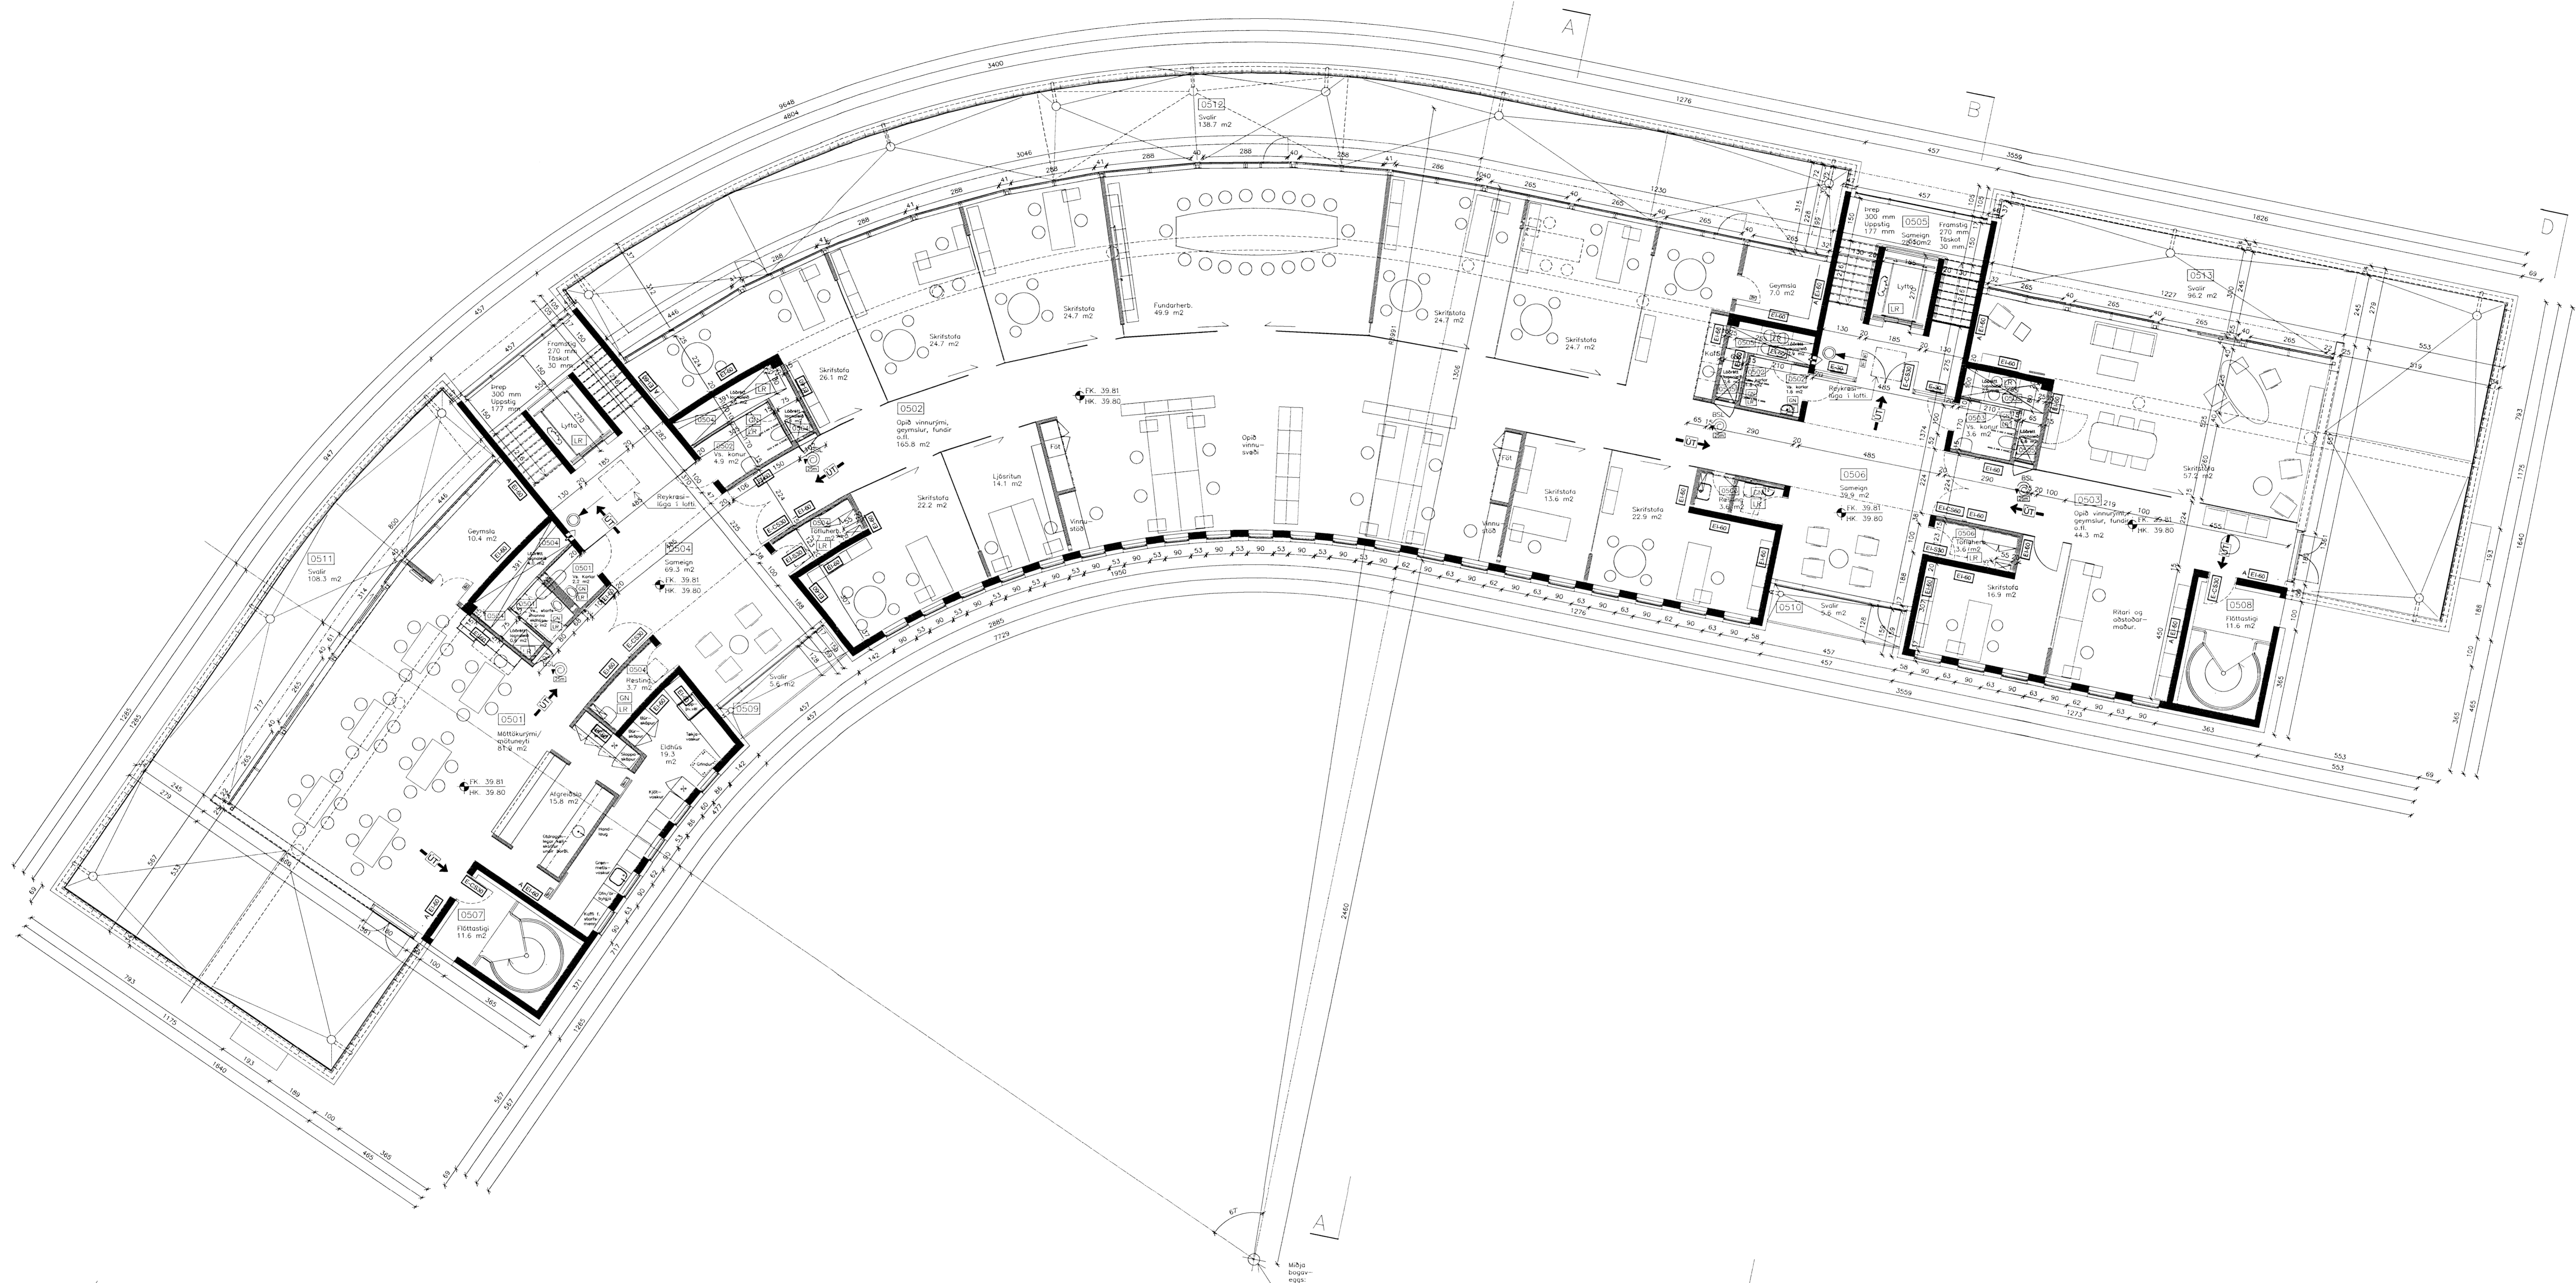

- C: Reynartekningur 24.10.07
- B: Reynartekningur 24.10.07
- A: Hæð innréttað fyrir Actavis 30.06.05
- BREYTINGAR: DAGS:

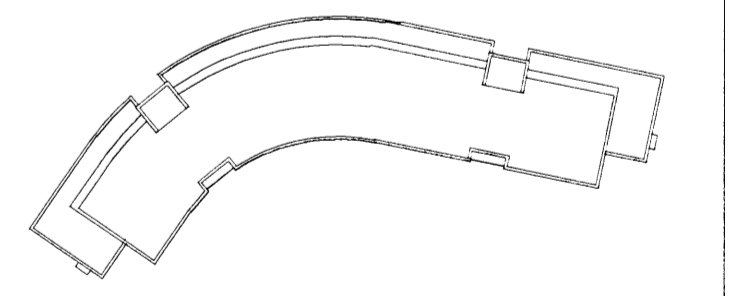

ADALUPPDRÁTTUR

Dalshraun 1, Hafnarfirði
 Rís ehf
 VERK: DAL'S 0406
 KVARDI: 1:100
 DAGS: 20.04.04
 TEIKN: 06
 GRUNNMÝND 5. HÆÐAR SKRÁ: 0406-grunnur.dwg

ÚTI INNI

ARKITEKTAR
 ÞINGHOLTSSTRÆTI 27 101 REYKJAVÍK
 SIMAR 552 7660 & 562 7660 FAX 552 7661
 NETFANG uti.inni@ui.is
 VEFANG
 BALDUR Ó. SVAVARSSON ARKITEKTAR FAI
 120.357-5149
 JÓN ÞÓR ÞORVALDSSON ARKITEKTAR FAI
 021256-7579