


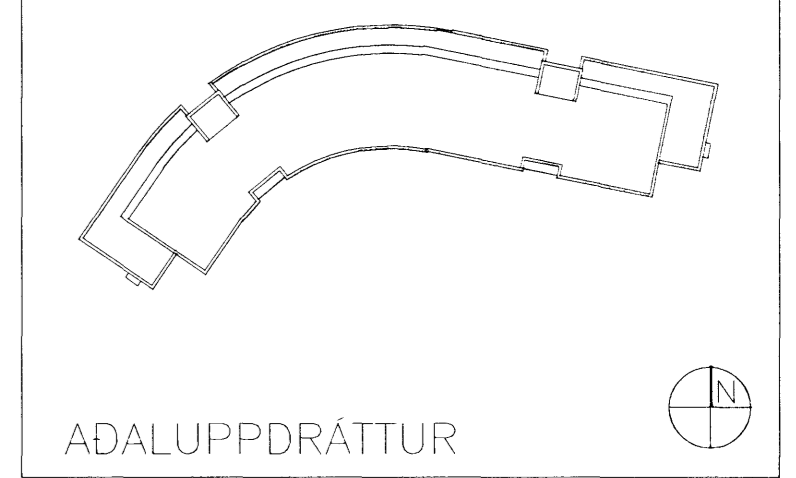

SKÝRINGAR  
 ATH. Se ekki annað tekið fram á teikningu eru stærðir rýma upptænar í nettó m<sup>2</sup>. Séu stærðir rýma upptænar í bruttó m<sup>2</sup> stendur BR fyrir áttan tölugildi.

- D: Reyndartekning. 24.10.07
  - C: Hæð innréttað fyrir Actavis. 30.06.05
  - B: Stíga- og sameign.stærðir br.v/eignask.samm. 01.04.05
  - A: Rennihúðir í sameignir við stíga öð 5. hæð. 11.11.04
- BREYTINGAR: DAGS:



Dalshraun 1, Hafnarfirði  
 Ris ehf  
 VERR: DALS 0406  
 KVARDI: 1:100  
 DAGS: 20.04.04  
 TEIKN: OB  
 GRUNNMYND 4. HÉÐAR SKRÁ:0406-grunnur-04.dwg

**ÚTI INNI**  
**ARKITEKTAR**  
 ÞINGHÖLTSSTRÆTI 27 101 REYKJAVÍK  
 Símar 552 7660 & 562 7660 Fax 552 7661  
 Netfang: uti@ui.is  
 VEFANG: uti.is  
 BALDUR Ó. SVAVARSSON ARKITEKTAR FAI  
 120357-5149  
 JÓN ÞÓR ÞORVALDSSON ARKITEKTAR FAI  
 021256-7579

**D**  
**A-105**