


SKÝRINGAR

ATH. Sé ekki annað tekið fram á teikningu eru stærðir rýma uppgæfnar í nettó m<sup>2</sup>. Séu stærðir rýma uppgæfnar í brúttó m<sup>2</sup> standur BIR fyrir öttan tölugildi.

|             |  |          |
|-------------|--|----------|
| C:          |  |          |
| B:          | Reyndartekning                         | 24.10.07 |
| A:          | Hluti heðar innréttað fyrir Fiskistofu | 18.10.05 |
| BREYTINGAR: |  | DAGS:    |

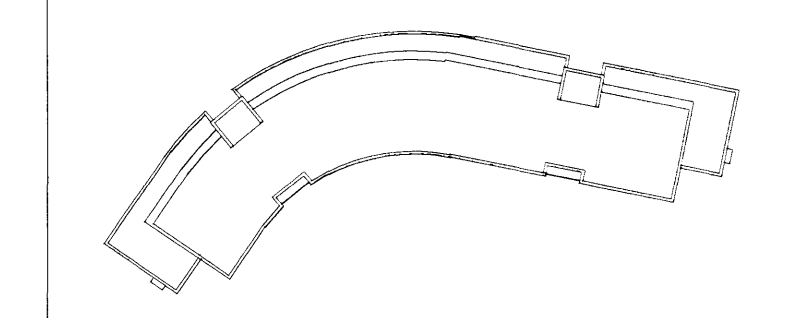

ADALUPPDRÁTTUR

Dalshraun 1, Hafnarfirði  
Ris ehf  
VERK: DALS 0406  
KVARKR: 1:100  
DAGS: 20.04.04  
TEKNI: OB  
GRUNNMYND 3. HÆÐAR SKRÁ:0406-gunnur-SH2.dwg

ÚTI INNI

**ARKITEKTAR**  
ÞINGHOLTSTRÁTI 27 101 REYKJAVÍK  
SÍMAR 552 7660 & 562 7660 FAX 552 7661  
NETFANG uti.mn@ul.is  
VETTINGAR  
BALDUR Ó. SNAVARSSON ARKITEKTAR FAI  
120357-5149  
JÓN ÞÓR ÞORVALDSSON ARKITEKTAR FAI  
021256-7579

B

A-104

