


SKÝRINGAR

ATH. Sé ekki annað tekið fram á teikningu eru stærðir rýma uppgefnar í nettó m<sup>2</sup>. Séu stærðir rýma uppgefnar í brúttó m<sup>2</sup> stendur BR fyrir átta tölugildi.

C:	Reyndartekning	24.10.07
B:	Hluti heðar innréttað fyrir Fiskistofu.	18.10.05
A:		
BREYTINGAR:		DACS:

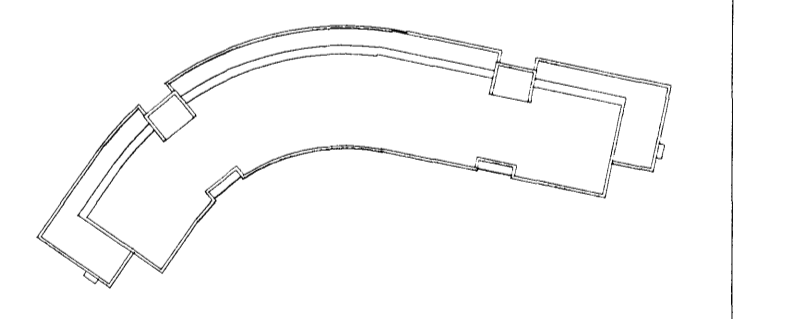

ÁDALUPPDRATTUR

Dalshraun 1, Hafnarfirði  
Ris ehf  
VERK: DALS 0406  
KVARD: 1:100  
DACS: 20.04.04  
TEKNI: 08  
GRUNNMYND 2. HÆÐAR SKRÁ: 0406-grunnur.dwg

**ÚTI INNI**

**ARKITEKTAR**  
ÞINGHOLTSSTRÆTI 27 101 REYKJAVÍK  
SÍMAR 552 7660 & 562 7660 FAX 552 7661  
NETFANG uti.inni@ui.is  
VEFFANG  
BALDUR Ó. SVAVARSSON ARKITEKTAR FAI  
120357-5149  
JÓN ÞÓR ÞORVALDSSON ARKITEKTAR FAI  
021256-7579